
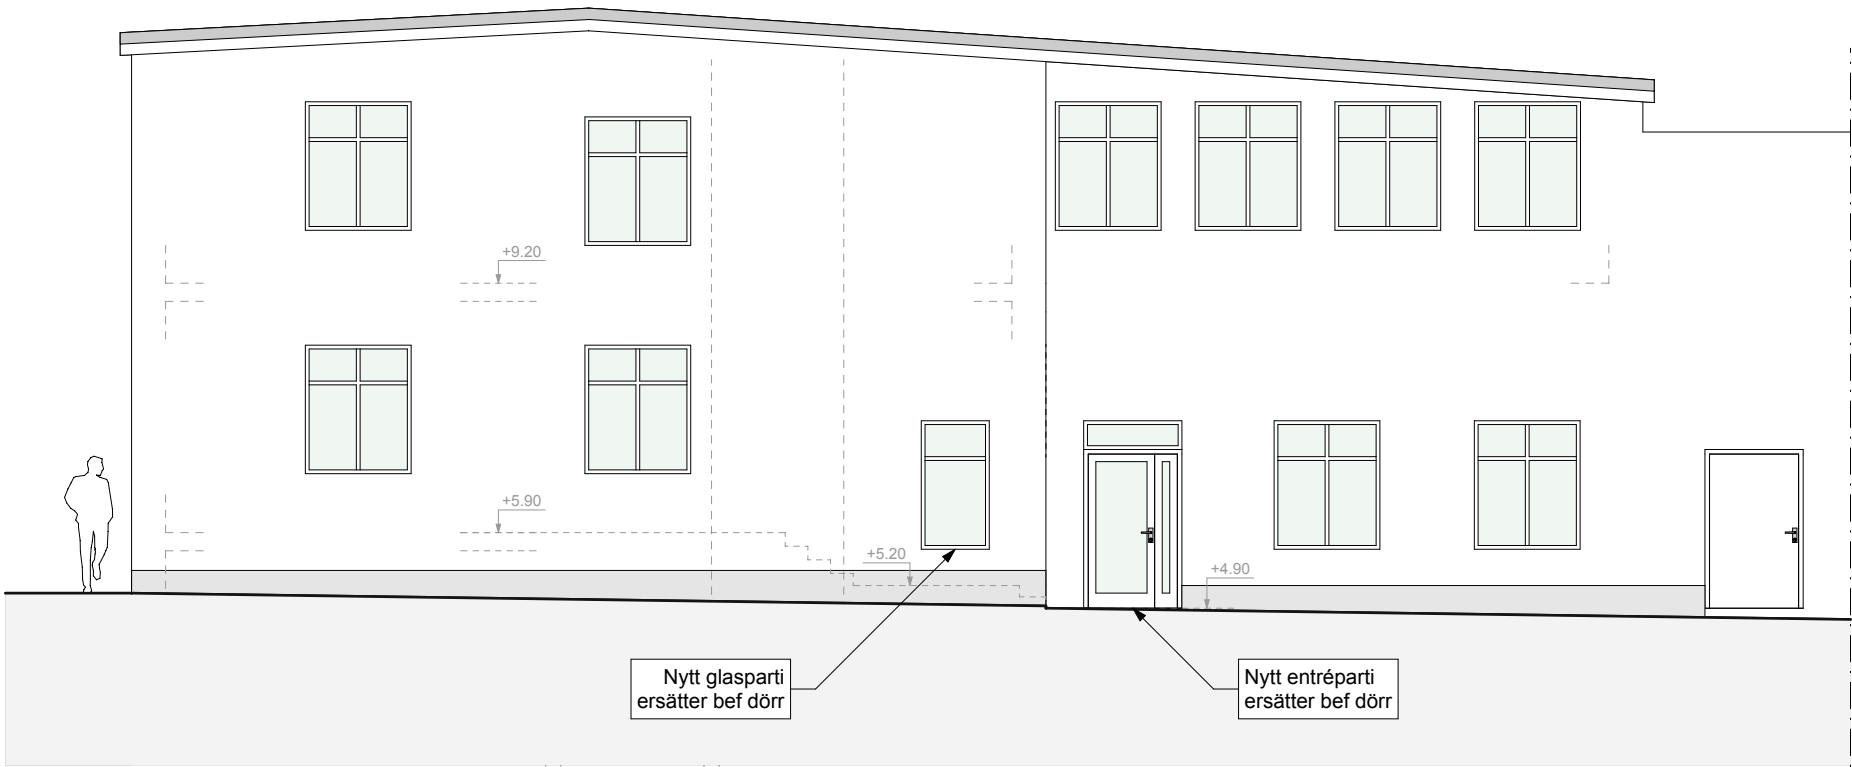


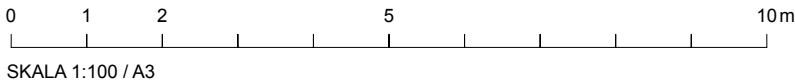

FASAD FV (MOT VÄST)
EFTER OMBYGGNAD

 David Flodén Arkitektur AB +46707876678 dfa@davidfloden.com	Status PREL. FÖRFRÅGNINGSUNDERLAG		Datum 2025-04-04	
	Innehåll TRAFIKFLYGET 1 (Verkstadsbyggnaden) RENOVERING KONTOR ENTRÉFASAD		Ansvarig David Flodén	
	Projekt nr		Skala 1:100 / A3	
	Ritad av DF	Handläggare DF	Ritn nr	Bet