



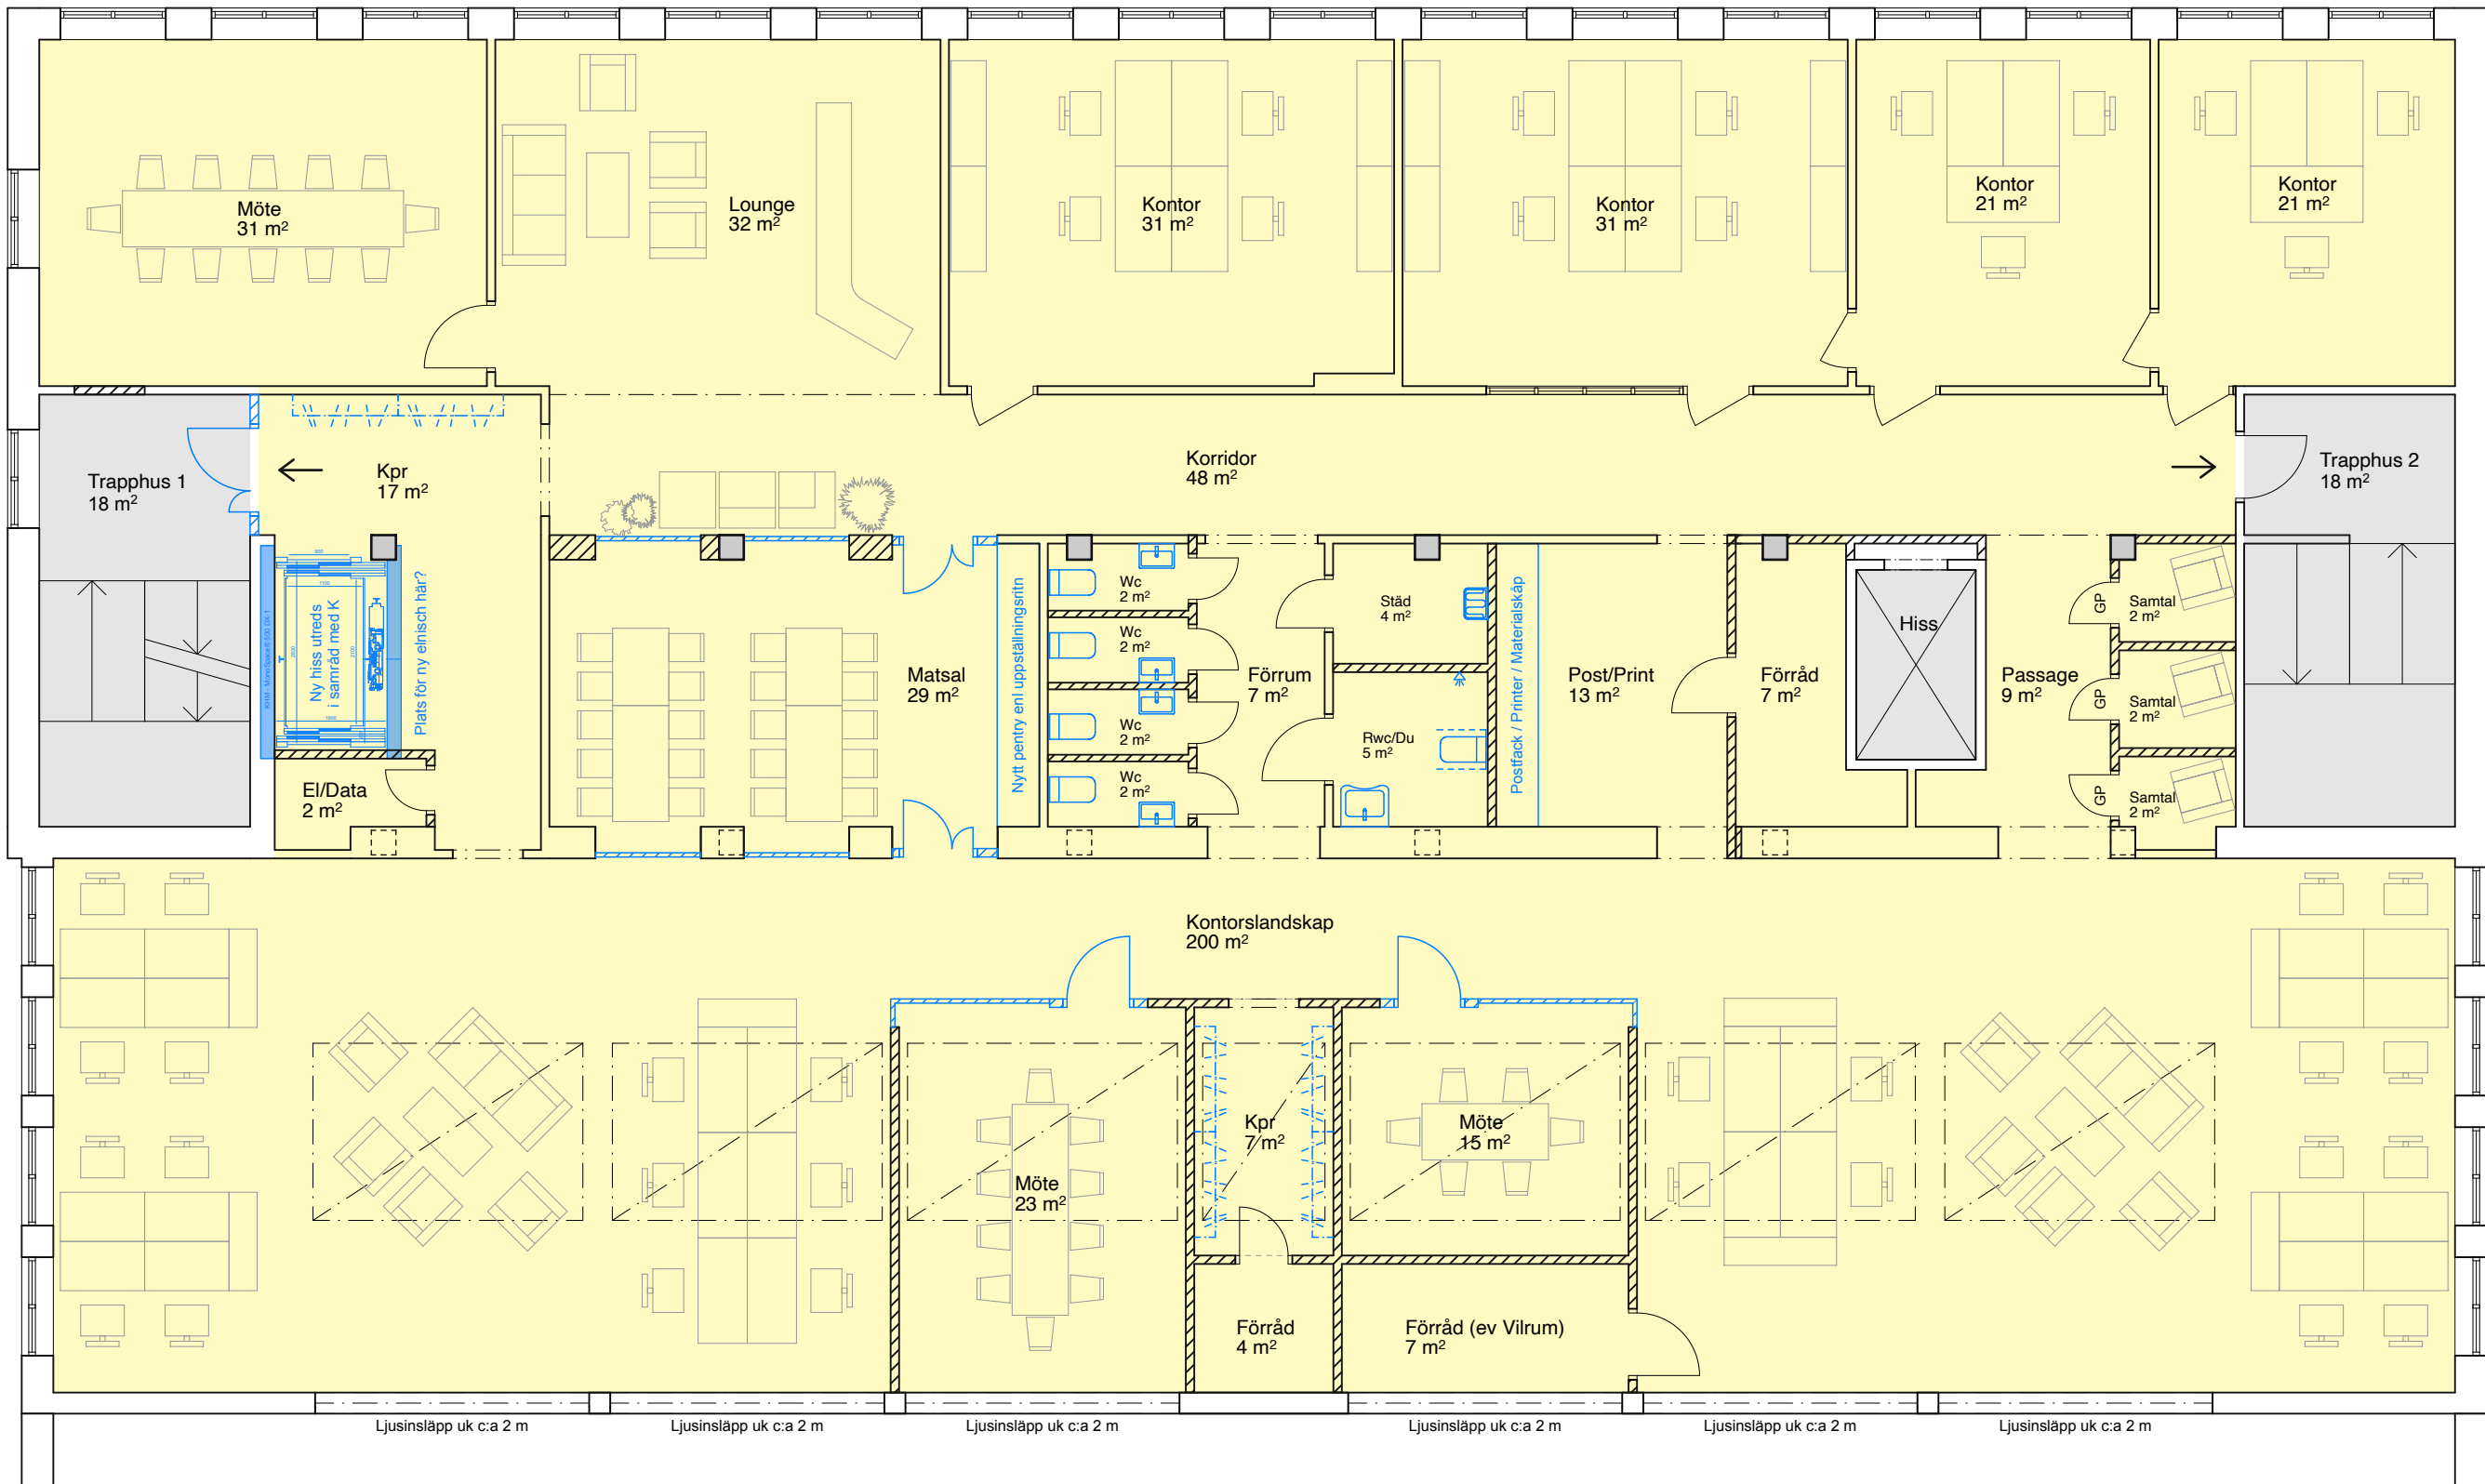

FÖRKLARINGAR:

- Befintligt
- Ny fast inredning (blå)
- Lös inredning (grå)
- Ny vägg (platsbyggd)
- Nytt glasparti / modulvägg
- Ny dörr (öppn.vinkel 90°)

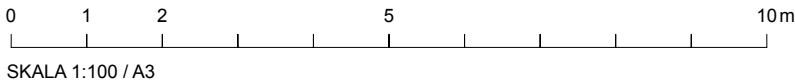

David Flodén Arkitektur AB
+46707876678 dfa@davidfloden.com

Status
PREL. FÖRFRÅGNINGSUNDERLAG

Innehåll
TRAFIKFLYGET 1 (Verkstadsbyggnaden)
RENOVERING KONTOR
ÖVRE PLAN, NYTT

Projekt nr

Ritad av
DF

Handläggare
DF

Datum
2025-04-04

Ansvarig
David Flodén

Skala
1:100 / A3

Ritn nr

Bet