

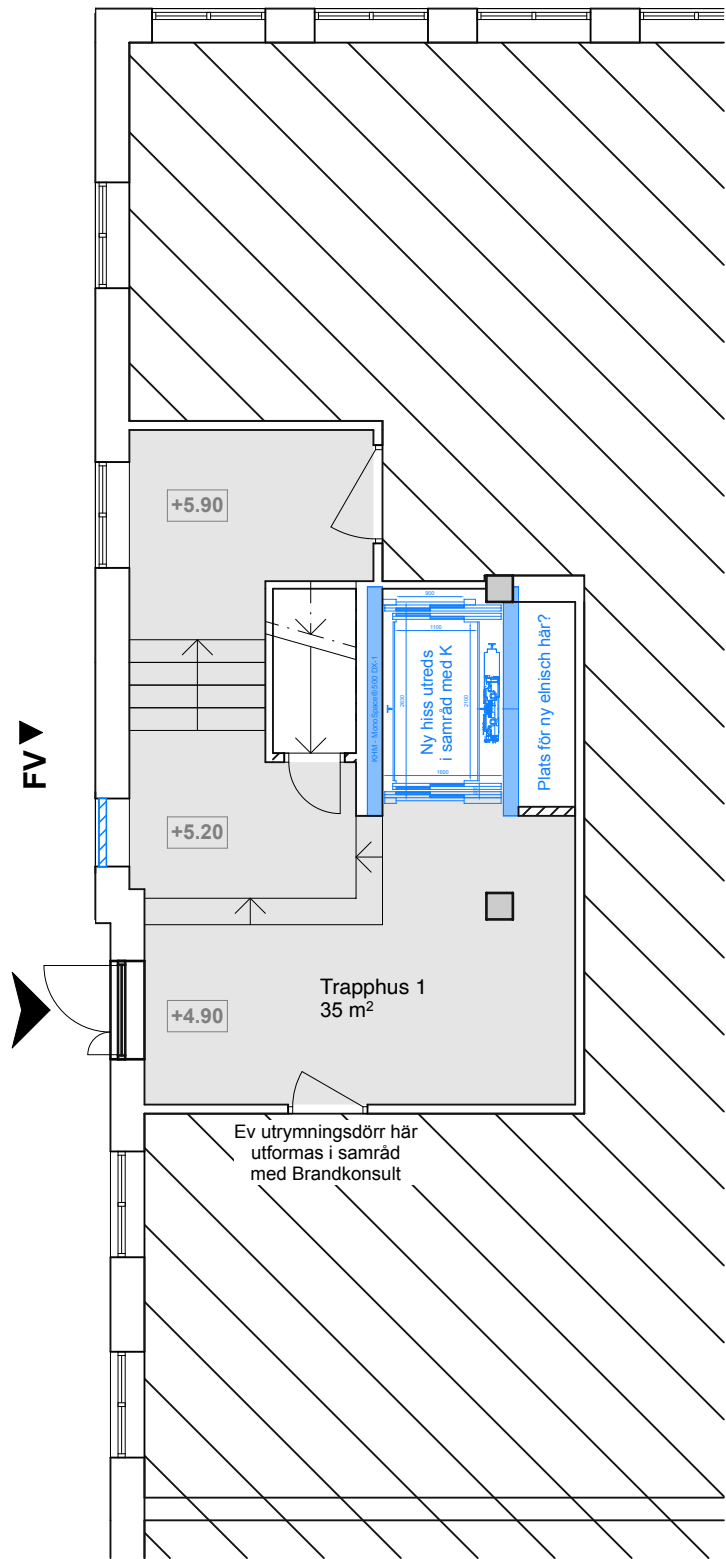


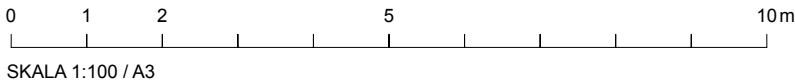

MARKPLAN,
EFTER OMBYGGNAD

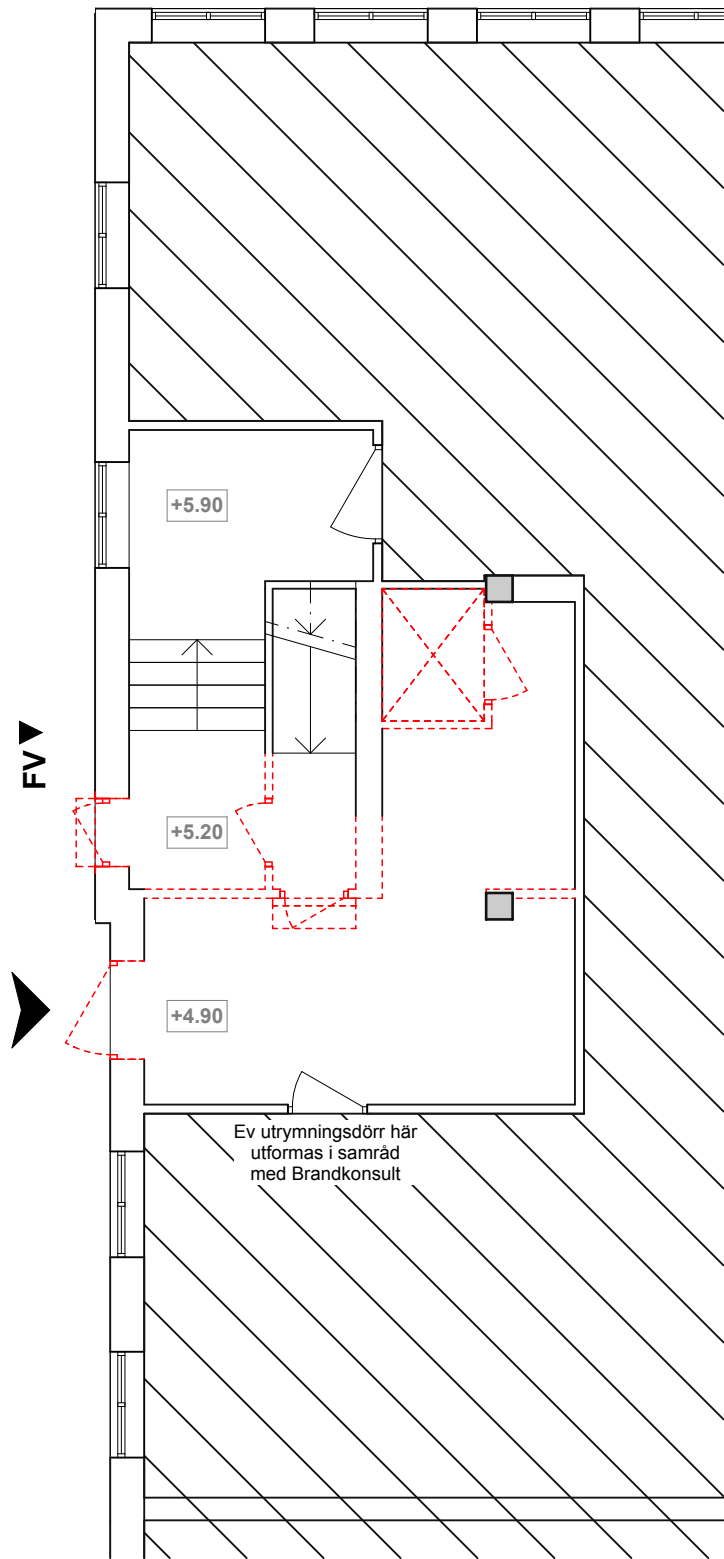

MARKPLAN,
BEFINTLIGT + RIVNING

FÖRKLARINGAR:

- Befintligt
- Ny fast inredning (blå)
- Lös inredning (grå)

- Ny vägg (platsbyggd)
- Nytt glasparti / modulvägg
- Ny dörr (öppn.vinkel 90°)

- Delar som rivs/demonteras



David Flodén Arkitektur AB
+46707876678 dfa@davidfloden.com

Status PREL. FÖRFRÅGNINGSUNDERLAG			Datum 2025-04-04	
Innehåll TRAFIKFLYGET 1 (Verkstadsbyggnaden) RENOVERING KONTOR MARKPLAN			Ansvarig David Flodén	
Projekt nr			Skala 1:100 / A3	
Ritad av DF		Handläggare DF	Ritn nr	Bet