


FASAD MOT GÅRDEN

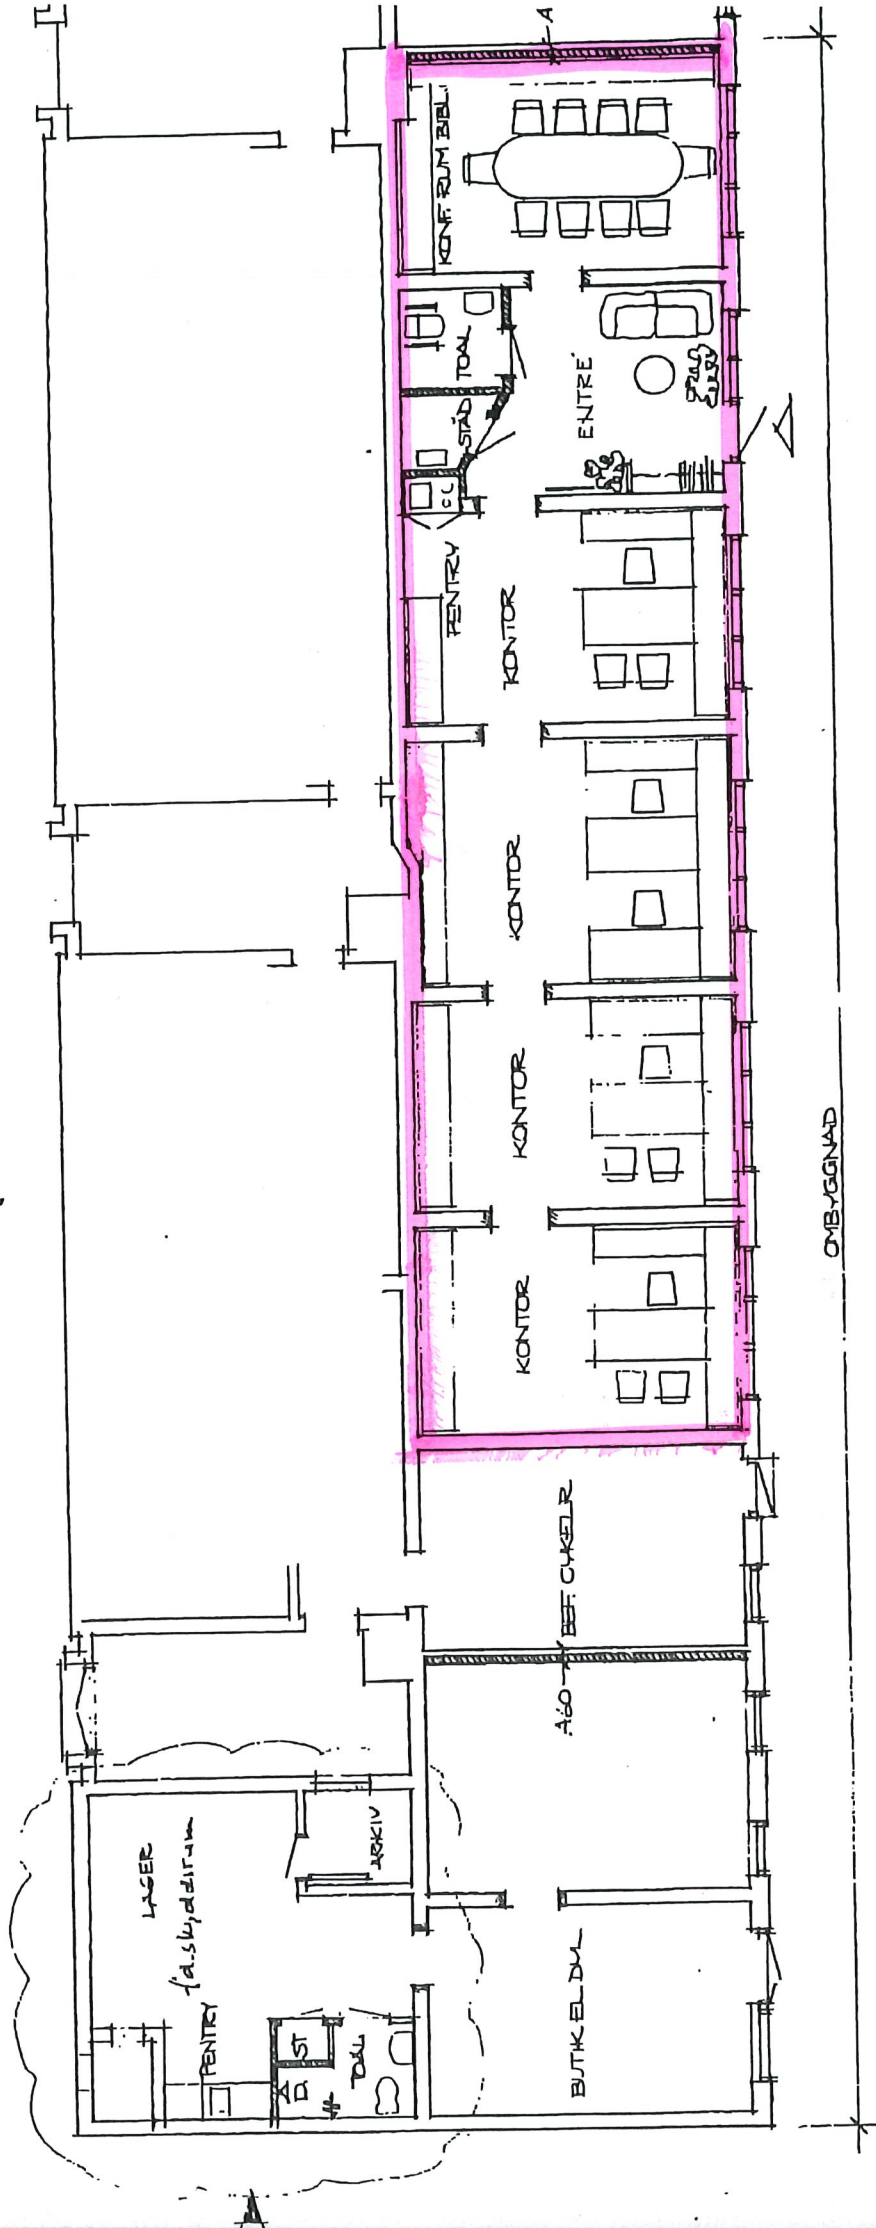

PLAN

