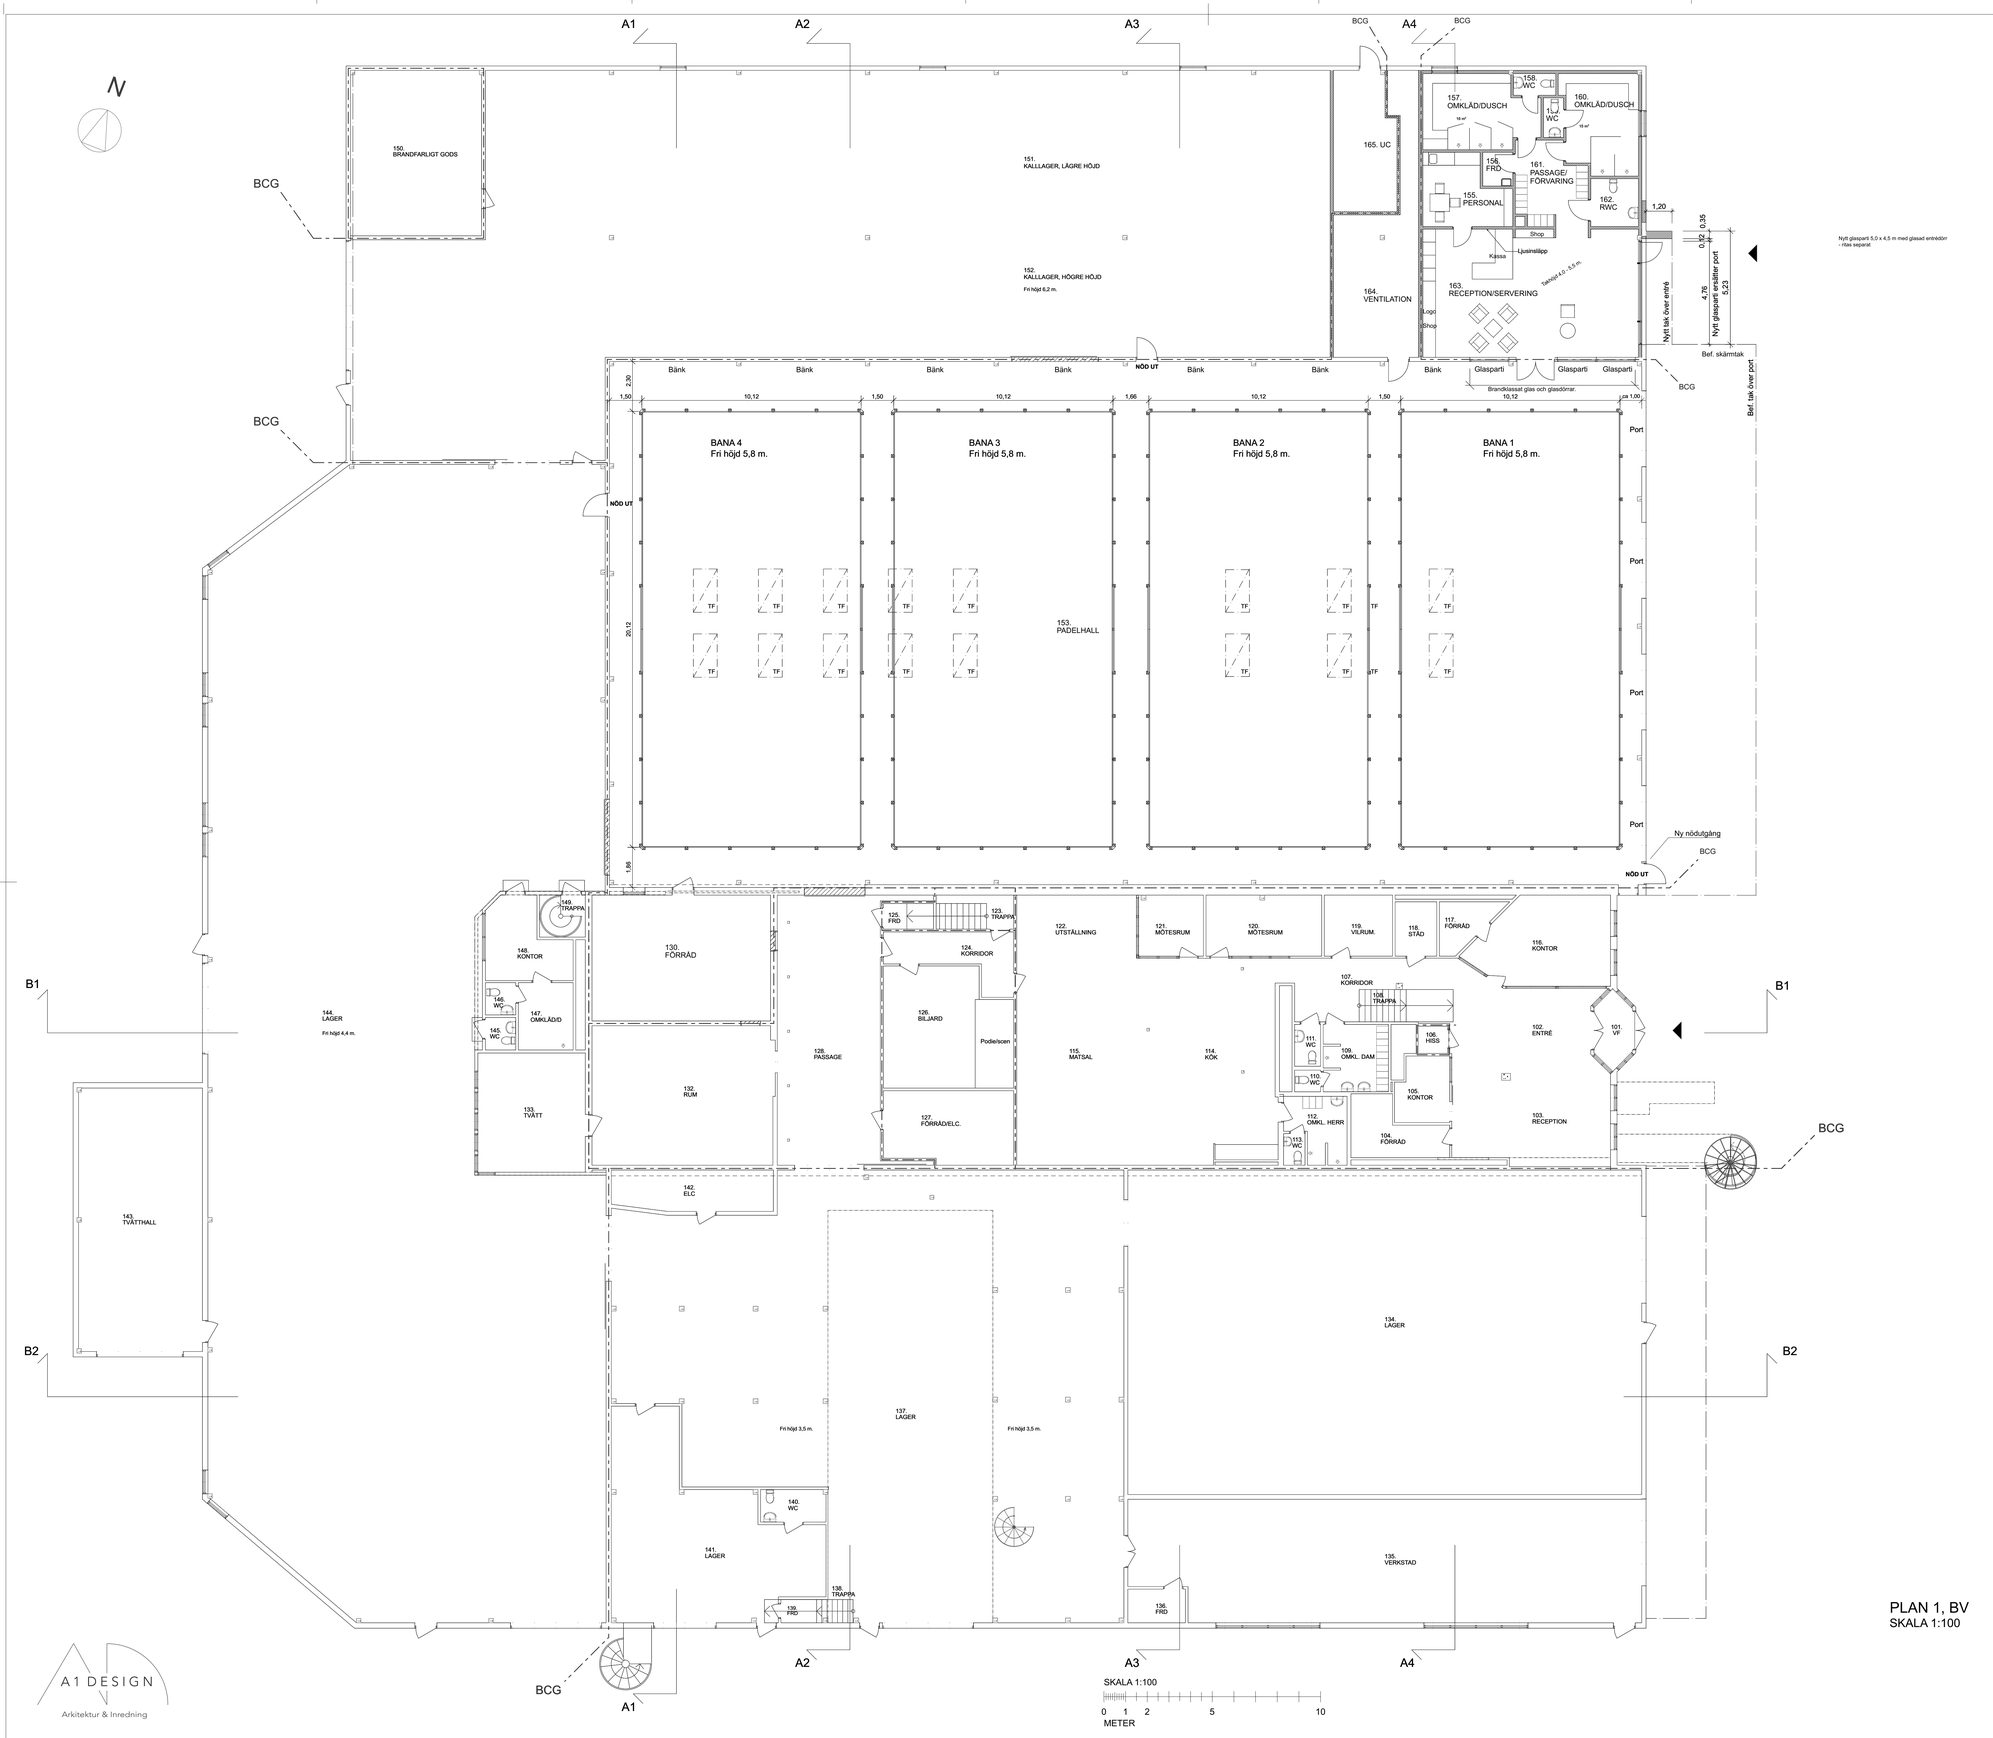

PLAN 1, BV
SKALA 1:100

FÖRKLARINGAR

Mätt i meter.

Inredning är endast illustrativ.

FÖRESKRIFTER

HÄNVISNINGAR

BET	ÄNDRING AV/SER	DATUM	Sign.

RELATIONSHANDLING

BÄLLSTA 2:392

A1 DESIGN
HÖRNÅKERSVÄGEN 10, TÄBY
BO NORDÉN RINGHOLM
bo@a1design.se, 08-7320040

UPPDRAG NR	RITAD AV	HANDLÄGGARE
	BNR	
DATUM	ANSVARIG	
2023-01-10	Bo Nordén Ringholm	

KONTOR OCH LAGER
FÅGELSÅNGSVÄGEN 30, VALLENTUNA

PLAN 1, BV

SKALA	NUMMER	BET
1:100 (A0)	A-40-1-108	