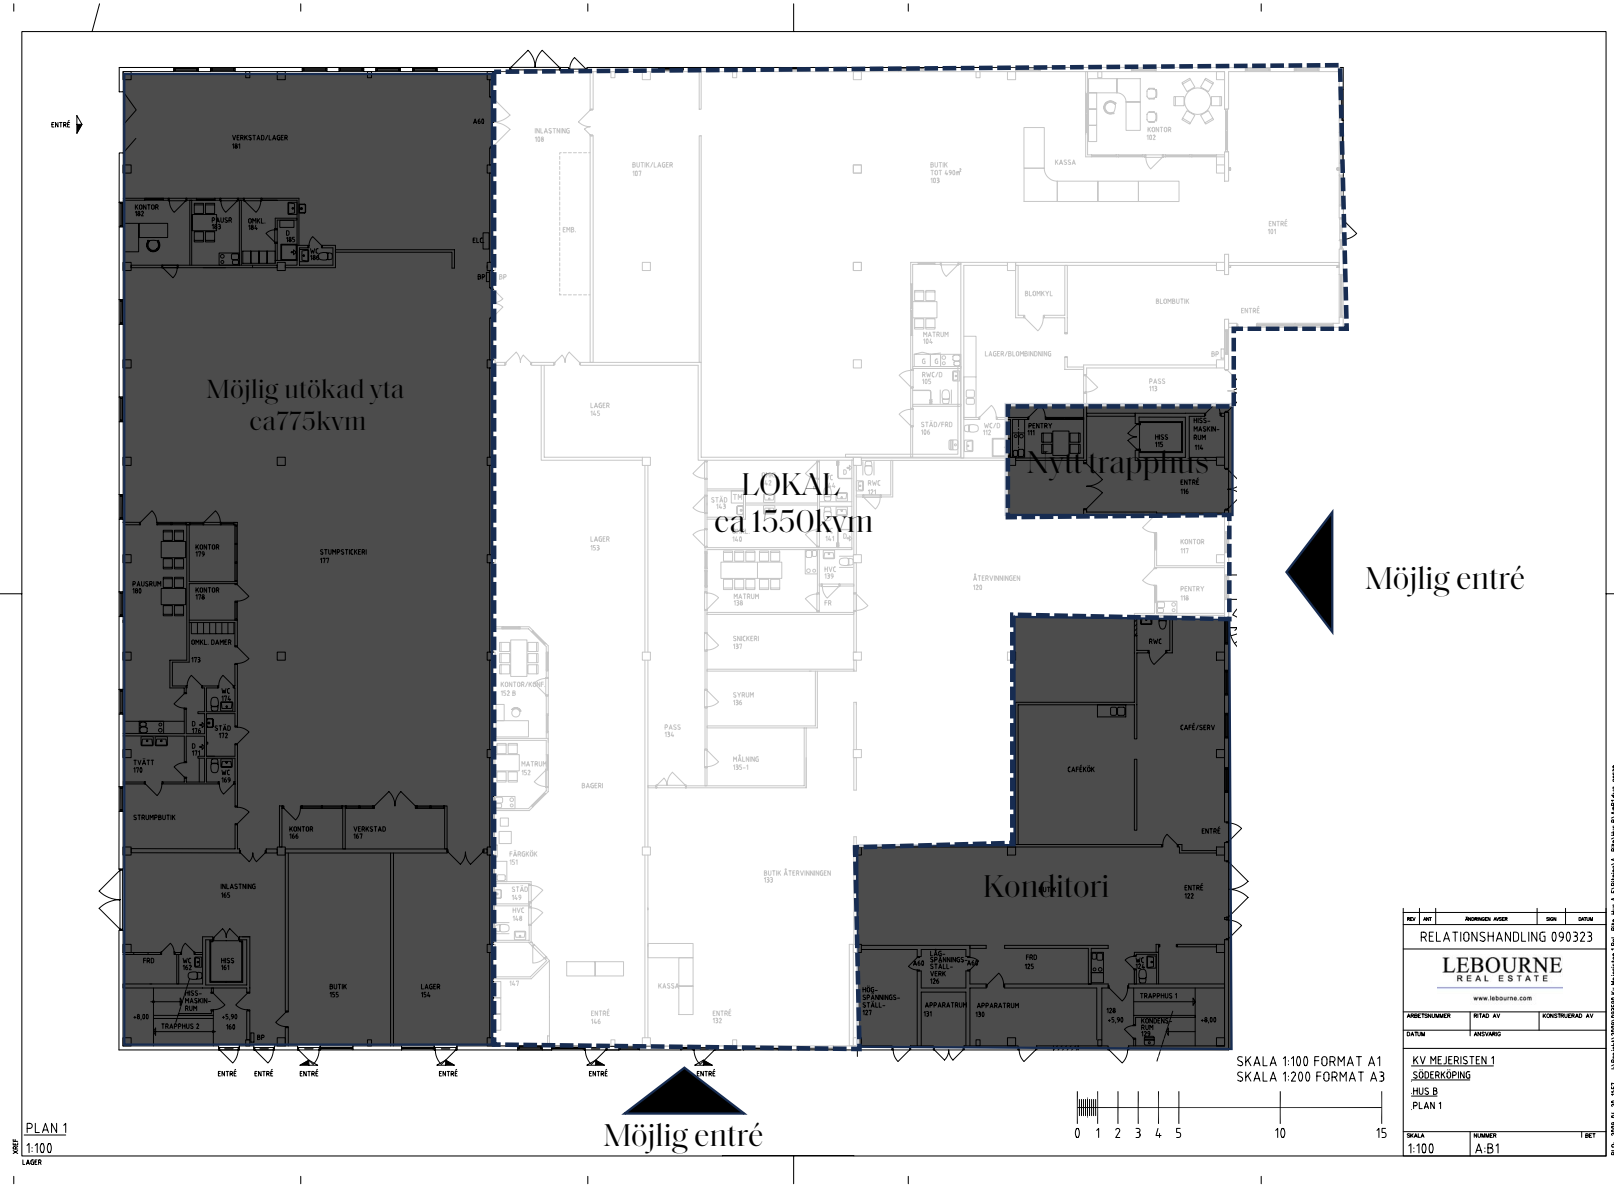

REV	ANT	ÄNDRINGEN AVSER	SIGN	DATUM

RELATIONSHANDLING 090323

LEBOURNE REAL ESTATE
www.lebourne.com

ARBETSNUMMER	RITAD AV	KONSTRUERAD AV
DATUM	ANSVARIG	

KV MEJERISTEN 1
SÖDERKÖPING
HUS B
PLAN 1

SKALA	NUMMER	BET
1:100	A-B1	

PLO 2009-04-29 11:57 J:\Projekt\12501\093590 Kv Mejeristen 1 Rel_Rit\Hus B\A-B1.dwg pwrm

