
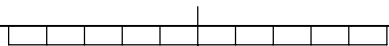


BET	ANT	ÄNDRINGEN AVSER	DATUM	SIGN
RELATIONSHANDLING				
KV. ÅNGTVÄTTEN 12				
C:\coast\Projekt\YES\Bonden Större 47\Ritningar\www_0006.jpg				
UPPDRAG NR	RITAD AV	HANDLÄGGARE		
DATUM	ANSVARIG			
2022-02-18				
BEF UTSEENDE				
SEGELBÅTSVÄGEN, ST ESSINGEN				
PLAN 6 TR, VIND				
SKALA	NUMMER	BET		
1:150/A3	A305:08			

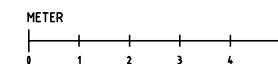

REF.
LAGER: