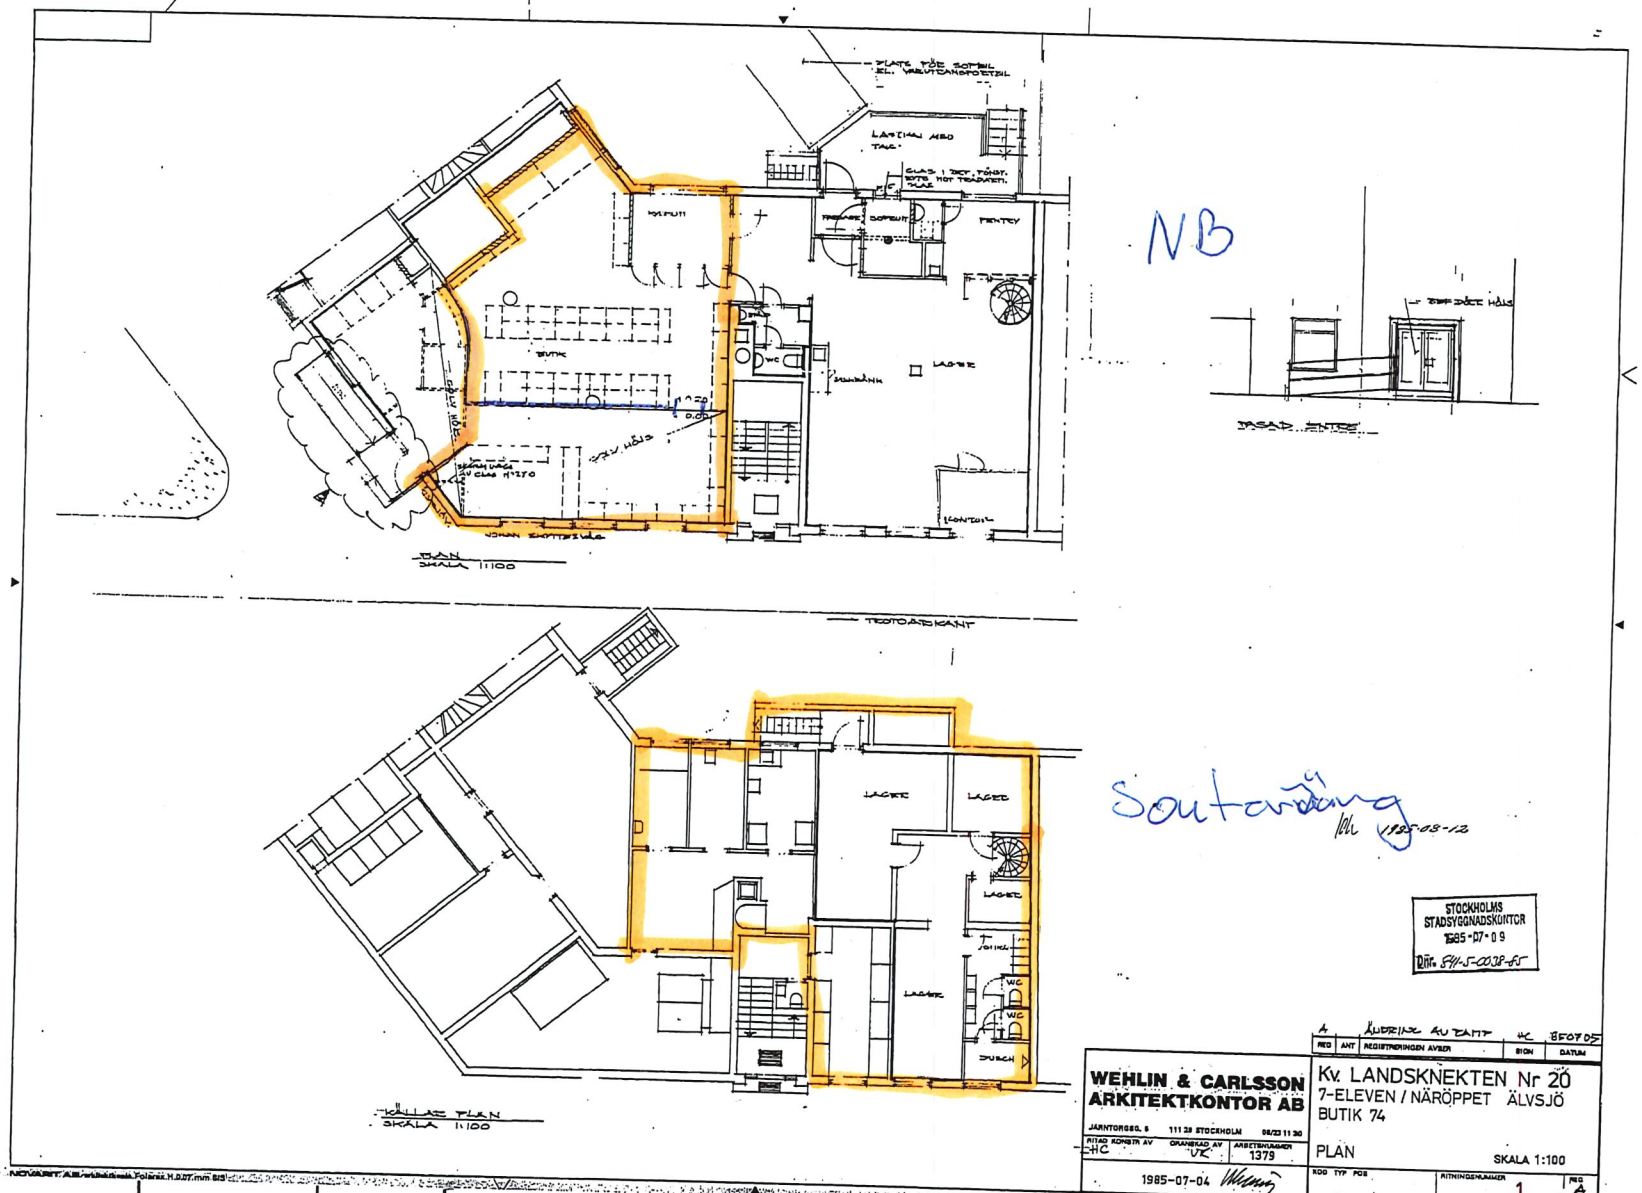

A2 A3 A4 2737 ARKIVA 940628 A4 A3 A2 16