Id:200700660735 Status: Slutet

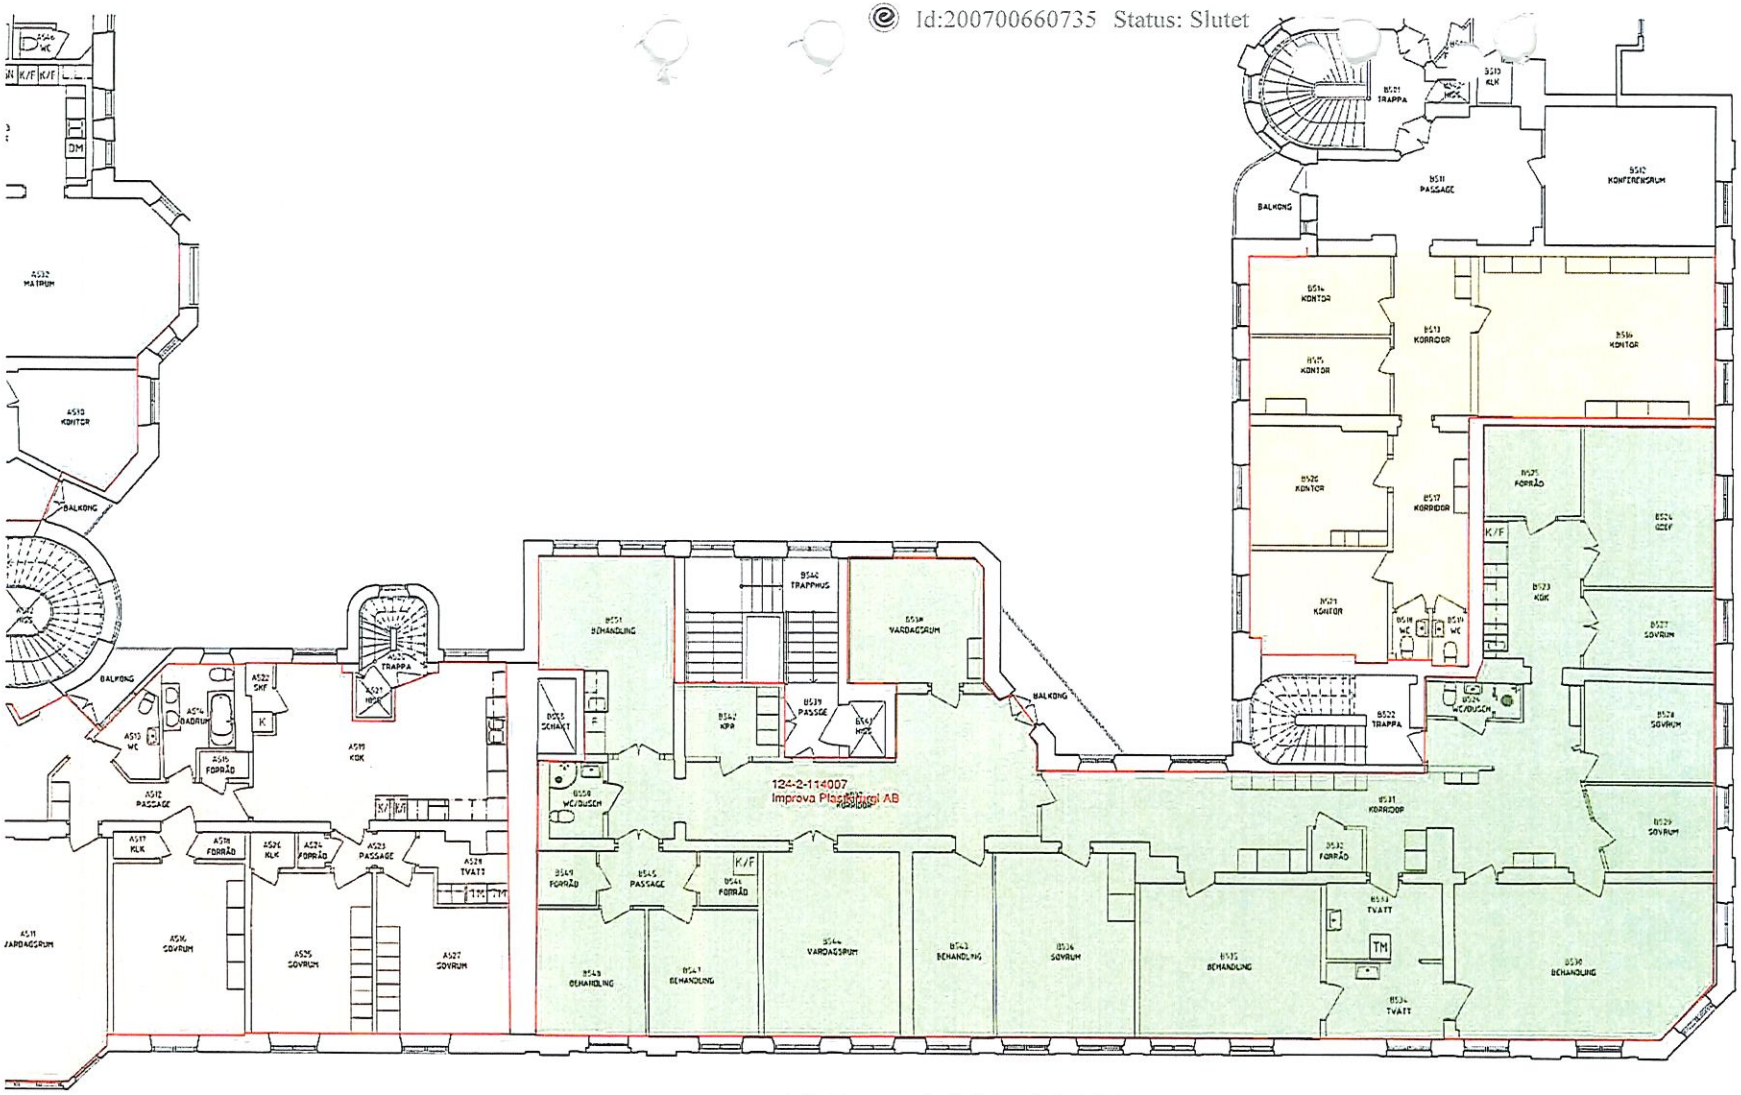

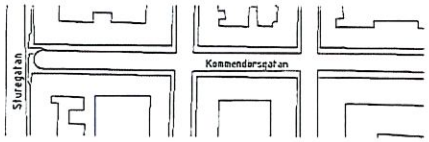

RELATIONSHANDLING

BET	ANT	REVIDERINGEN AVSER	SIGN
RH			