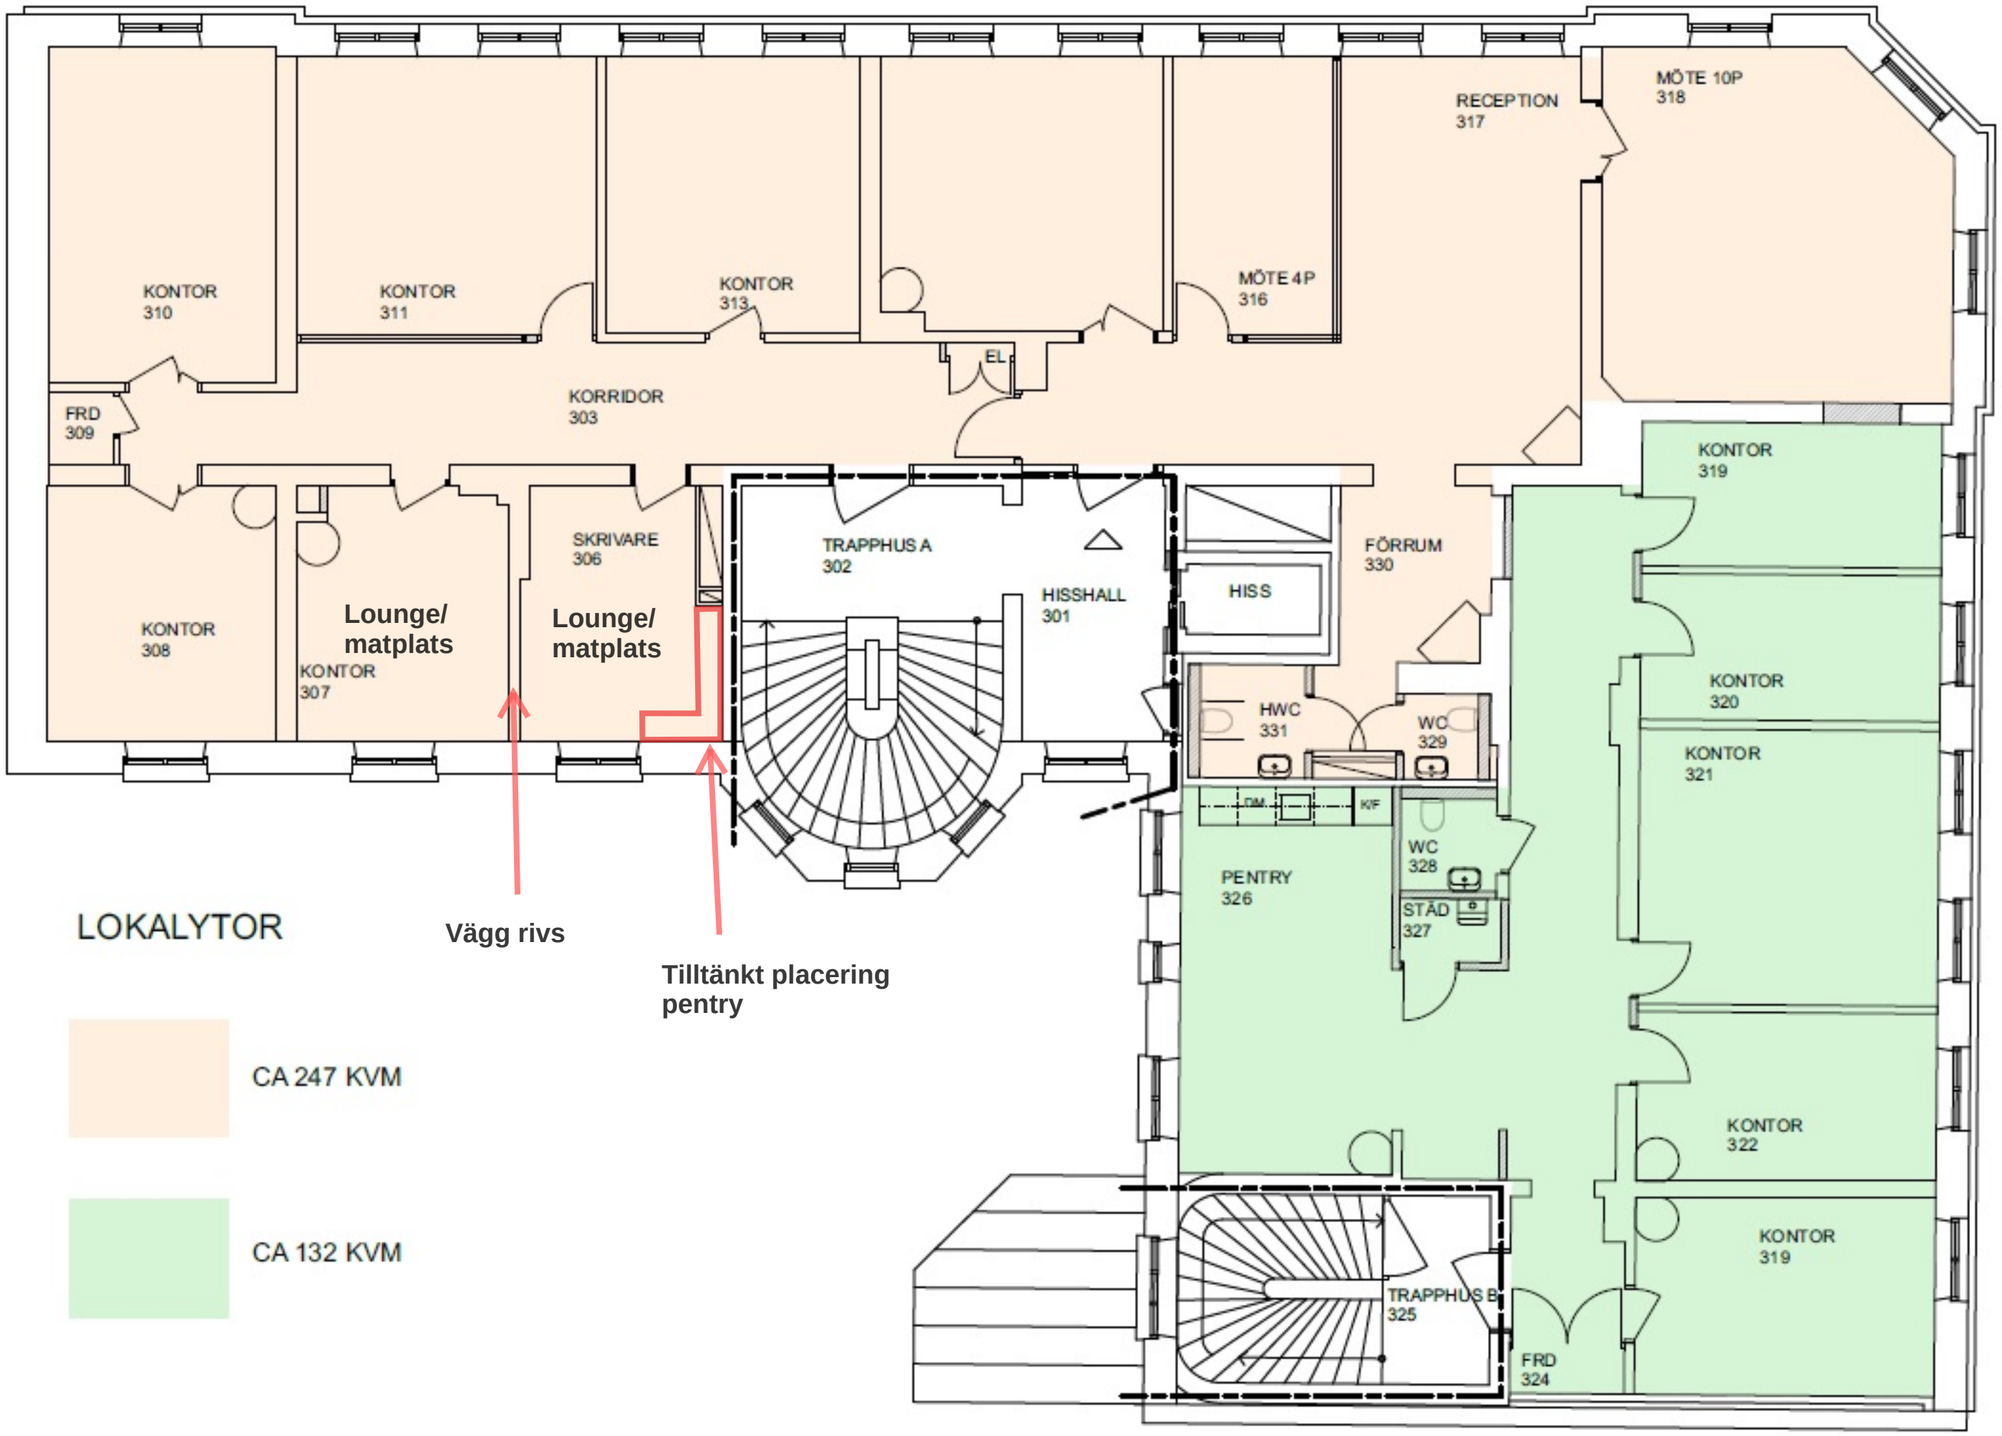


LAGERN 15, PLAN 3 - DELNING AV LOKAL

2026.10.09