 

NY LOKAL
41 m²
910
2 200
DM
KF
1 000