

FÖRKLARINGAR

MÅTT KONTROLLERAS PÅ PLATS.
OBJEKTIFIERAT FRÅN GAMMALT UNDERLAG

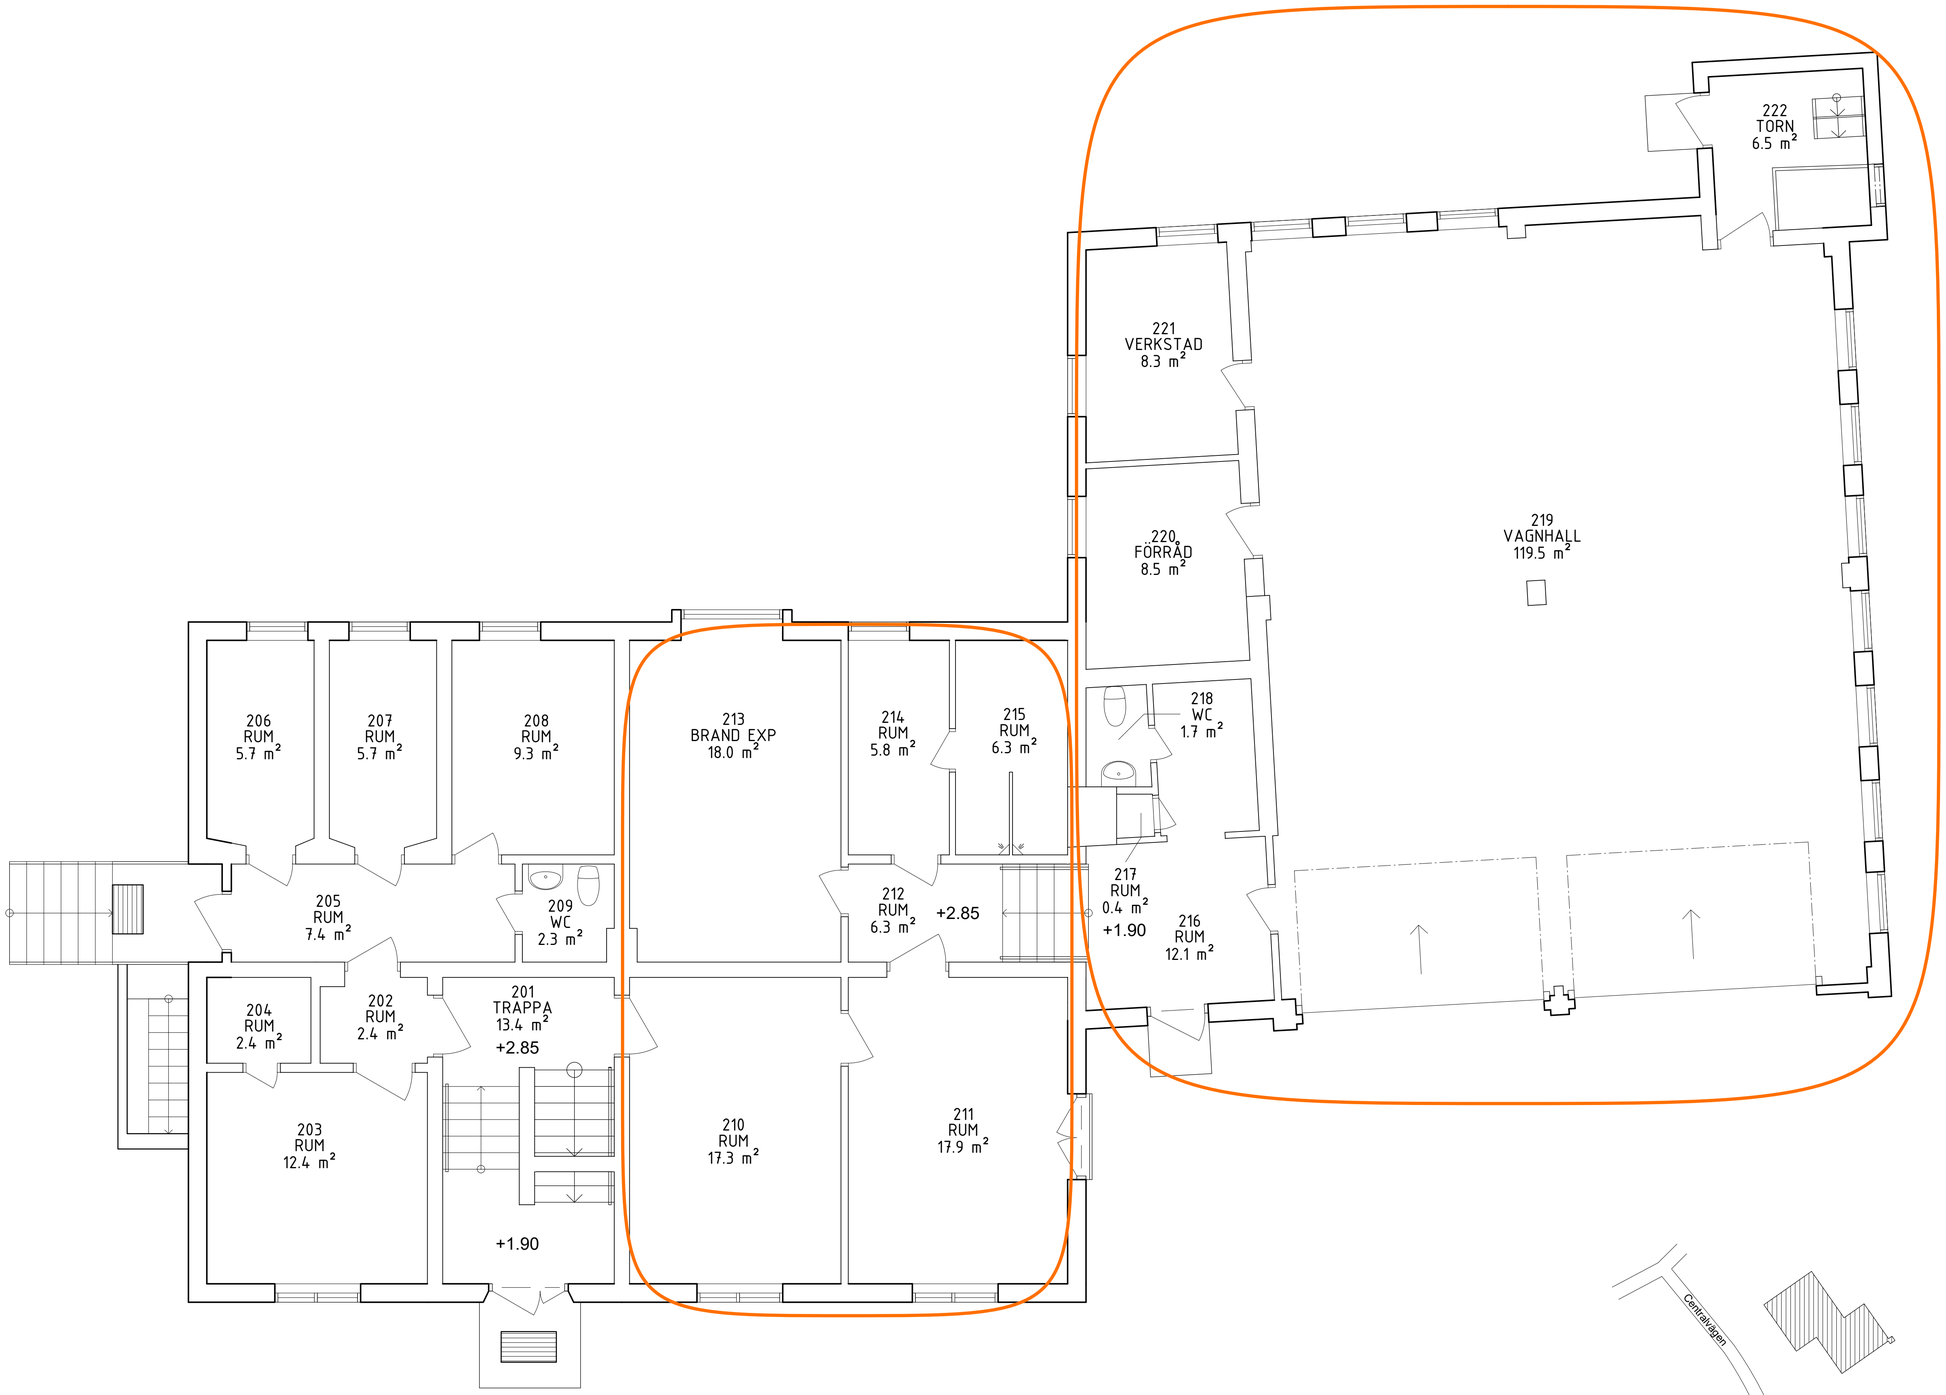

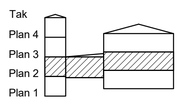



1m 0 1 2 3 4 5m
Originalskala

BET	ÄNDRINGEN AVSER	DATUM	SIGN

RELATIONSHANDLING

CENTRALVÄGEN
Skärplinge 2:101

Tierpsbyggen
Box 2 815 21 TIERP 0293-130 25
A ASTACUS AB TEL: 0141 540 40

UPPDRAG NR	RITAD/KONSTR AV	UPPDRAGSLEDARE
1503_30618	TG	T.N.J

DATUM	ANSVARIG
2021-12-14	Robin Olander

OBJ. NR	BYGGNAD	PLAN	DEL
5950	01	02	00

PLAN 2
ARKITEKTRITNING
PLANRITNING

SKALA	NUMMER	BET
A1 1:50 A3 1:100	A-40-1-0200-595001	

16-12-2021 13:09:27 D:\LAB-SERVER\ASTACUS\C 5503\REVIT WORK\Update\nov 21\21ALA1503_03-5950_Centralvagen\316\RIH\5950 Centralvagen\RIH\01\Arkitekt\Modell\A-40-V-0000-595001.rvt