


SKALA	1:100
NUMMER	A40_1-170
BET	M
Nybyggnad kontor Hus 1, plan 7	
2013-10-02 Kjell Sandquist	
DATUM	090 079306
ANSVARIG	AFD
HANDLEDARE	Vahid Darejati
LIFSGÄMNA	RIKSKONSTR. AV
A	Tema arkitekt
E	JEPRO Elkonsult AB
K	Struktur AB
KP	Skanska Stomsystem AB
L	Tema landskapsarkitekter
M	Skanska Väg
SPR	C2M Sprinkler AB
VS	AB Rörläggaren
V	PERKON Rädgavande Ing. AB
	tel. 040 98 78 60
	tel. 040 664 12 00

SKANSKA

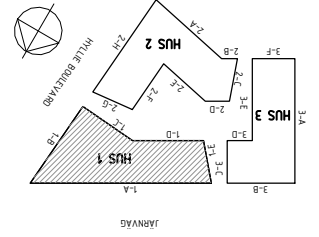

RELATIONSHANDLING
MALMÖ PULPETEN 1
KLIPPORNA

BET	ANDRINGEN AVSER	DATUM	SIGN
M	Relationshandling	2015-08-20	VDI
L		2015-06-05	VDI
K		2015-04-17	VDI
J		2014-11-11	AA
I		2014-09-29	AA
H		2014-09-16	AA
G		2014-06-13	AA
F		2014-01-24	AFD
E		2014-01-16	AFD
D		2014-01-10	TSG
C		2013-11-08	AA
B		2013-11-05	AA
A		2013-10-21	AFD

