SKALA 1:100

0 1 2 5 10

METER

H	Relationshandling	2015-08-20	VDI
G	PM A83	2015-05-18	VDI
F	PM A80	2015-04-17	VDI
E	PM A69	2015-02-25	AFD
D	PM A68	2015-02-06	AFD
C	PM A63	2014-11-11	AÄ
B	PM A60	2014-09-16	AÄ
A	PM A33	2013-10-21	AFD
BET	ÄNDRINGEN AVSER	DATUM	SIGN

RELATIONSHANDLING

MALMÖ PULPETEN 1

KLIPPORNA

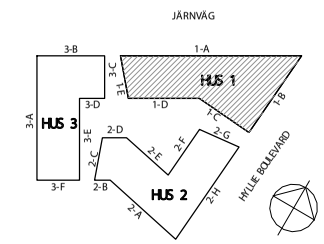

SKANSKA

	A	Tema arkitekter	tel. 040 664 12 00
	E	JEPRO Elkonsult AB	tel. 0708 12 84 64
	K	Structor AB	tel. 040 20 63 60
	KP	Skanska Stomsystem AB	tel. 010 448 00 00
	L	Tema landskapsarkitekter	tel. 040 664 12 00
	M	Skanska Väg	tel. 010 448 00 00
	SPR	C2M Sprinkler AB	tel. 0320 20 71 70
	VS	AB Rörläggaren	tel. 040 98 78 60
	V	PERKON Rådgivande Ing. AB	tel. 046 14 24 30
X	Inr	AW Studio AB	tel. 0735-755999

UPPDRAG NR 090 079306	RITAD/KONSTR. AV AFD	HANDLÄGGARE Vahid Darejati

Nybyggnad kontor
Hus 1, plan 6

SKALA		NUMMER	BET
1:100	/A1	A40_1-160	H

2015-08-19 180942 c:\temp\revit\A40VX000_vdf.rvt