


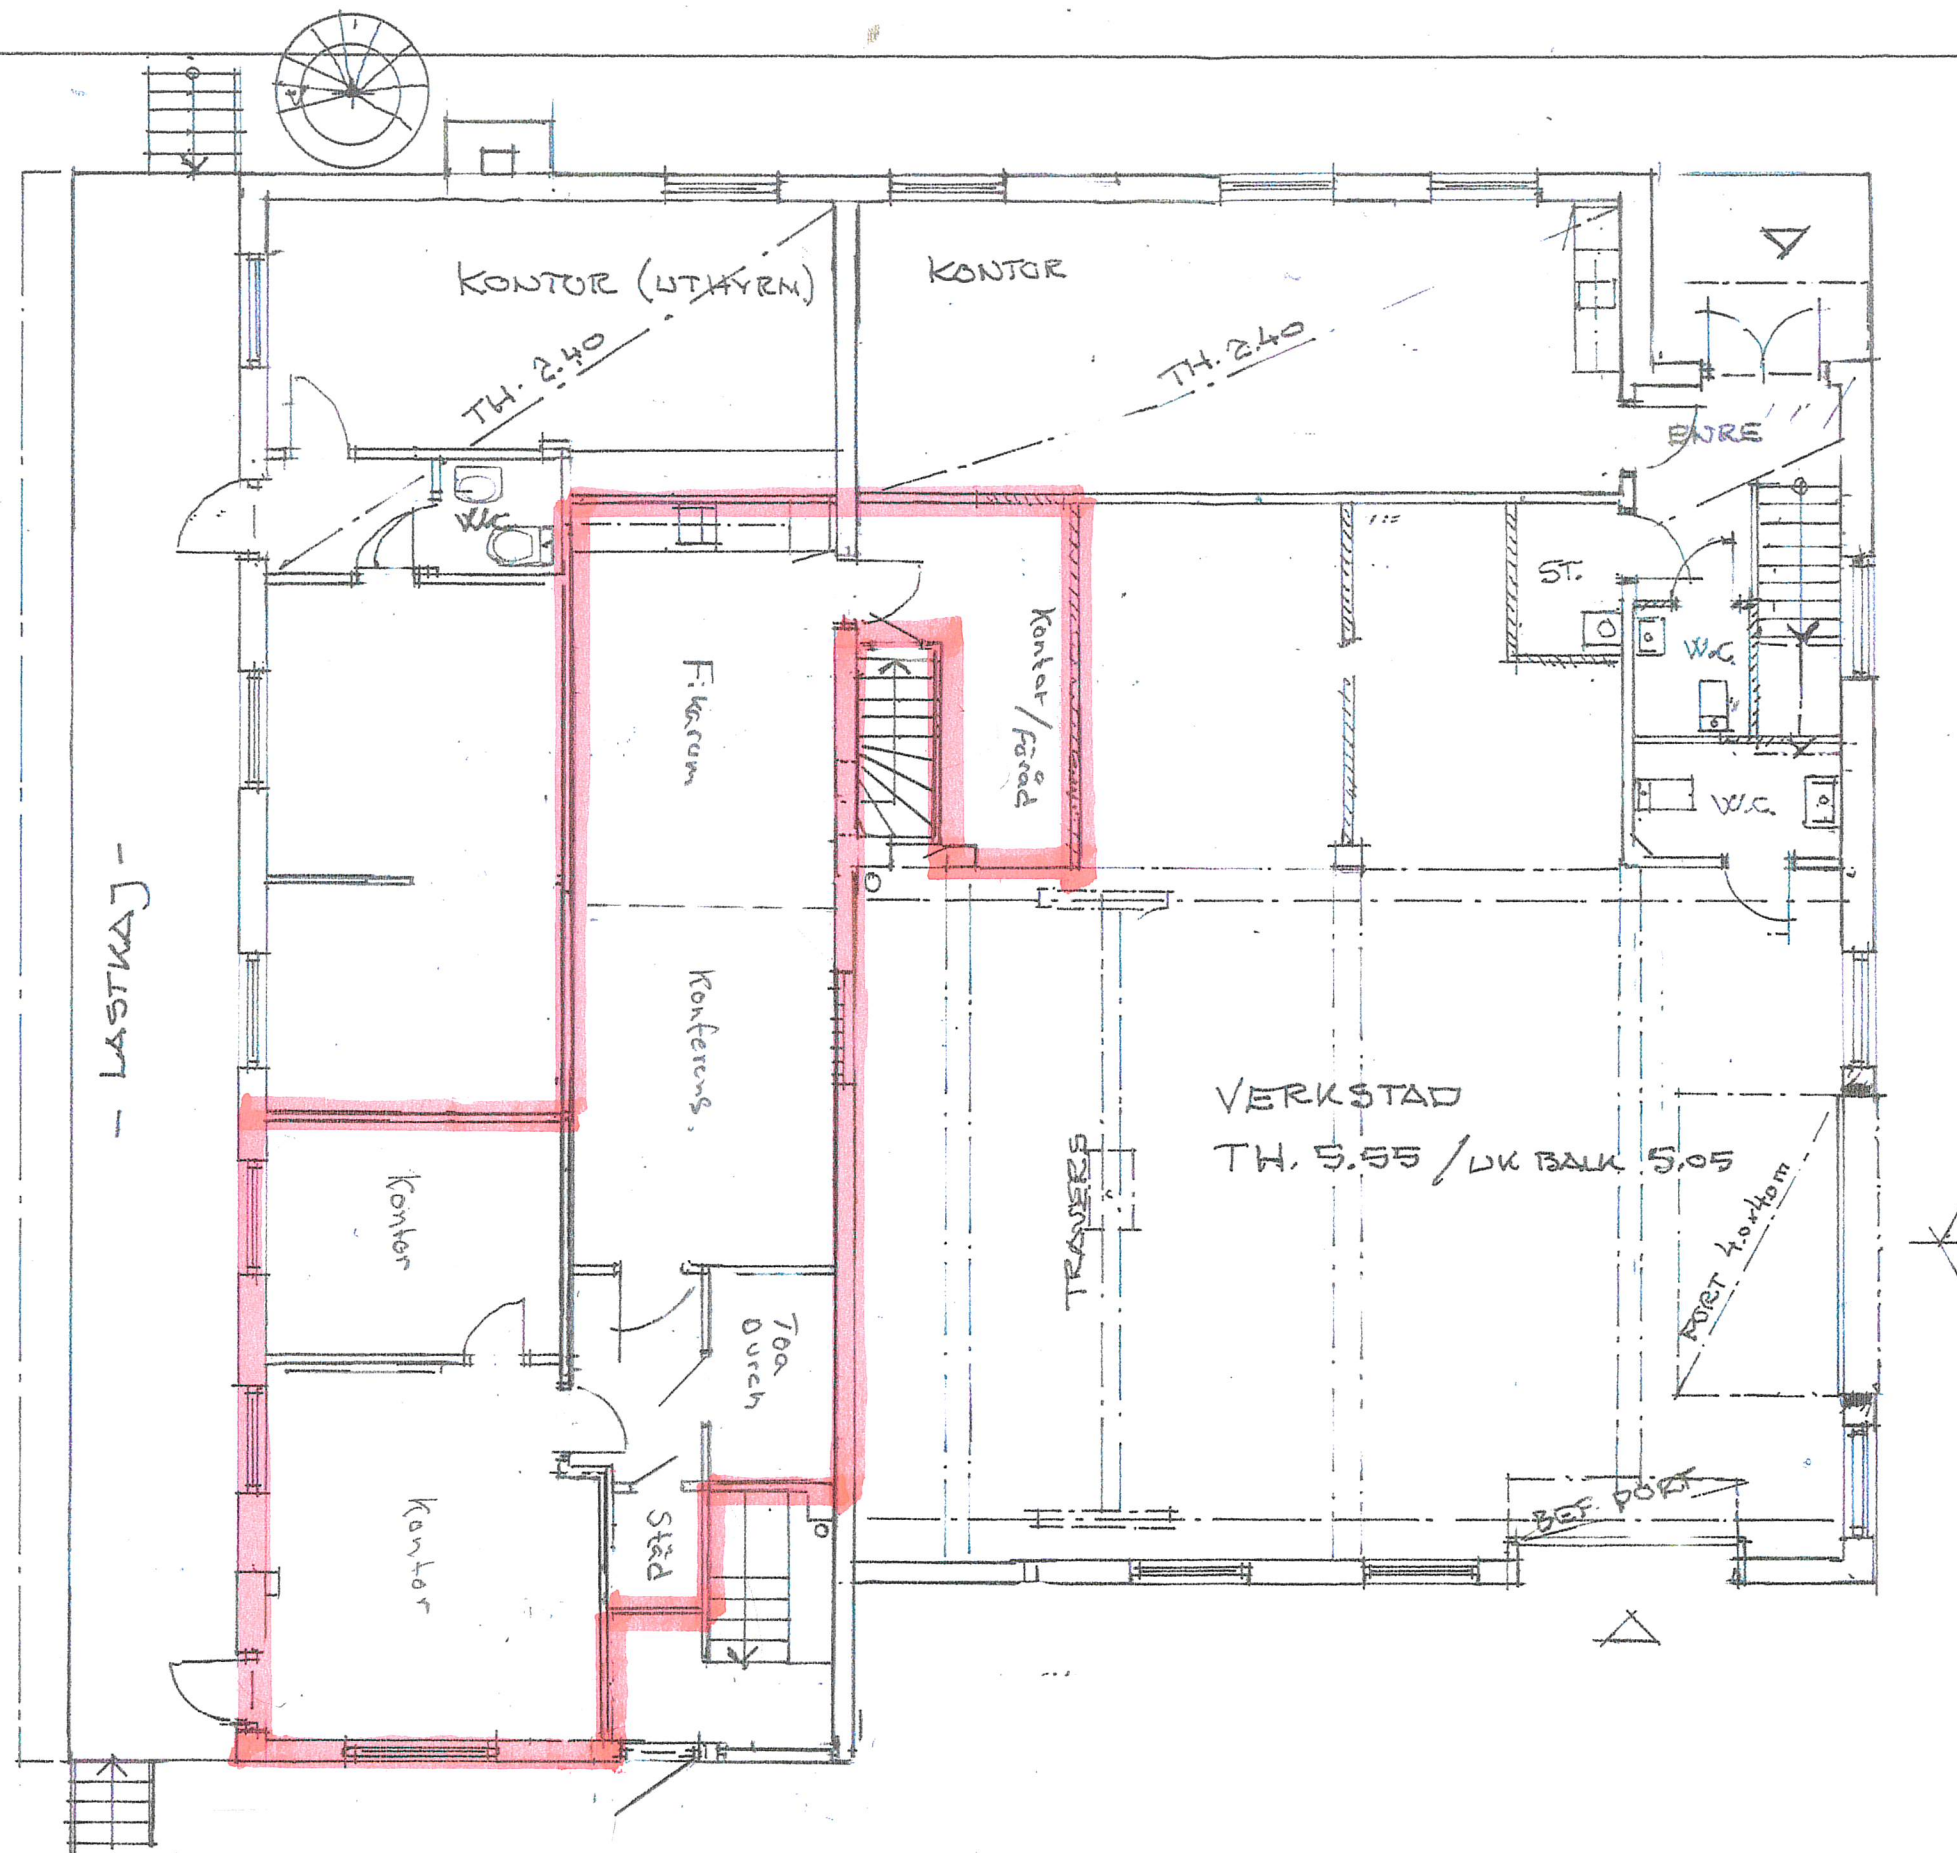

REV. A	2019-01-21 /
GASVERKET 1, LULEÅ	
HUS A.	
BOTTENPLAN.	
FÖRSLAG TILL OMOISF.	
SKALA	L-Å 2017-07-20
1:100	R2.