

FÖRKLARING

Planritningen är preliminär och avvikelser kan förekomma.
Ej uppmätt, mått kontrolleras på plats.



- - - RIVES
- LAGER
- IN-/UTLASTNING
- PERSONALYTOR
- DRIFTYTOR

YTOR

OBS! Avser endast markplan i byggnad "Nordan"
BTA: ca 2730 m²



MARKPLAN – "NORDAN"

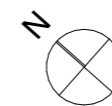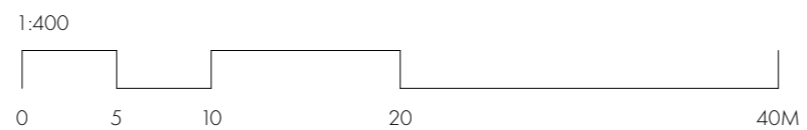

FÖRKLARING



Planritningen är preliminär och avvikelser kan förekomma.
Ej uppmätt, mått kontrolleras på plats.

- - - - RIVES
- LAGER - ÖVRE NIVÅ
- LAGER - NEDRE NIVÅ
- IN-/UTLASTNING
- PERSONALYTOR
- DRIFTYTOR

YTOR

OBS! Avser endast markplan i byggnad "Mejeriet"

BTA: ca 7840 m²

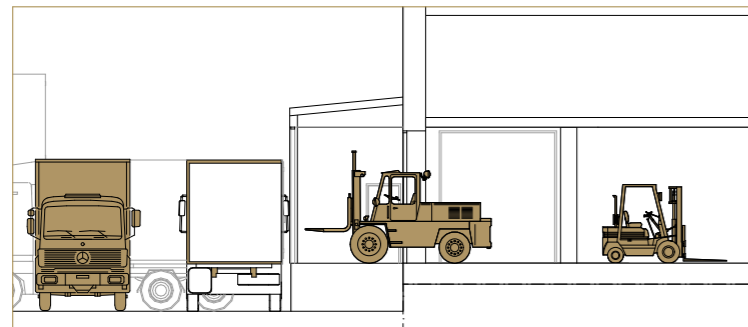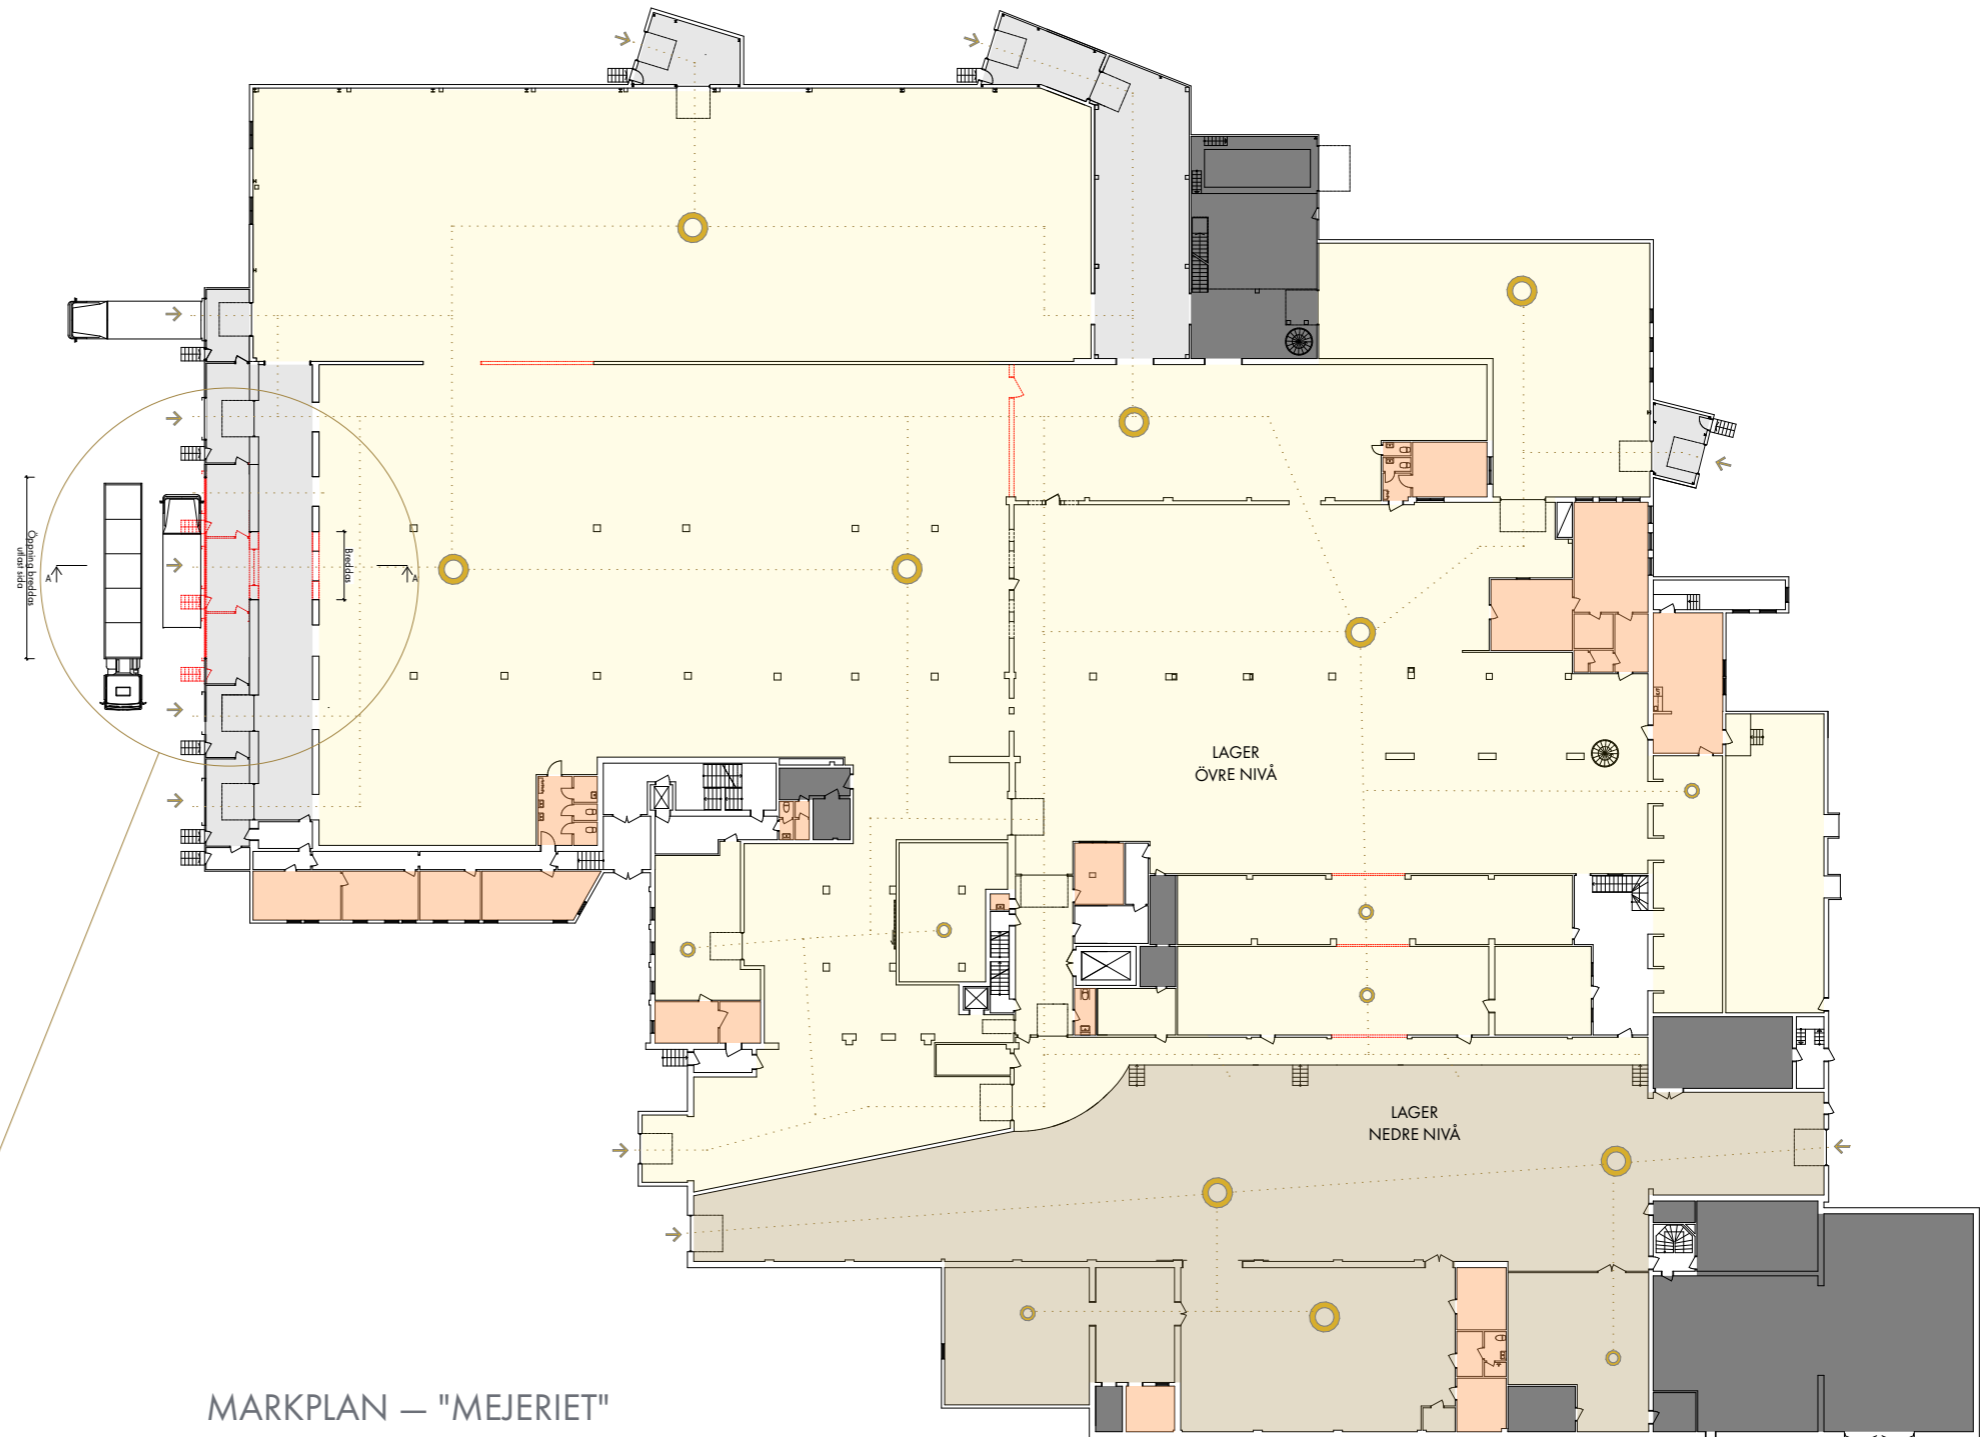

SEKTION A-A

MARKPLAN — "MEJERIET"

