




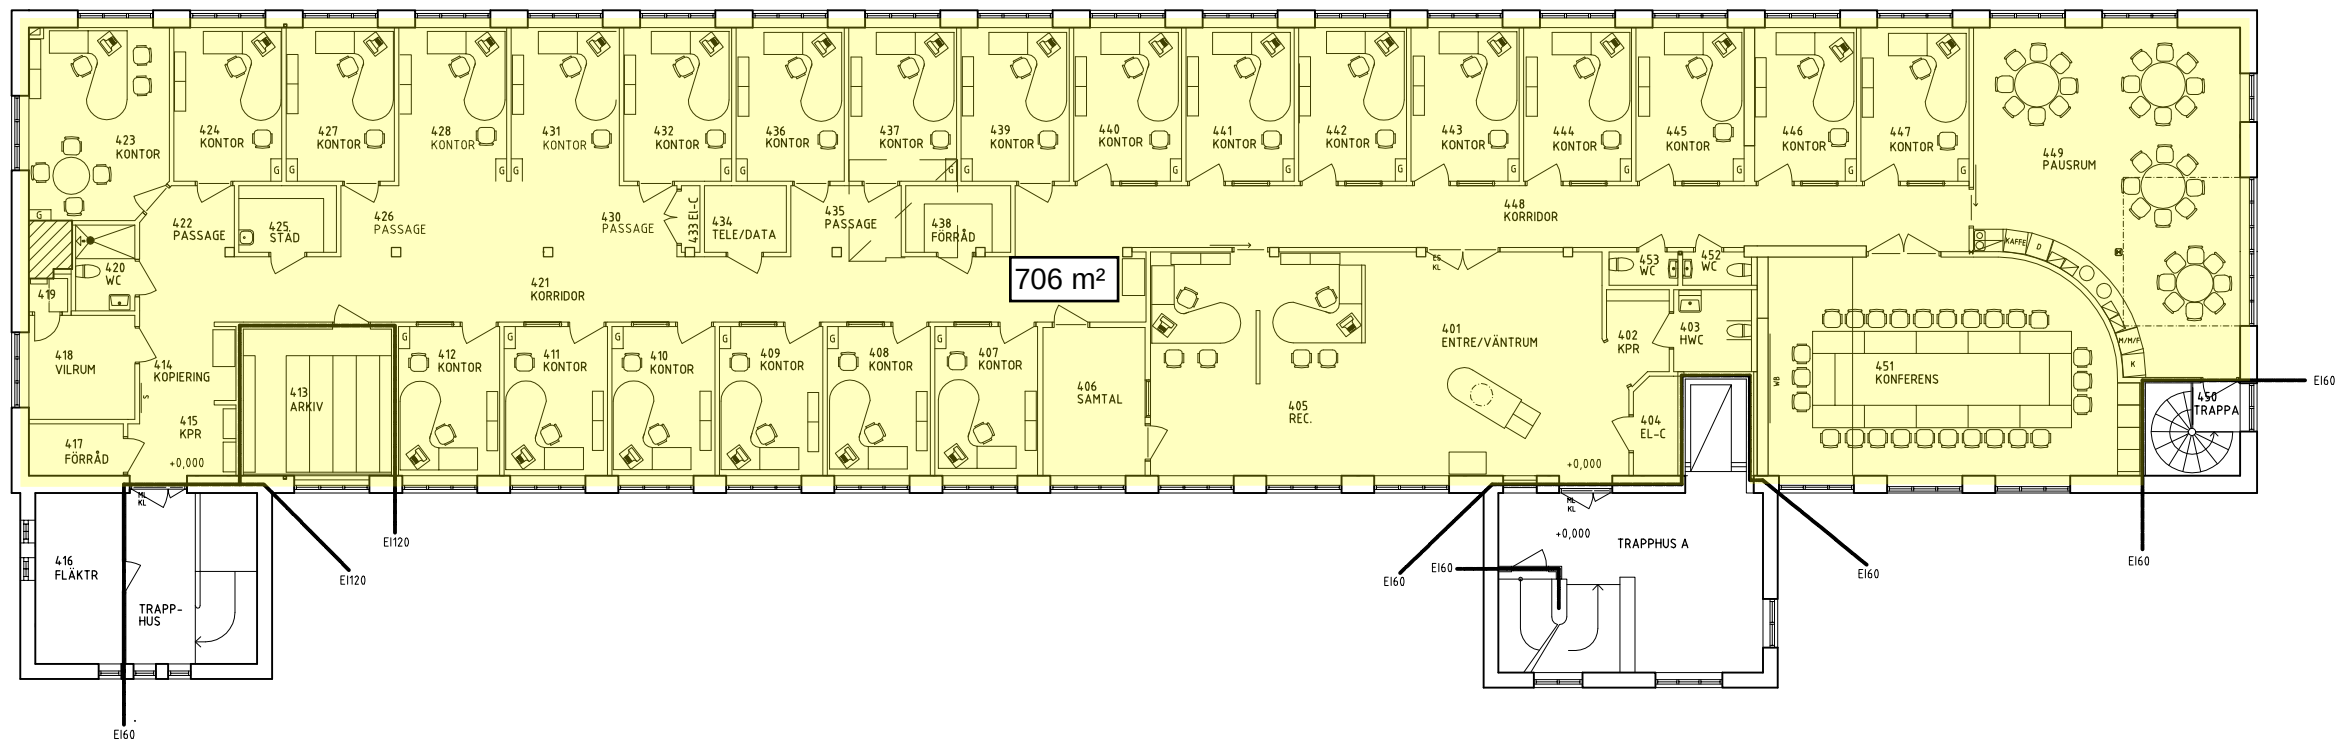

PLAN 4

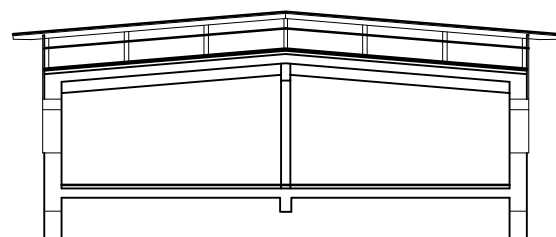


SEKTION

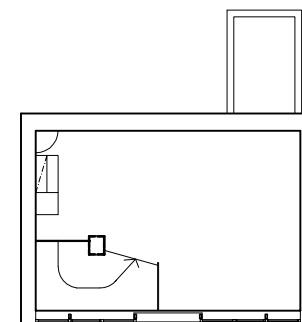


PLAN 5




BET	ANT	ÄNDRINGEN AVSER	DATUM	SIGN		
RELATIONS R ITNING						
FABRIKÖREN 4 KUMLA KOMMUN						
KUMLA FASTIGHETER 						
UPPDRAGNR	RITAD/KONSTR AV		HANDLAGGARE			
DATUM	ANSVARIG					
FABRIKÖREN 4						
PLAN 4 (OCH PLAN 5)						
SKALA	NUMMER		BET			
1:100	R-004					

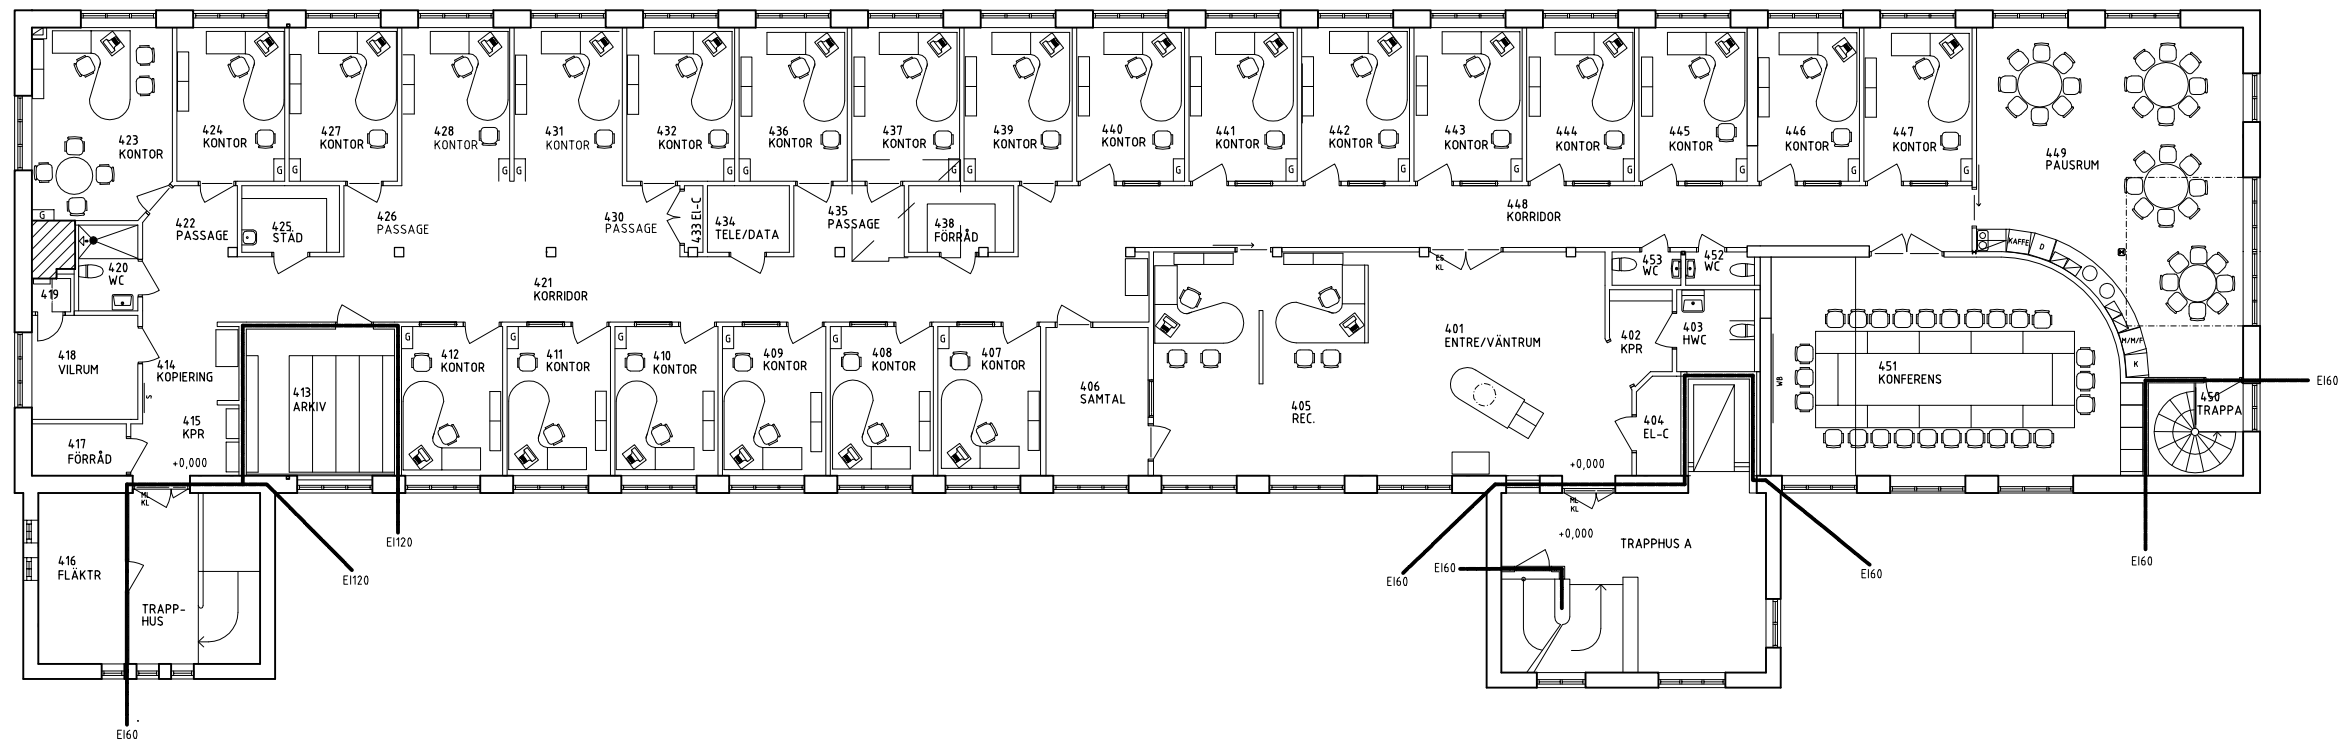

PLAN 4

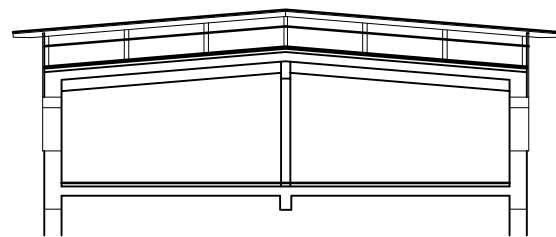

SEKTION

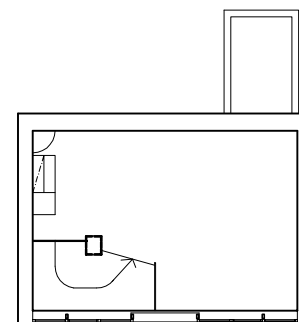

PLAN 5



BET	ANT	ÄNDRINGEN AVSER	DATUM	SIGN
RELATIONSITNING				
FABRIKÖREN 4 KUMLA KOMMUN				
				
UPPDRAGNR	RITAD/KONSTR AV		HANDLAGGARE	
DATUM	ANSVARIG			
2010-09-10				
FABRIKÖREN 4				
PLAN 4 (OCH PLAN 5)				
SKALA	NUMMER		BET	
1:100	R-004			