



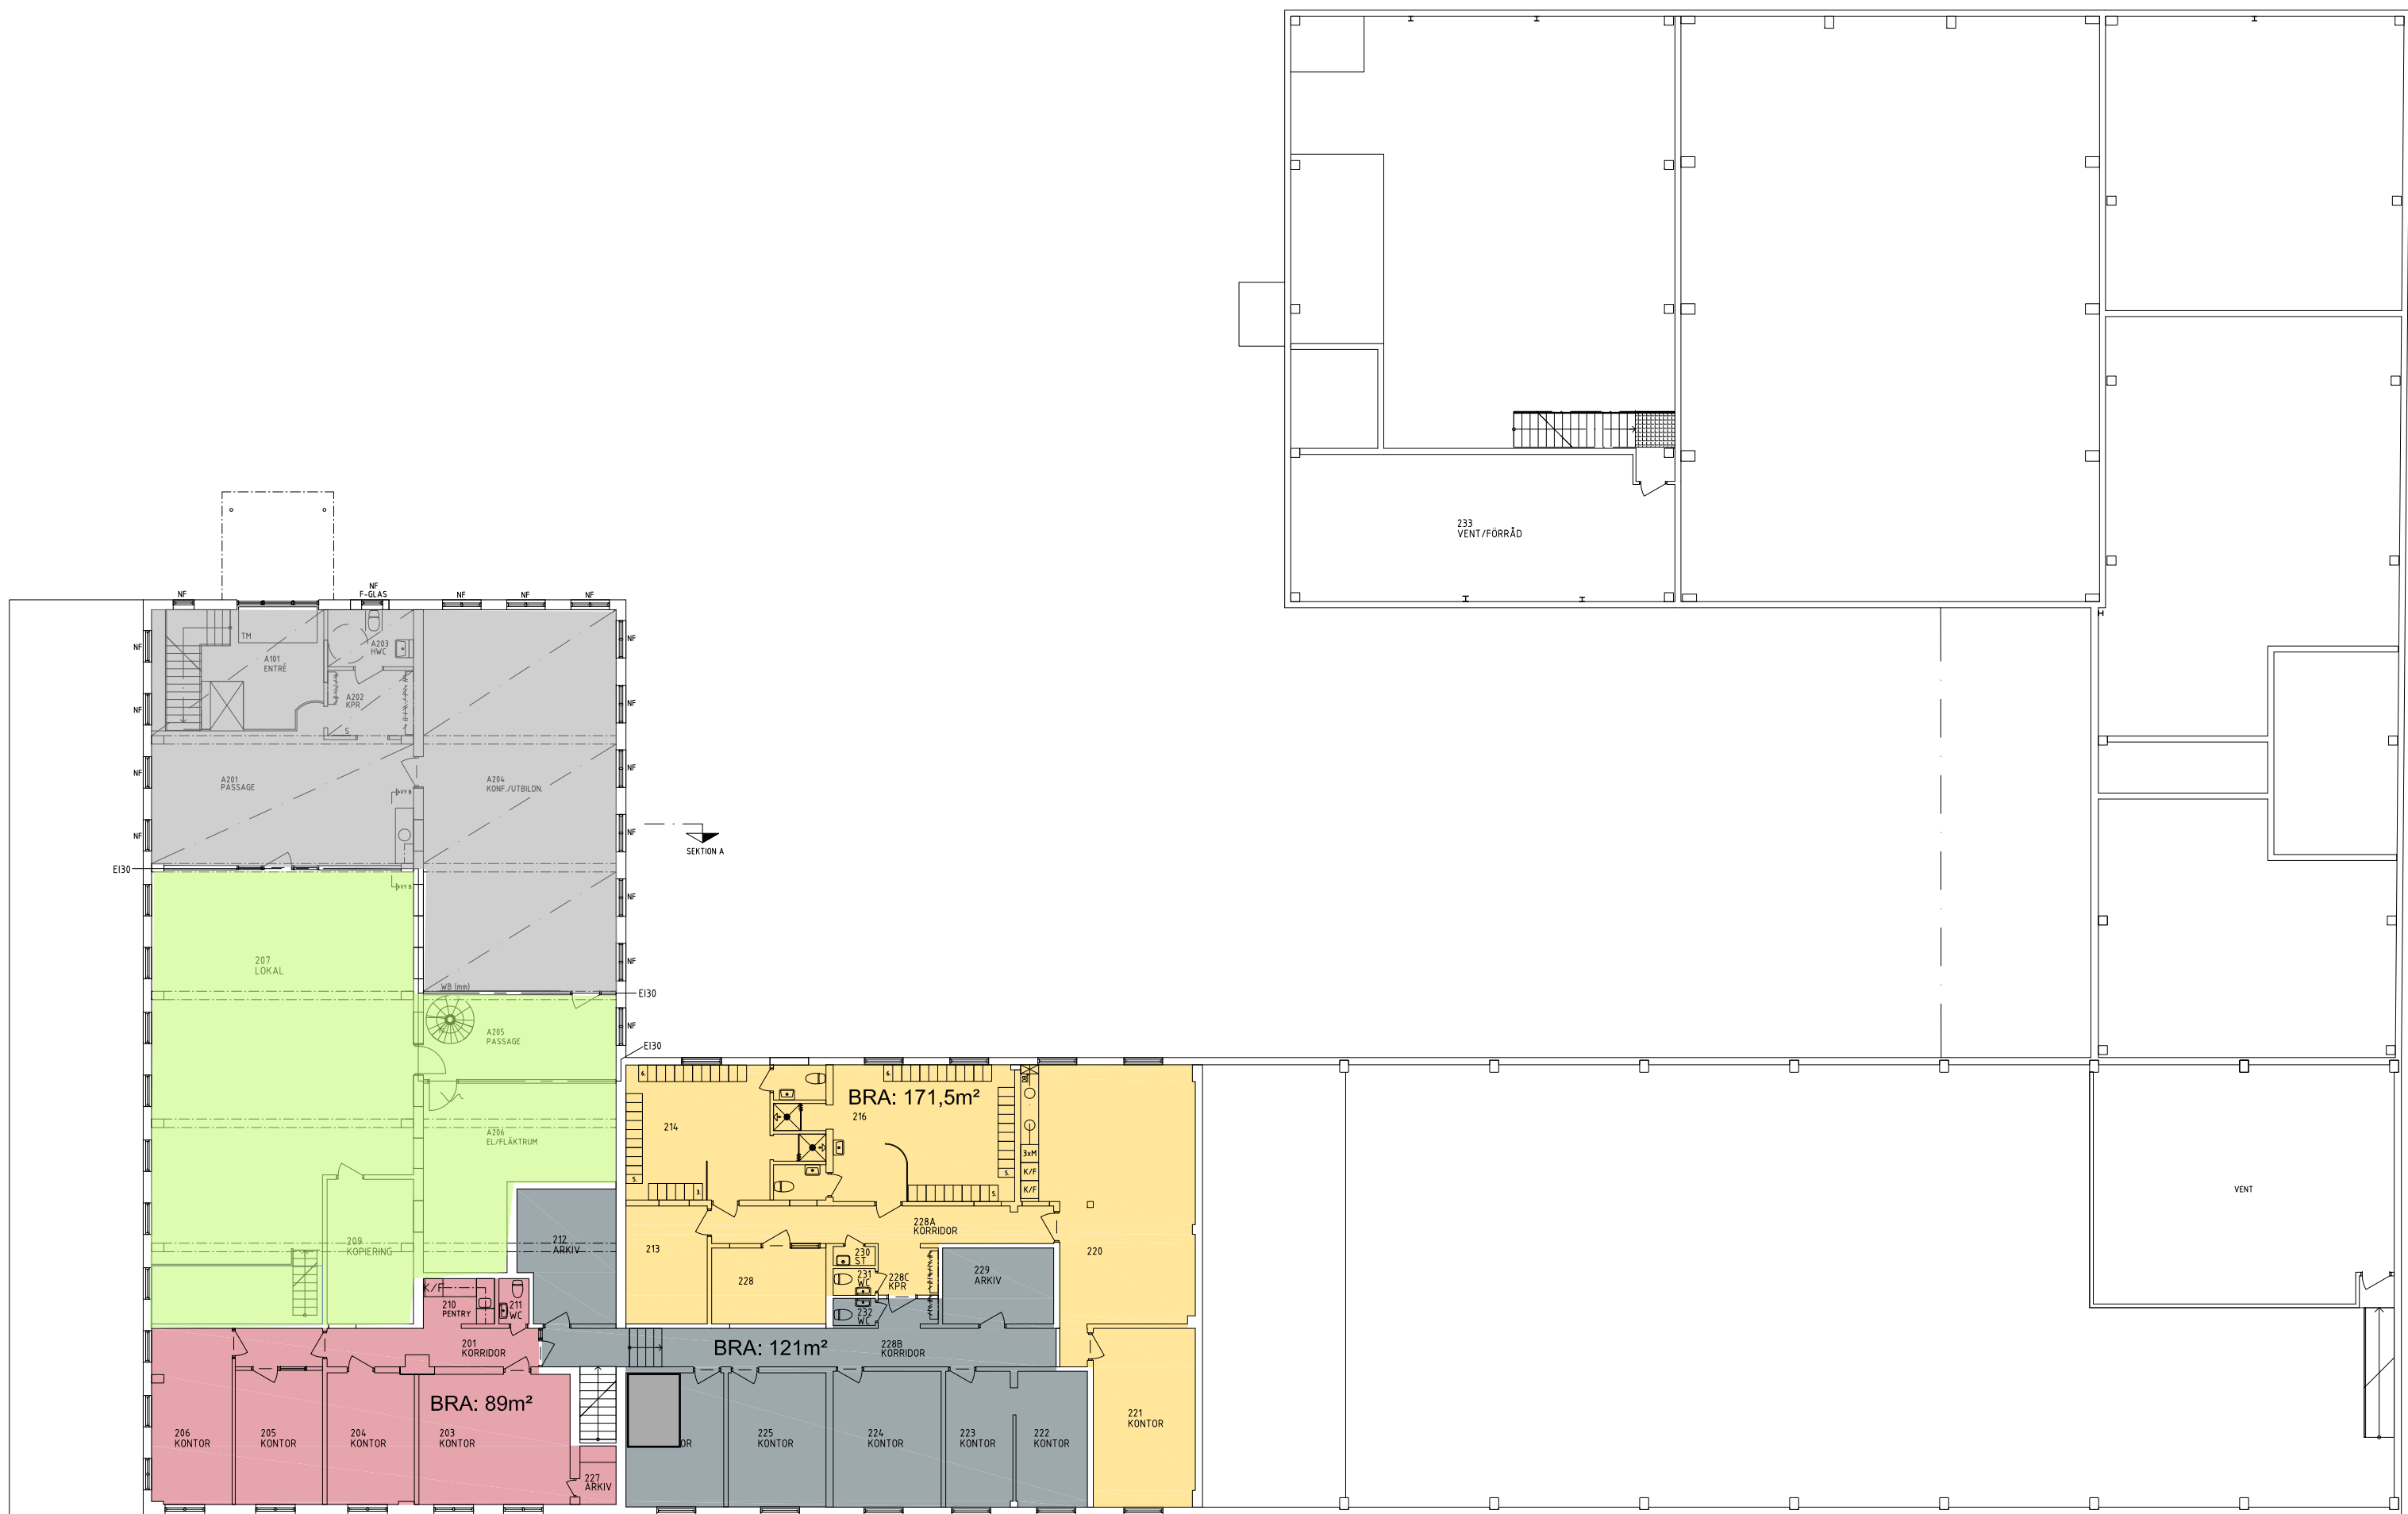

PLAN 2

(BRA : 855 m²)

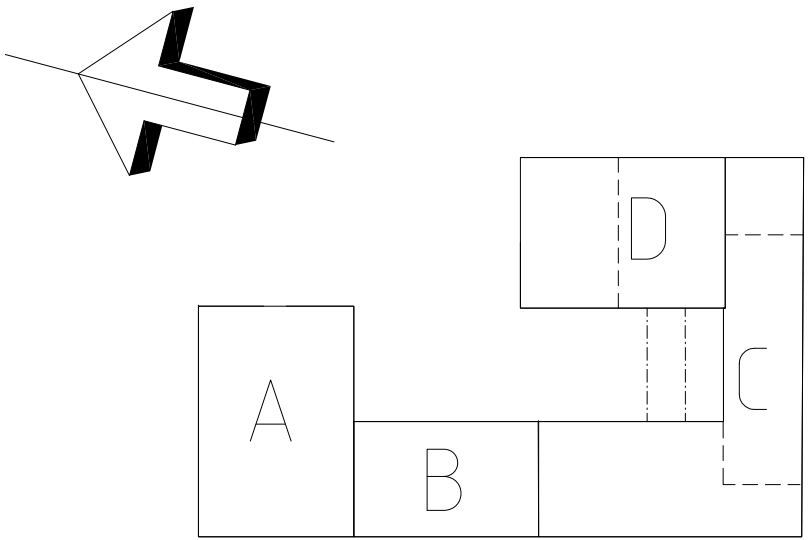

BET	ANT	ANDRINGEN AVSER	DATUM	SIGN
RELATIONSRTNING				
KVARNTORP 6:3 KUMLA KOMMUN				
 KUMLA FASTIGHETER				
UPPDRAG NR	RITAD/KONSTR AV		HANDLAGGARE	
DATUM	ANSVARIG		PF	
2010-06-09				
KVARNTORP 6:3				
PLAN 2				
SKALA	NUMMER			BET
1:200/A3=1:400	R-002			