



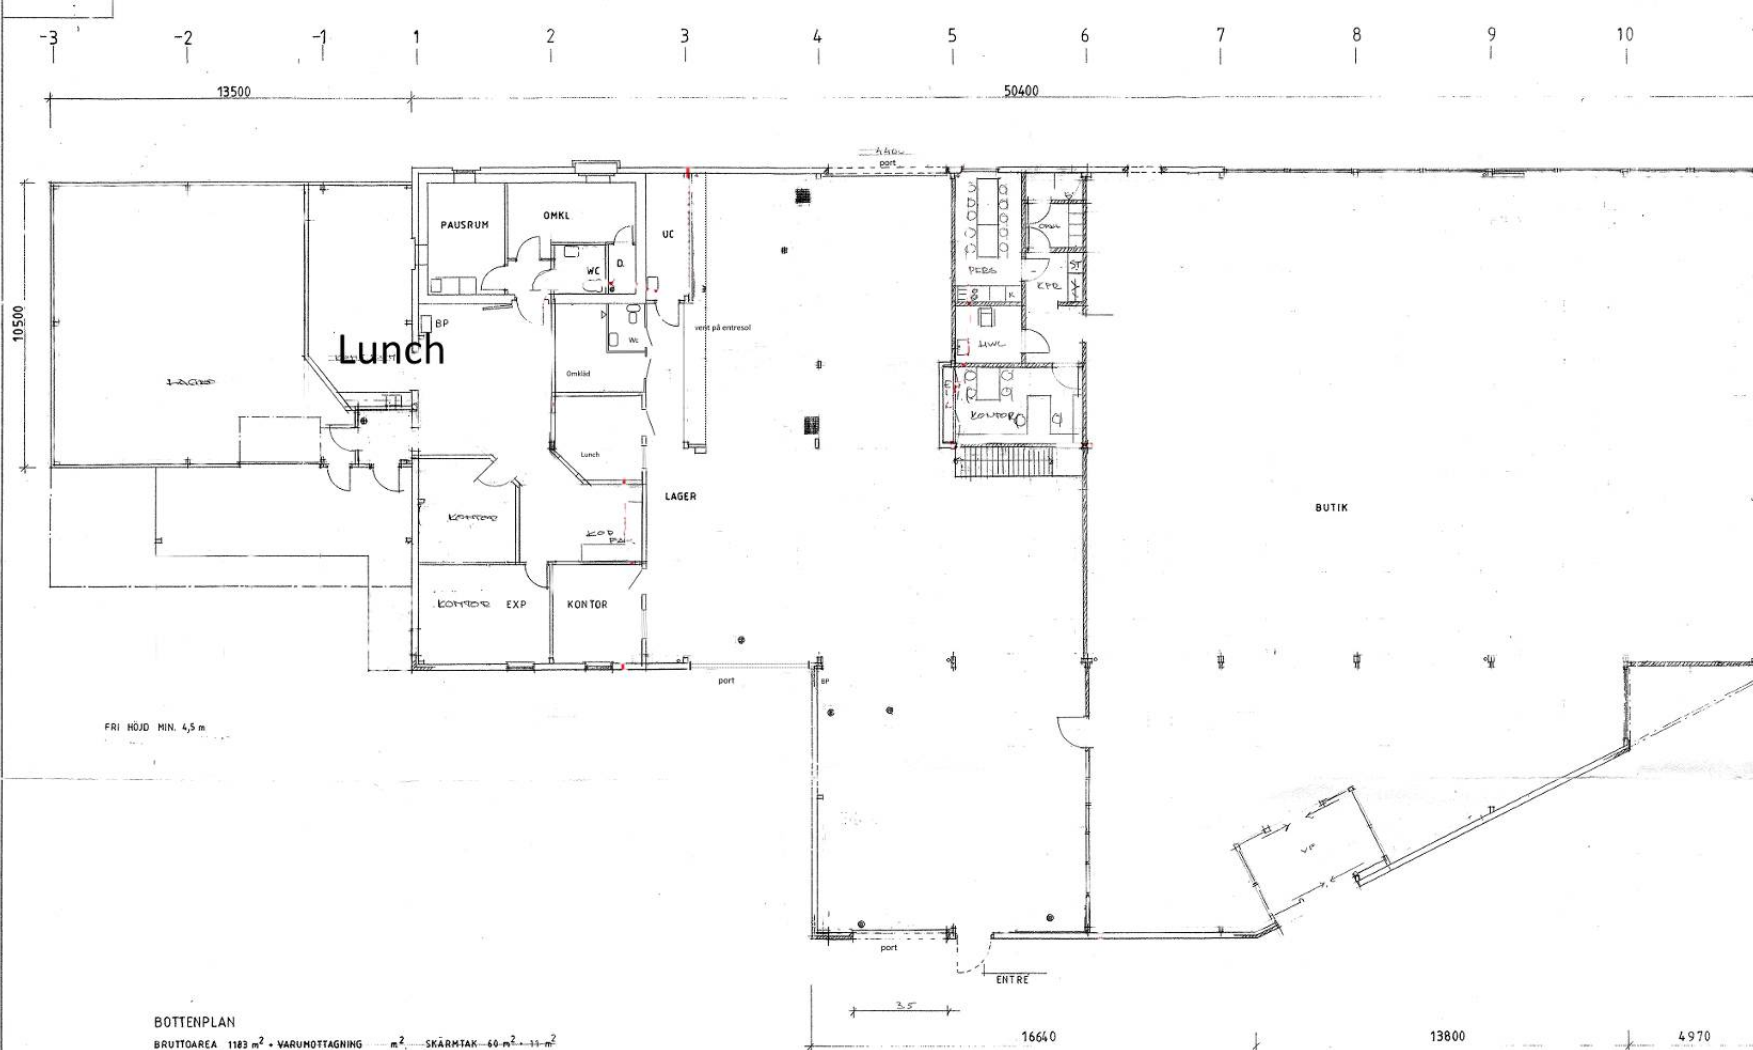

**BOTTENPLAN**  
 BRUTTOAREA 1183 m<sup>2</sup> + VARUMOTTAGNING m<sup>2</sup> SKÄRMTAK 40 m<sup>2</sup> + 11 m<sup>2</sup>  
 INV. YTA 1156 m<sup>2</sup> + VARUMOTTAGNING m<sup>2</sup>  
 SÄLJYTA 625 m<sup>2</sup>

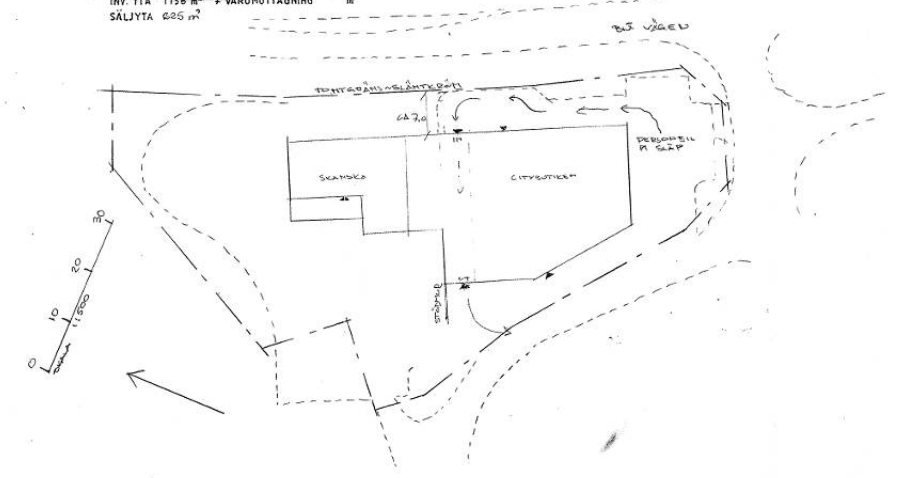

# BYGGNADSLOVSHANDLING

| B RELATIONSRTNING                               |                           |                      |      | 95-10 |
|-------------------------------------------------|---------------------------|----------------------|------|-------|
| A                                               | FÖNSTER BUTIK, LAGER, BMB | 95-06                |      |       |
| REG                                             | ANT                       | REGISTRERINGEN AVSER | SIGN | DATUM |
| B - FASTIGHETER AB                              |                           |                      |      |       |
| - ETT FÖRETAG I O-GRUPPEN AB -                  |                           |                      |      |       |
| Box 1301 (Parkvägen 2 A) Telefon 08 - 734 53 00 |                           |                      |      |       |
| 171 25 SOLNA Telefax 08 - 27 34 56              |                           |                      |      |       |
| REDAV GRAHN                                     |                           |                      |      |       |
| 15/05/1995 0302                                 |                           |                      |      |       |
| HÄNDLAGSDE B-O HEDMAN                           |                           |                      |      |       |
| ARBETSNUMMER 213-39                             |                           |                      |      |       |
| RITNINGNUMMER 8                                 |                           |                      |      |       |
| SKALA 1:100                                     |                           |                      |      |       |

Byggnadslovshandling  
 1183 m<sup>2</sup> + 11 m<sup>2</sup>  
 2000-03-26

LYCKSELE KOMMUN  
 2000-03-26  
 2008-09-20