


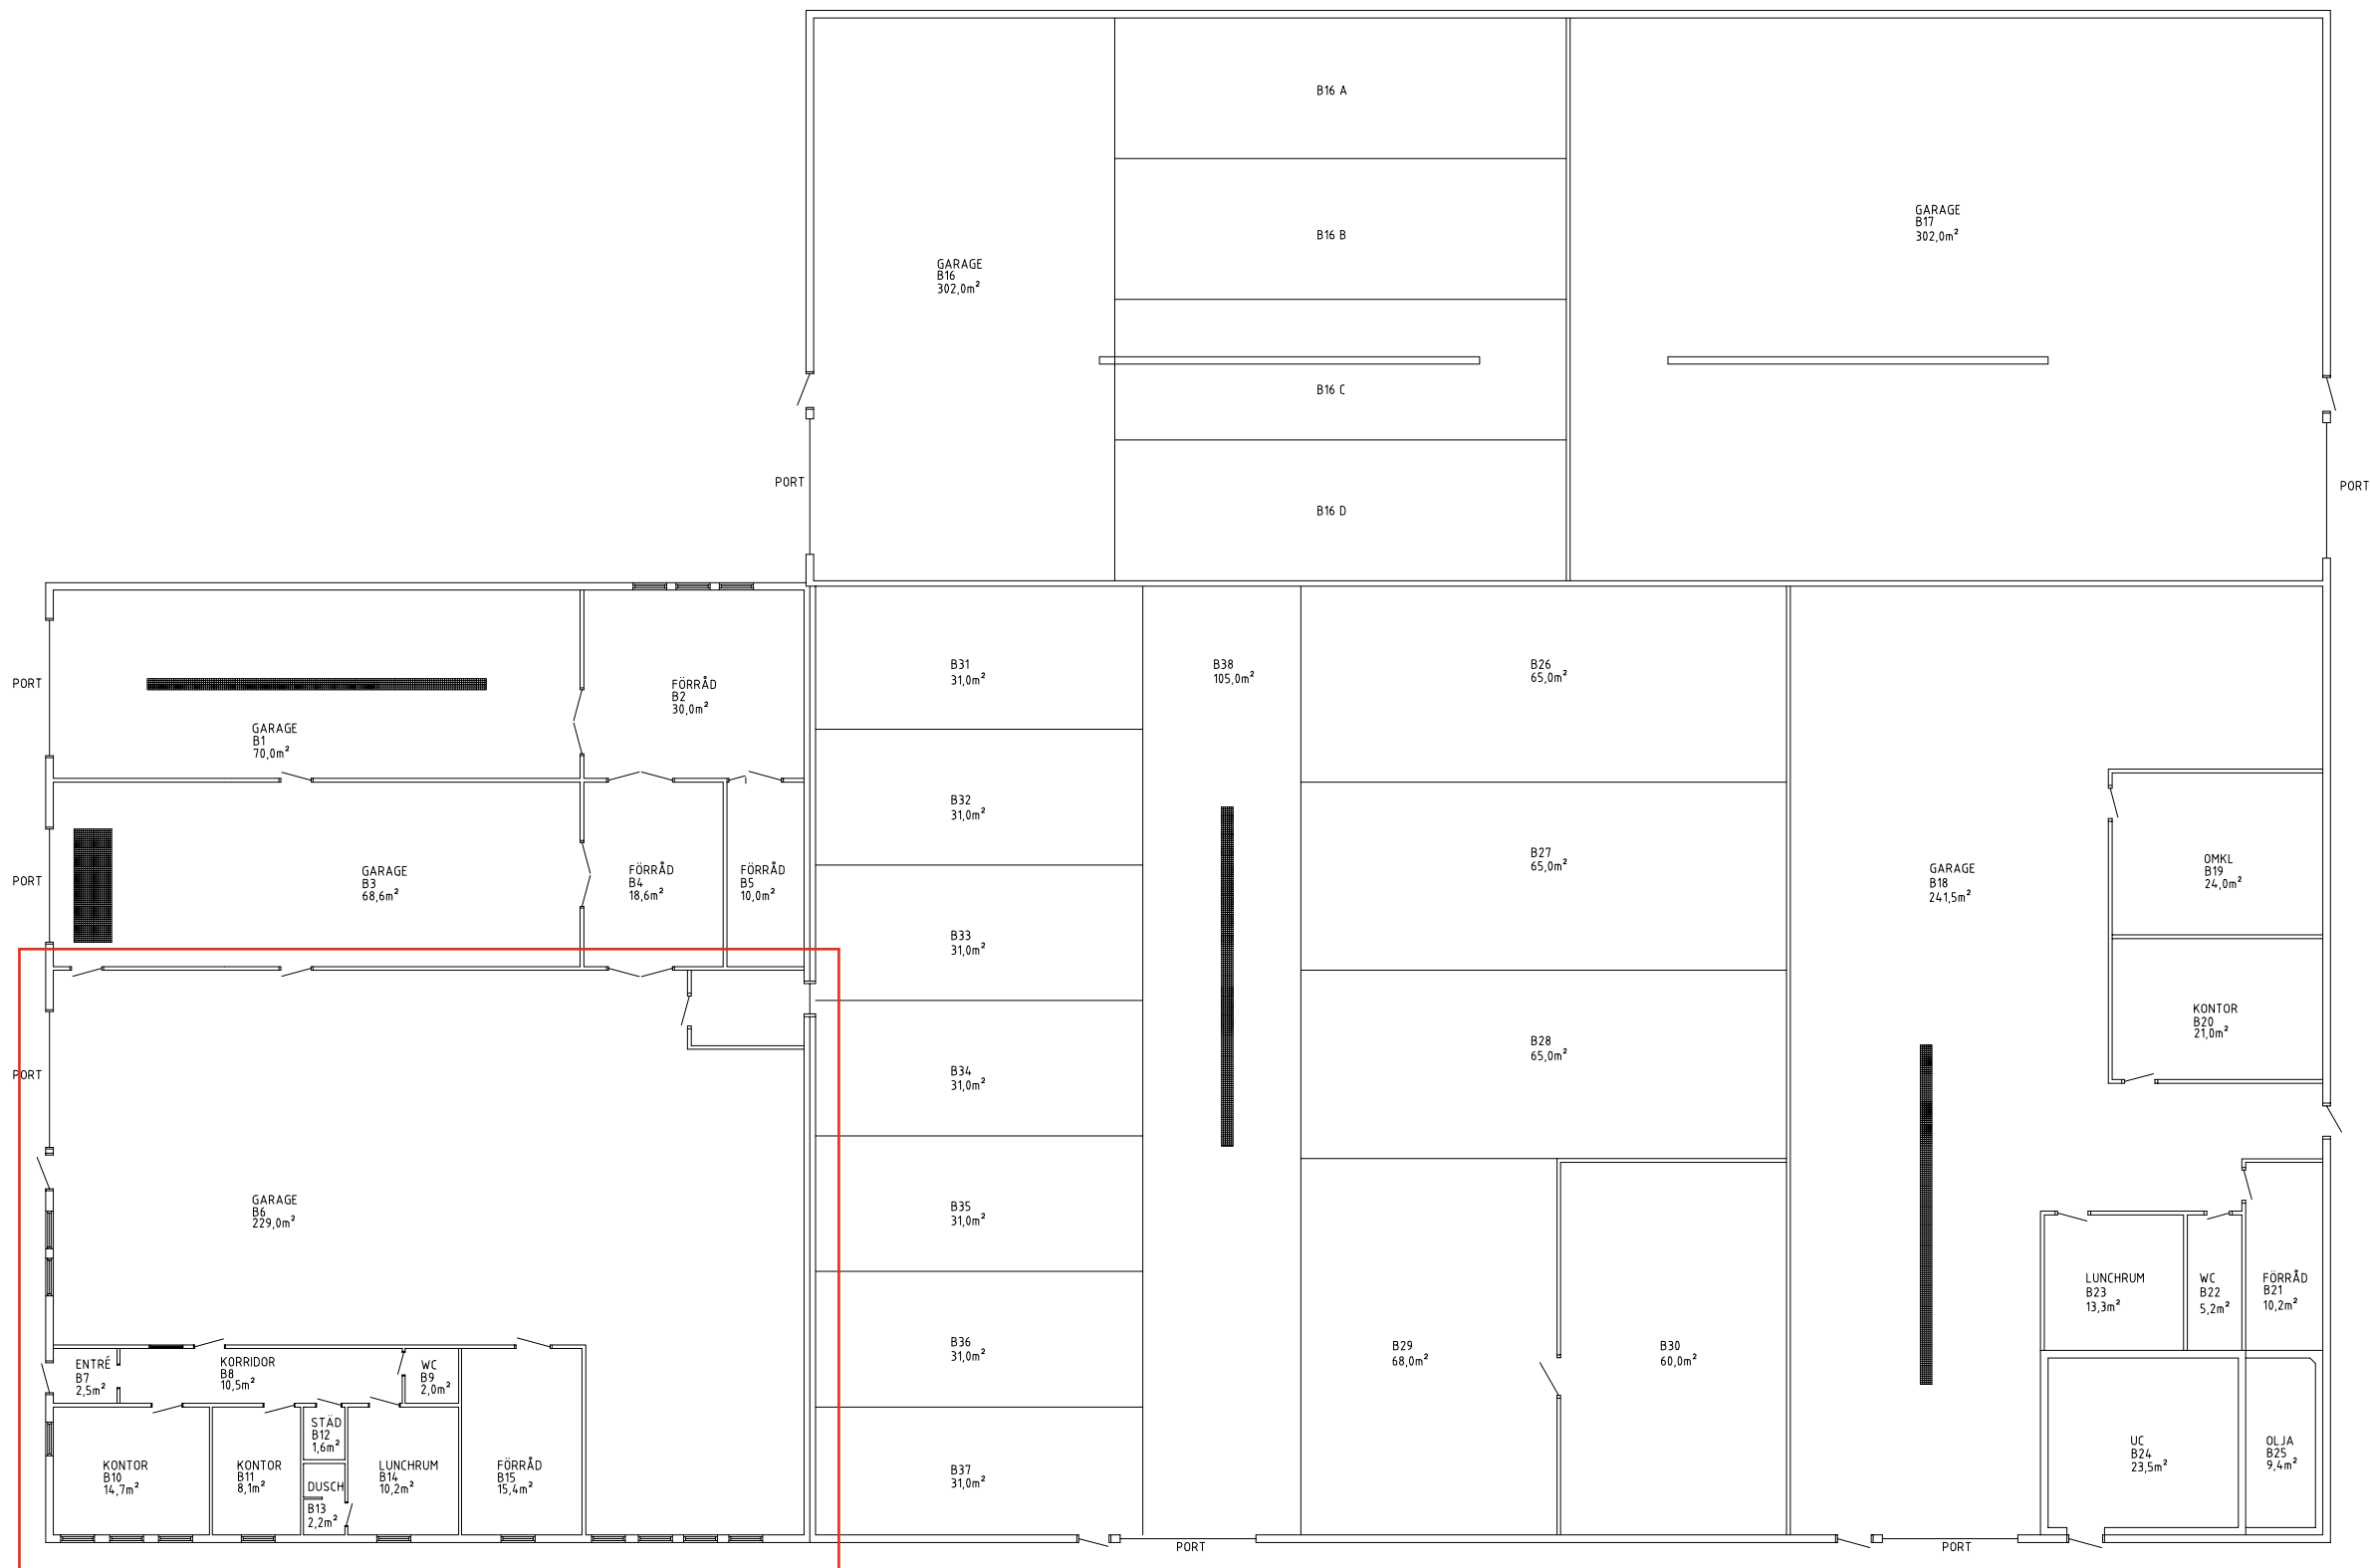

HUS B
214,0m²

BET	ANT	ÄNDRINGEN AVSER	DATUM	SIGN
UPPMÄTNINGSSRITNING				
LYCKSELE KOMMUN				
 Alfavägen 3, 921 33 Lycksele LYCKSELE VVS-KONSULT AB  ALFAVÄGEN 3 - LYCKSELE Tel: 0950-15915 Mobil: 070-3159153				
UPPDRAG NR	03-01-13	RITAD/KONSTR AV ANSVARIG	Ä. THULESSON B. KARLSSON	HANDLAGGARE B. KARLSSON
UPPMÄTNINGSSRITNING HUS B BOTTENPLAN				
SKALA	A3=1:200	NUMMER	A:02	BET