




HYRESOBJEKT

ALLMÄN YTA	
107012005	
107012011	
107012012	
107012013	
107012017	

A		RUMSNUMRERING, UPPMÄTNING YTOR	SF	2020-09-29
BET	ANT	ÄNDRINGEN AVSER	SIGN	DATUM
RELATIONSHANDLING				
				
Kv. VÄGVALET 1, JÖNKÖPING				
PROJEKT NR.		RITAD AV ES		
DATUM 2018-03-13				
PLAN VÅNING 1				
SKALA 1:200/A3		NUMMER A03-71-20		BET

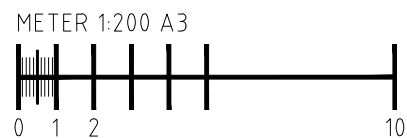

SKALL EJ BETRAKTAS SOM UPPMÄTNINGSRITNING.
AVVIKELSER KAN FÖREKOMMA.

REF:

LAGER: P40

PLO: