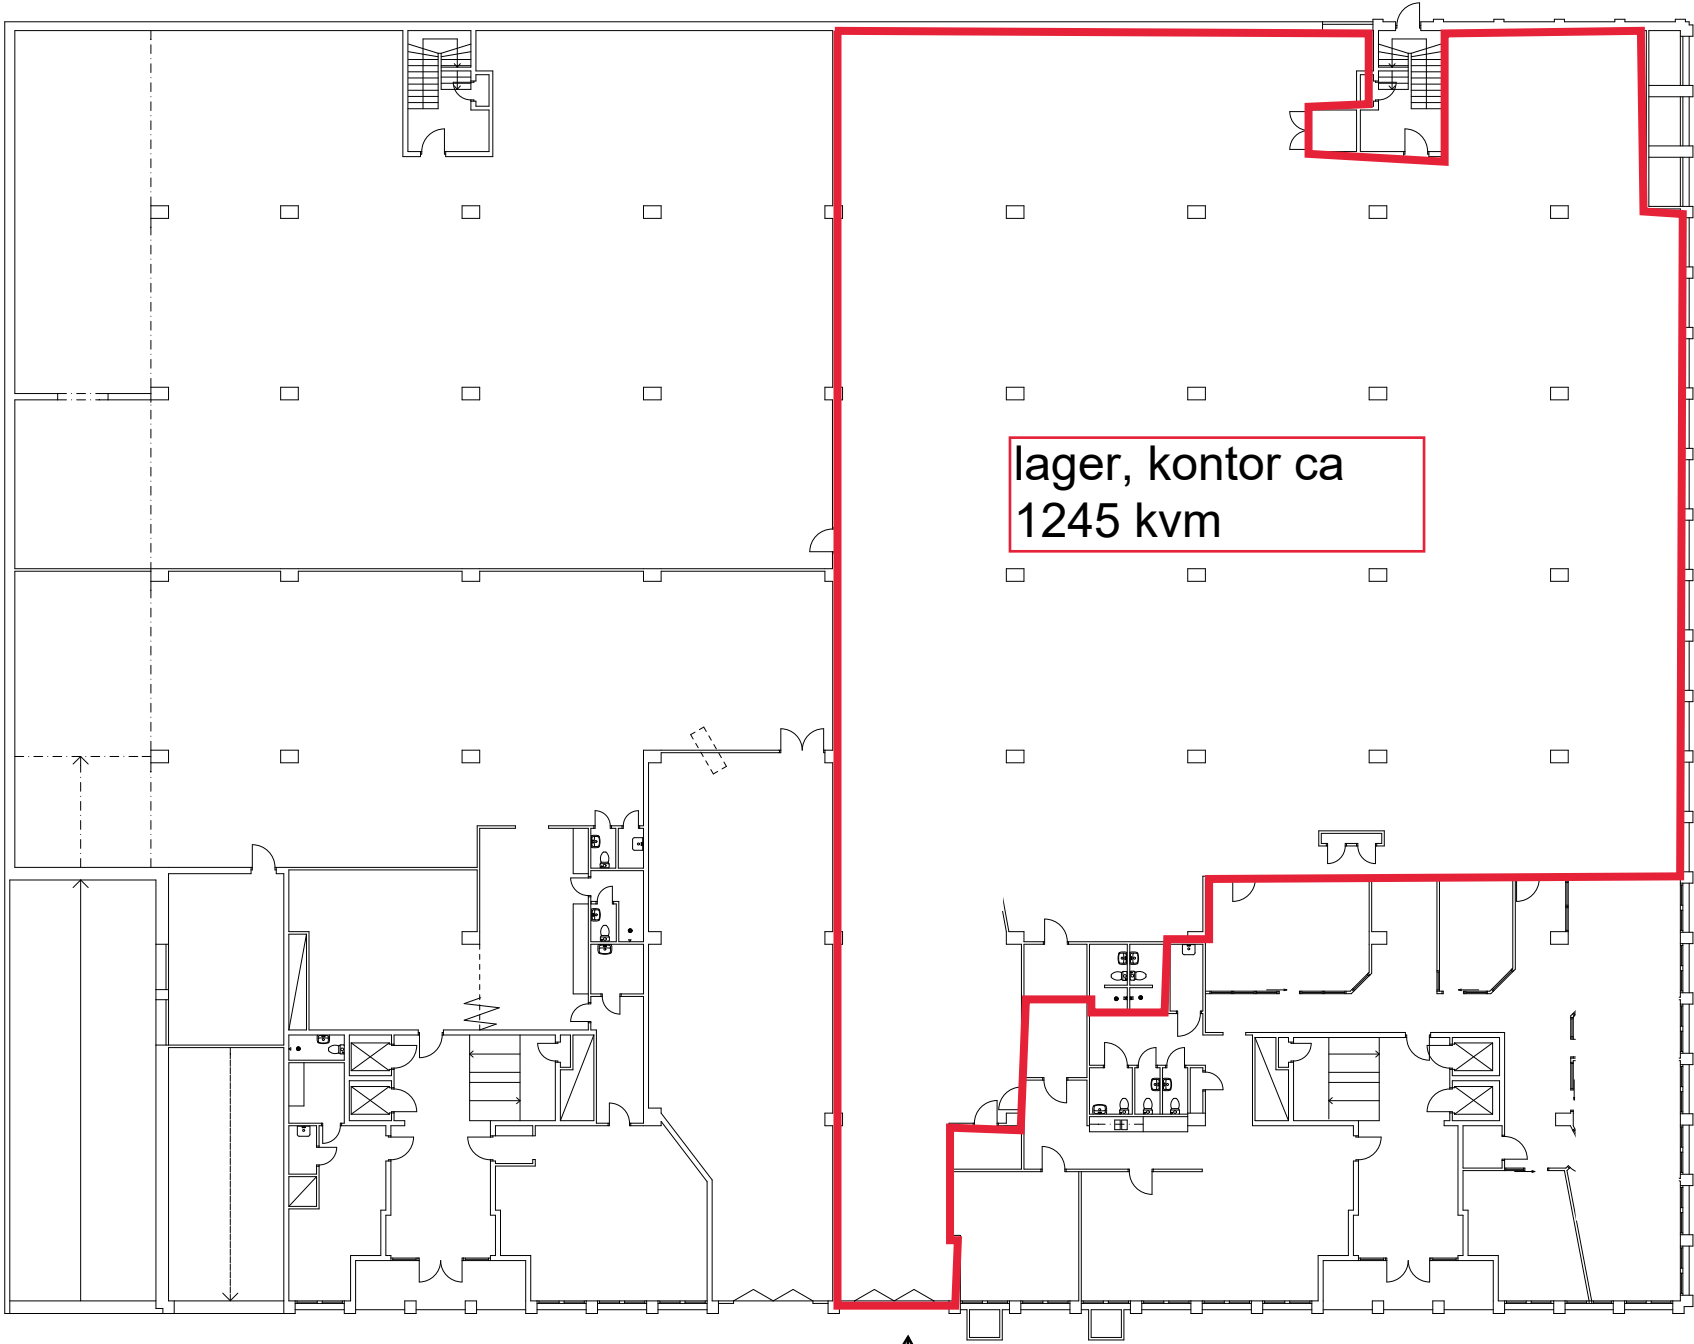


BET	ANT	ÄNDRINGEN AVSER		DATUM	SIGN
RELATIONSRTNING 120309					
gws arkitekter FOLKUNGAGATAN 53 116 22 STOCKHOLM T. (08) 6416110 F. (08) 6416107 WWW.GWSK.SE					
DATUM	RITAD AV		ANSVARIG ARKITEKT		
	JH		T KARASALO		
KV PROVRÖRET 15, STHLM Instrumentvägen 29 - 31					
PLAN BV					
SKALA	A1: 1:150 A3: 1:300		NUMMER	A30:02	
				BET	