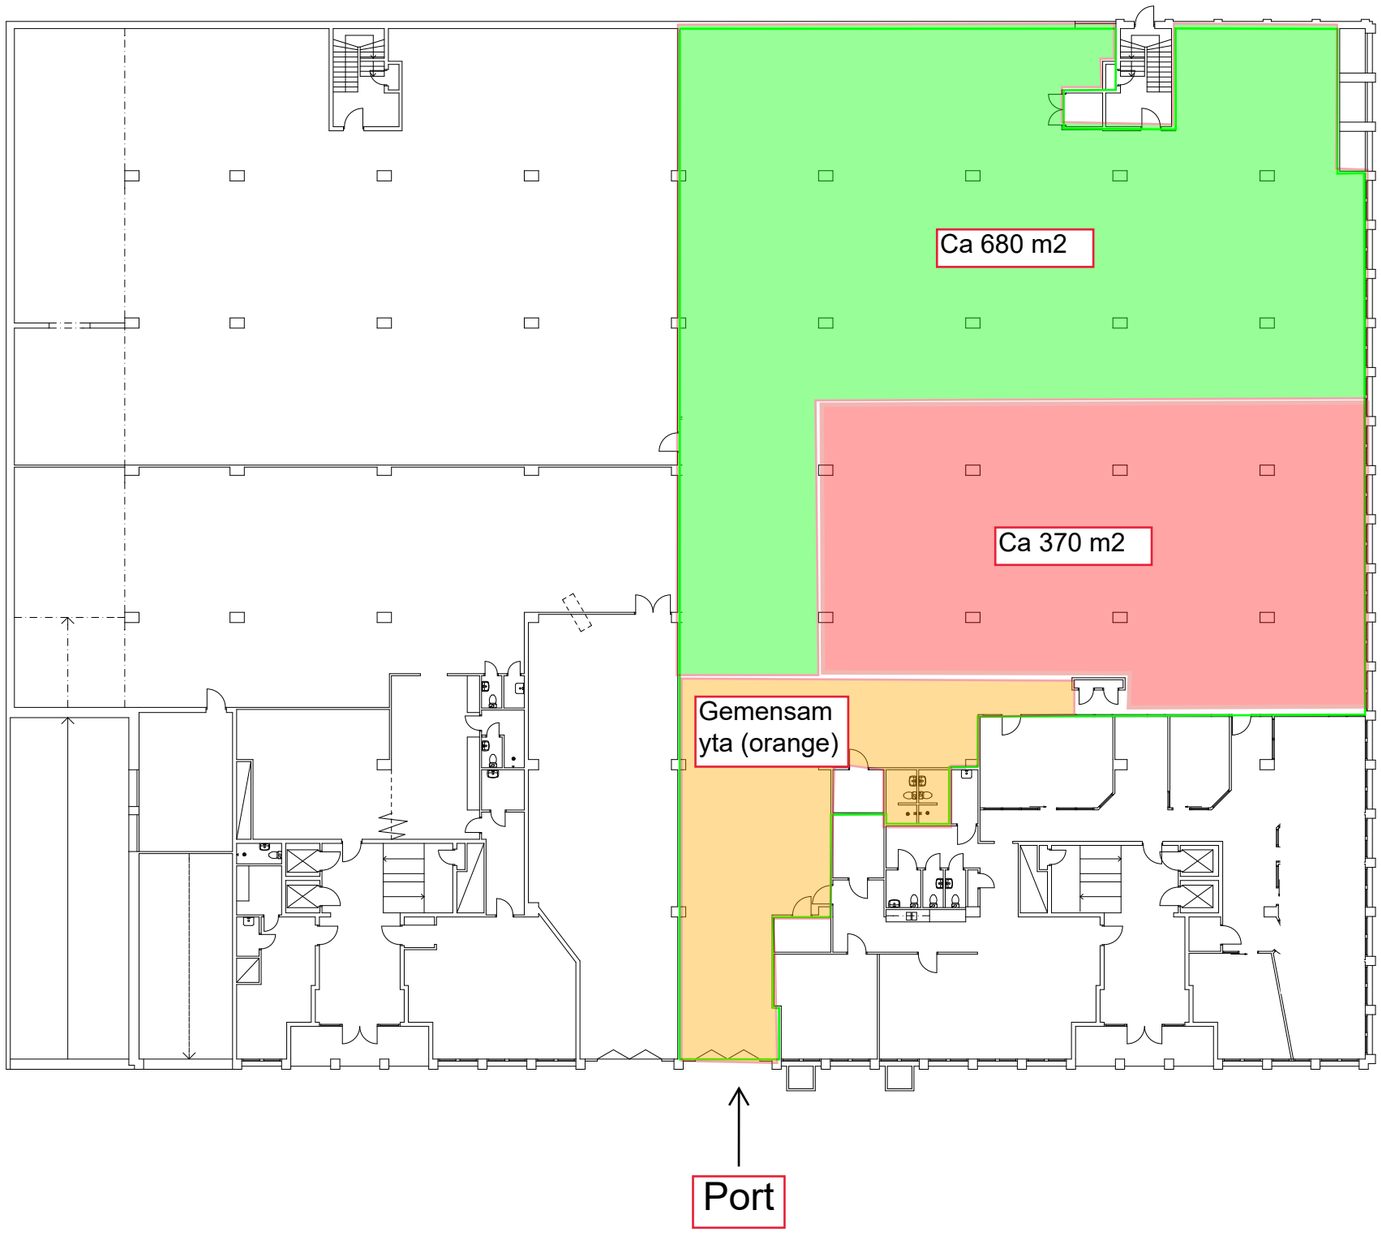


0 5 10m

BET	ANT	ÄNDRINGEN AVSER	DATUM	SIGN

RELATIONSRITNING 120309

gwsk arkitekter
FOLKUNGAGATAN 53 116 22 STOCKHOLM T. (08) 6416110 F. (08) 6416107
WWW.GWSK.SE

DATUM	RITAD AV	ANSVARIG ARKITEKT
	JH	T KARASALO

KV PROVRÖRET 15, STHLM
Instrumentvägen 29-31

PLAN BV

SKALA	NUMMER	BET
A1: 1:150 A3: 1:300	A30:02	