


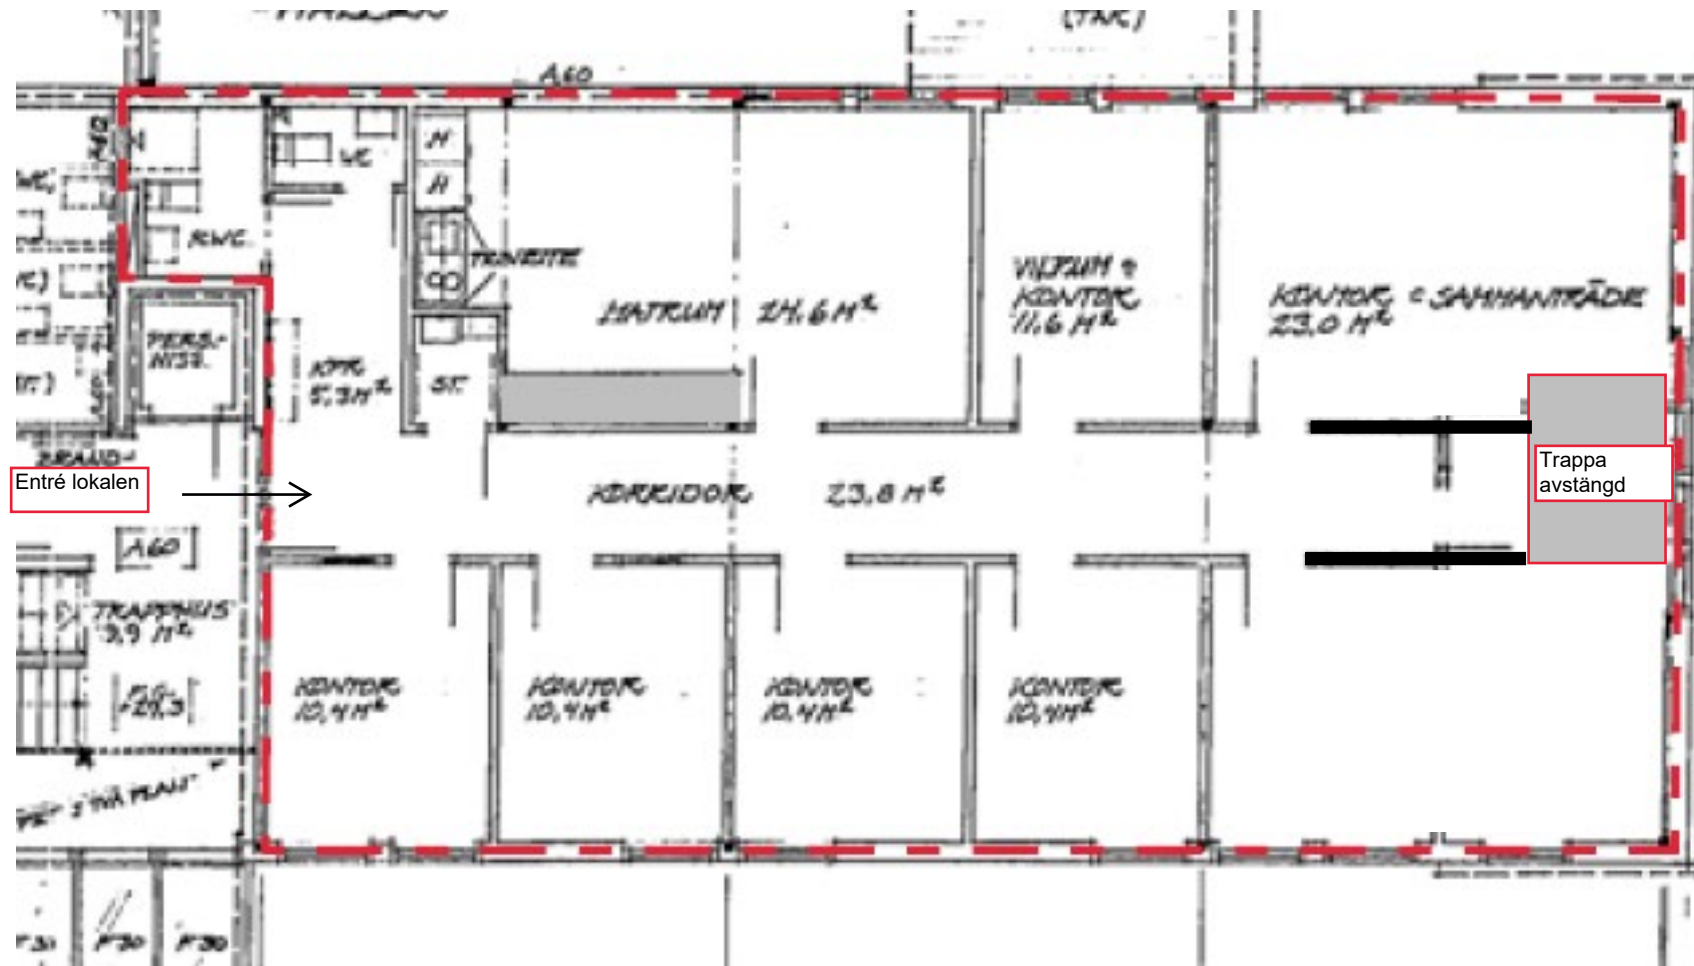

Notera att ritningen ej är skalenlig och att rumslayout kan vara ändrad