


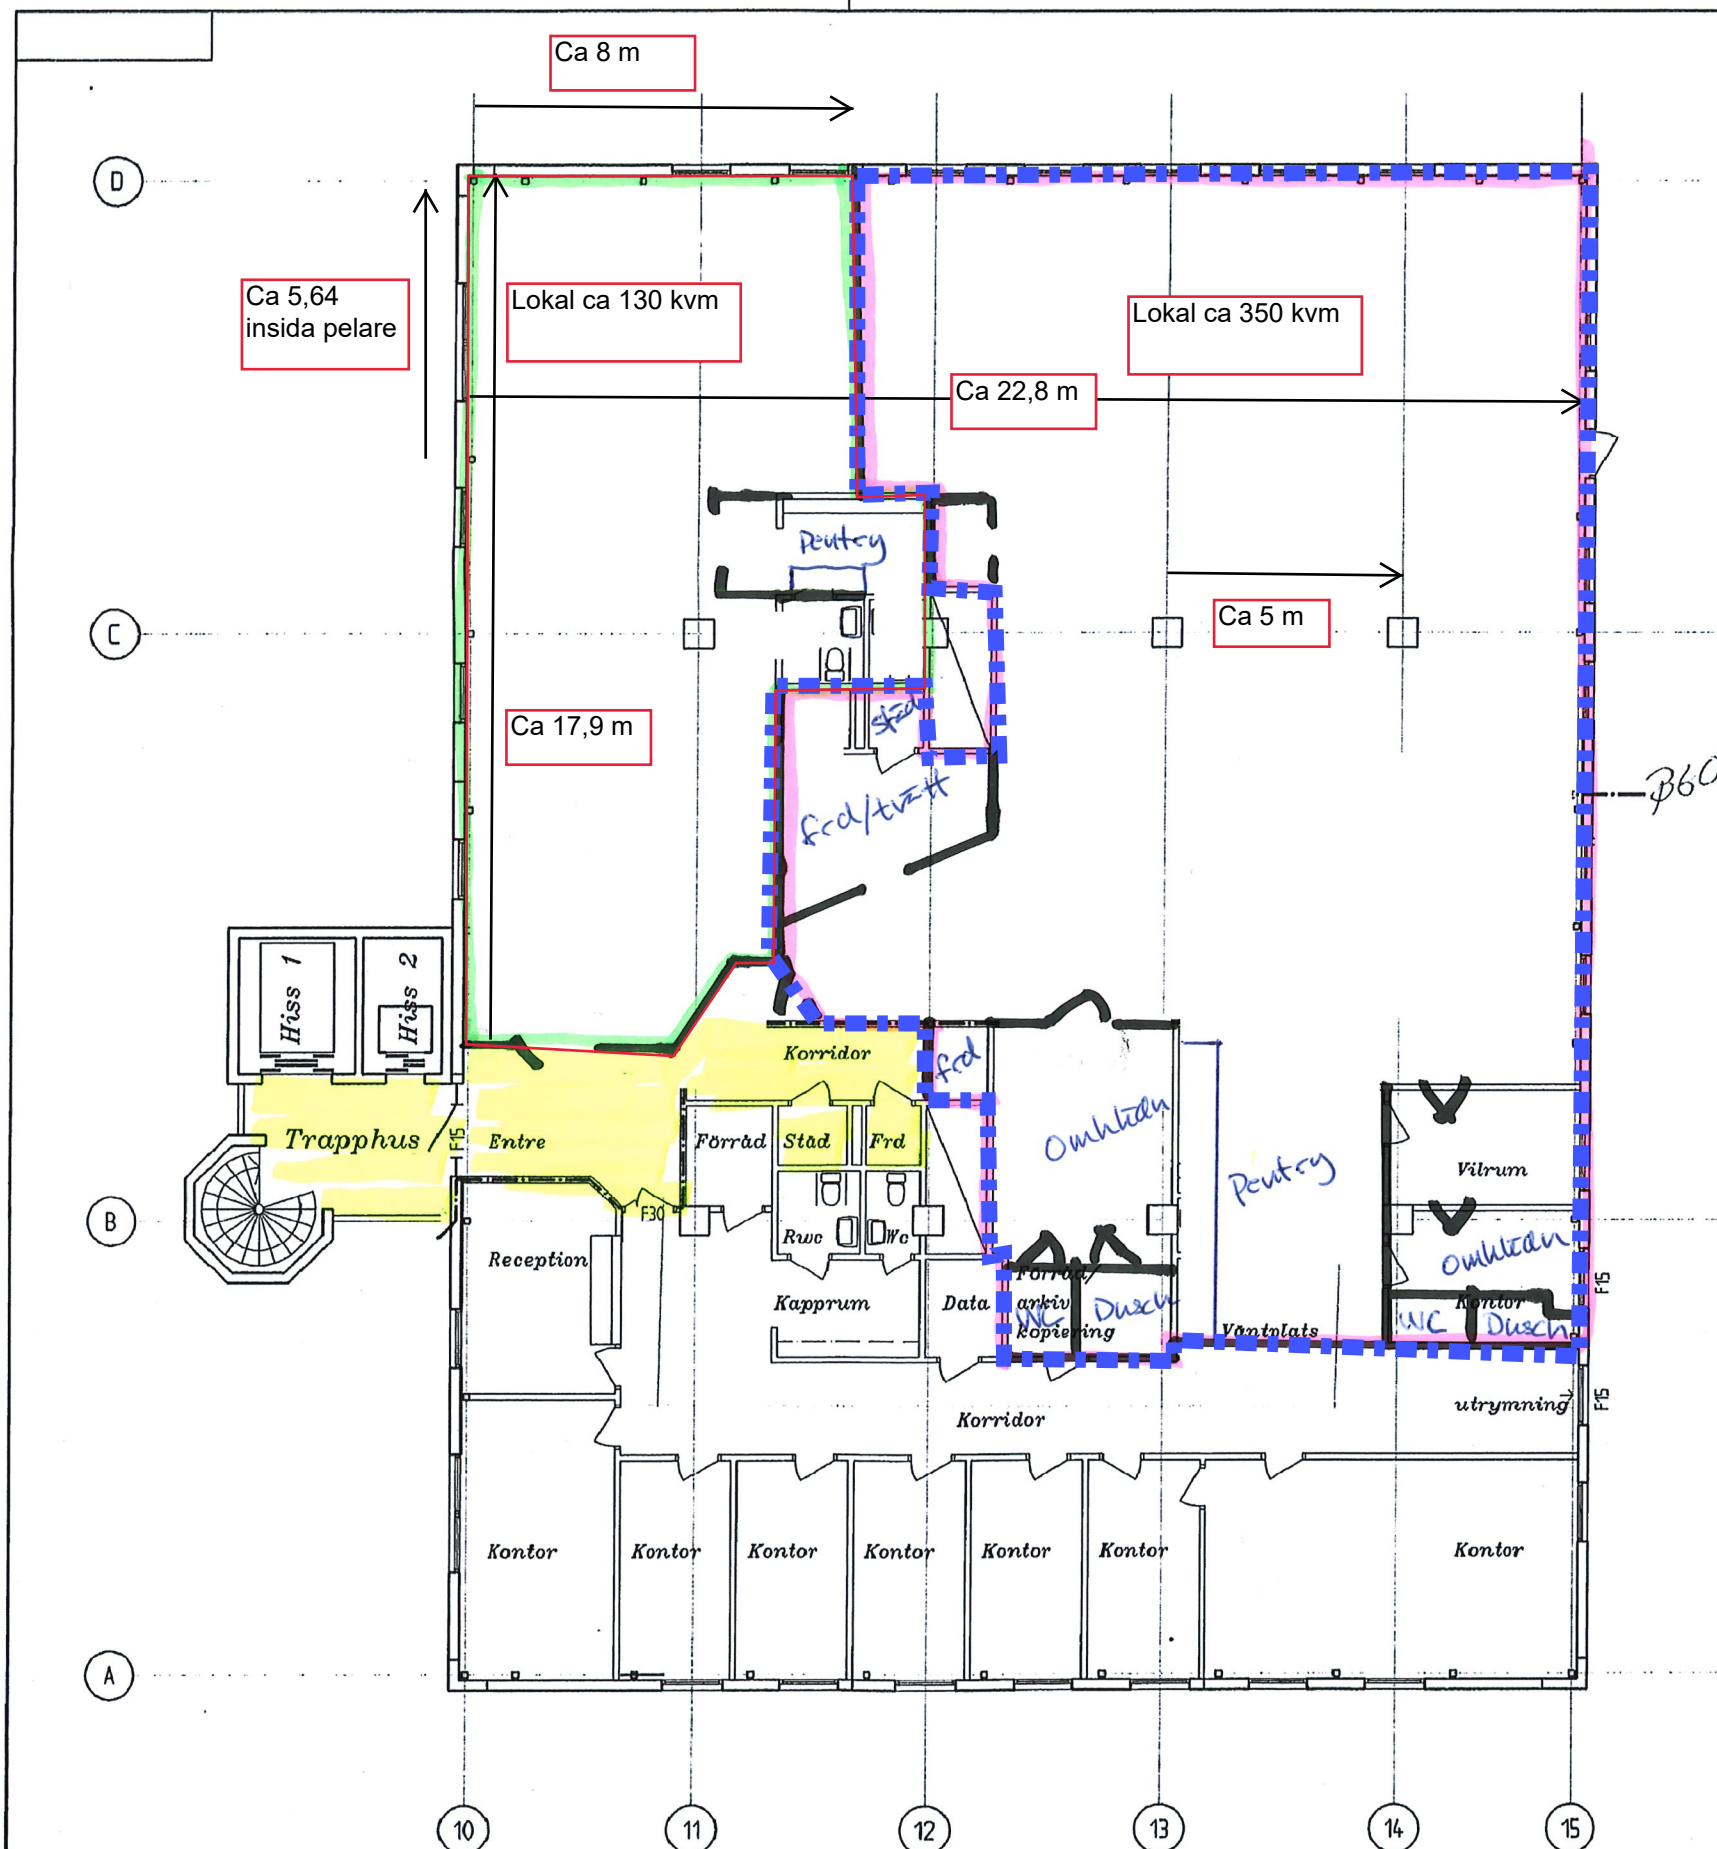

Skala ca 1:154

Grupp: HUDDINGE BYGGNADSNÄMND
1989-08-16

HUDDINGE KOMMUN
Byggnadsnämnden
1989-08-16
Disiplin 1989-07-17
Disiplinblocket

229943

HUVUDHANDLING

REV	ANT	REVIDERINGEN AVSER	SIGN	DATUM
BORGSTRÖMGRUPPEN ARKITEKTER AB ST NYGATAN 45, 11127 STOCKHOLM TEL 08-24 63 99 • TELEFAX 08-24 63 98				
RITAD AV LL	HANDLAGGARE LL	Kv VERKSTADEN 24, HUDDINGE DEL AV PLAN 2 TR		
STOCKHOLM 090010	ARBETSNUMMER 3060-274020	RITNINGNUMMER A00:4-1	SKALA 1:100	REV