


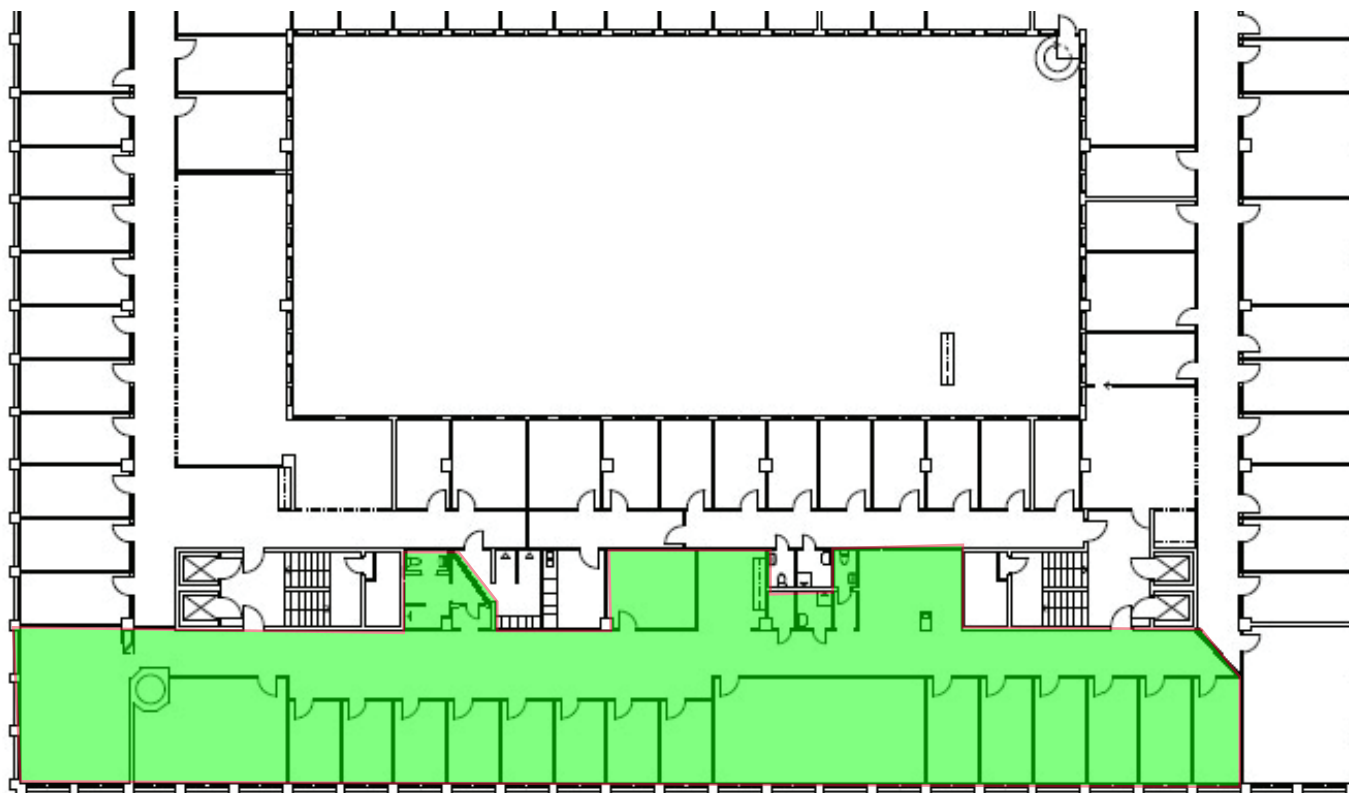

Totalt ca 458 m²
Går att dela upp i
mindre yta

BYG	ART	Relationer avse
RELATIONSRTNING 12		
gws arkitekter FOLKUNIVERSITETEN 2010 22 STOCKHOLM 1, (SE) ARKITEKT WWW.GWS.SE		
DATUM	BYGG AV	BYGGNAD ARKITEKT
	JH	T KARL
KV PROVÖRET 15, STHL		
Instrumenterögen 29 - 31		
DI A N 2 TD		