

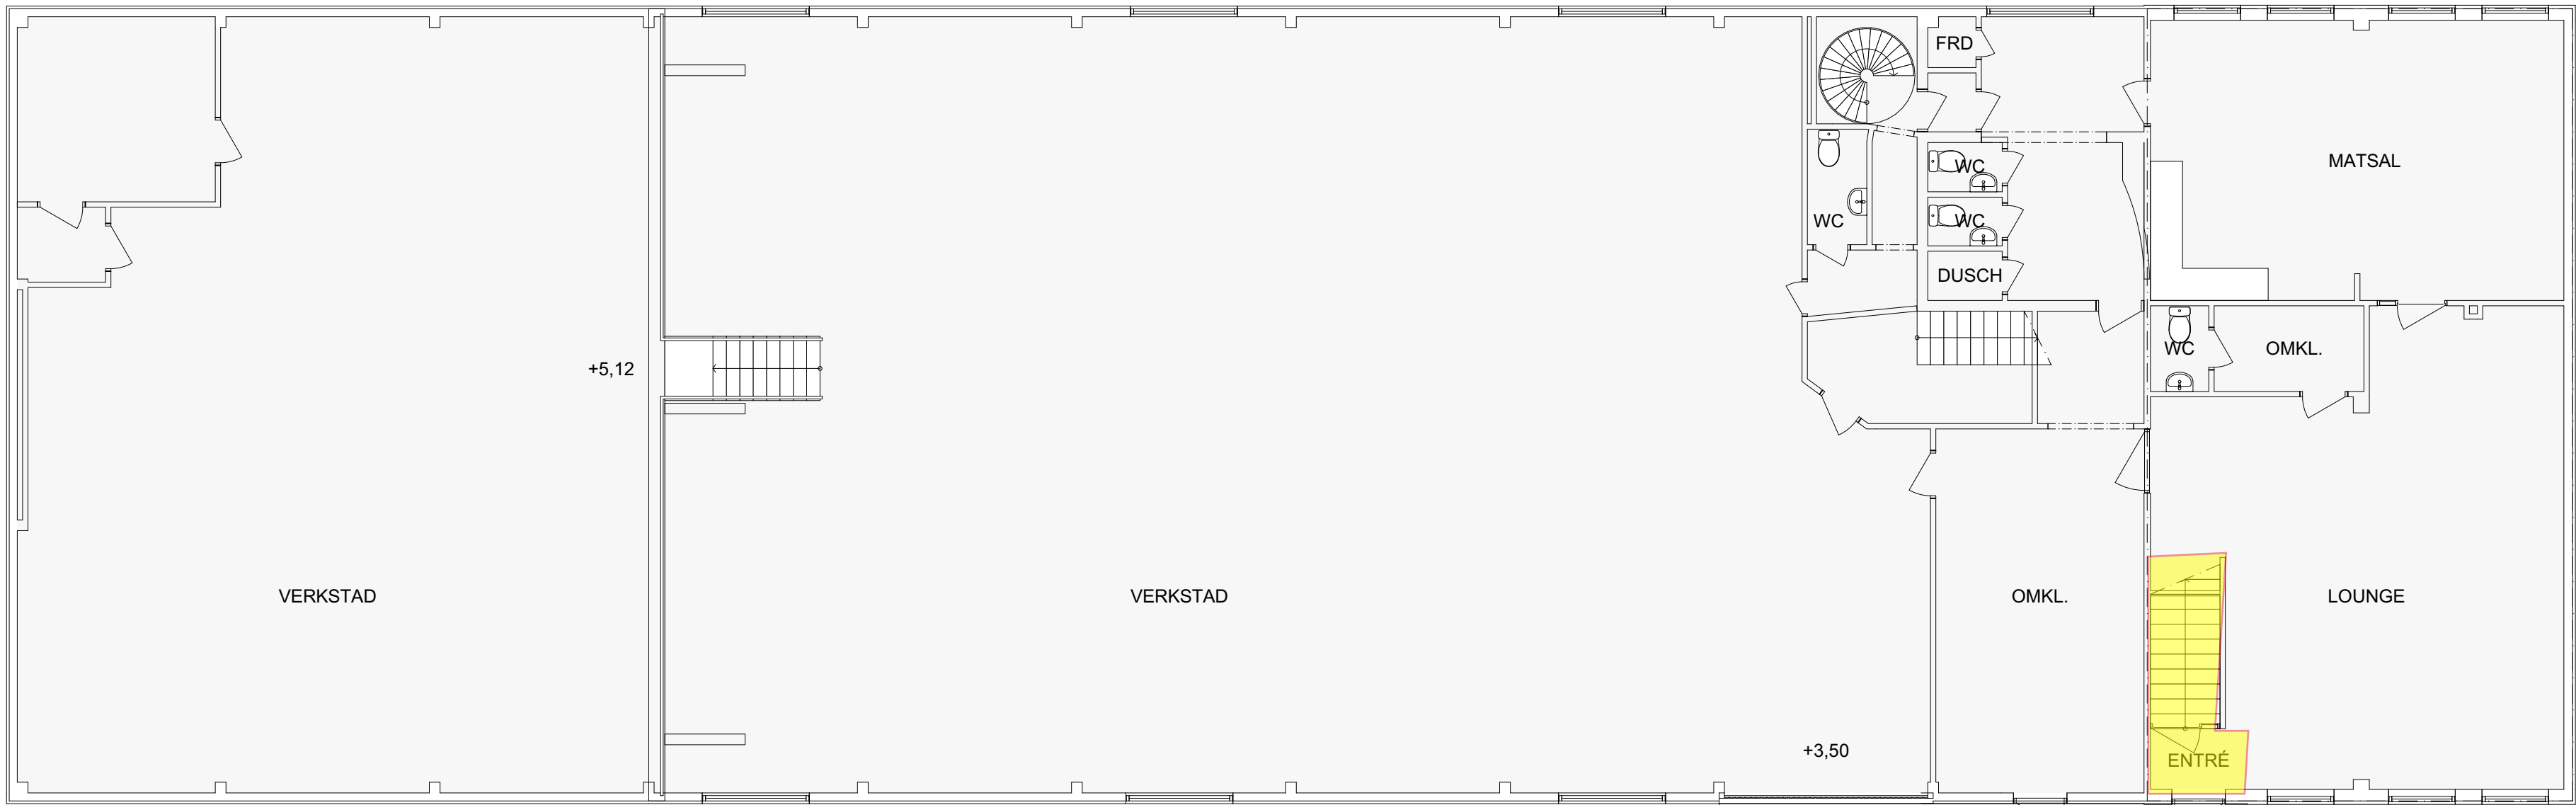


RITNING UPPRÄTTAD IFRÅN ORIGINALRITNING OCH AVSTÄMD VID INMÄTNING 2023-08-04.
DETALJINMÄTNING EJ UTFÖRD.

Areasammanfattning (BRA)	
Våning	Area
Våning 1	568,1
Våning 2	688,1
Våning 3	186,4
	1 442,6 m²

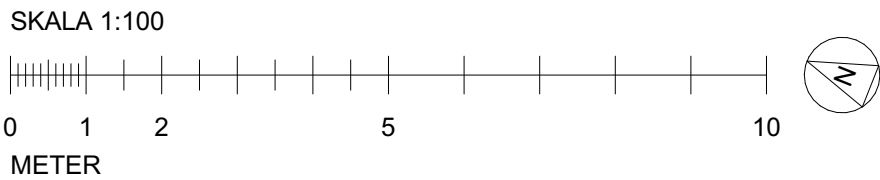


Entré Ekhagsvägen 6

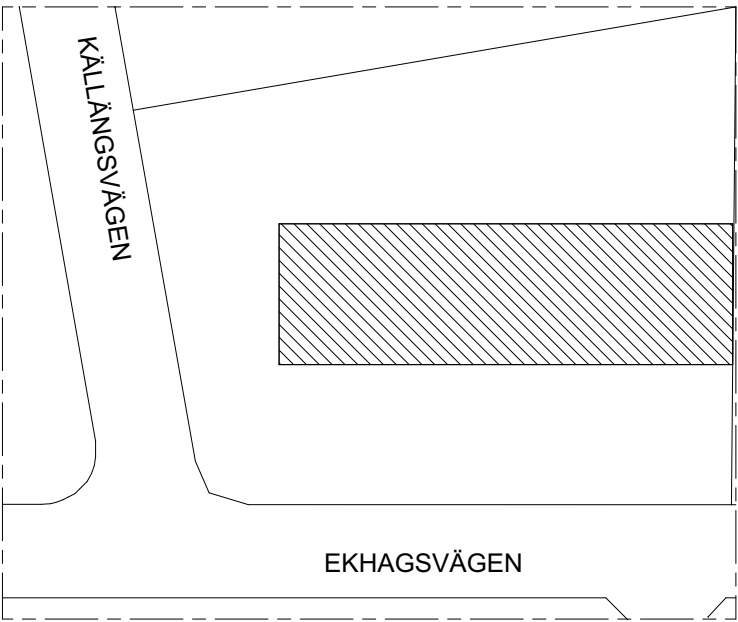


BET	ANT	ÄNDRING AVSER	DATUM	Sign.
RELATION				
ÄNGEN 3 HUDDINGE				
VINCERO FASTIGHETER				
BYGG- HERRE				
A	VIZ ARKITEKTKONTOR AB			
UPPDRAG NR	RITAD AV	HANDLÄGGARE		
	H. SANDSTRÖM	A. LINDQVIST		
DATUM	ANSVARIG			
2023-08-04	A. LINDQVIST			
SAMMANSATT, PLANER VÅNING 2				
SKALA A1 A3 1:100 1:200	NUMMER A-40.1-020			BET

RITNING UPPRÄTTAD IFRÅN ORIGINALRITNING OCH AVSTÄMD VID INMÄTNING 2023-08-04.
DETALJINMÄTNING EJ UTFÖRD.

Areasammanfattning (BRA)	
Våning	Area
Våning 1	568,1
Våning 2	688,1
Våning 3	186,4
	1 442,6 m²

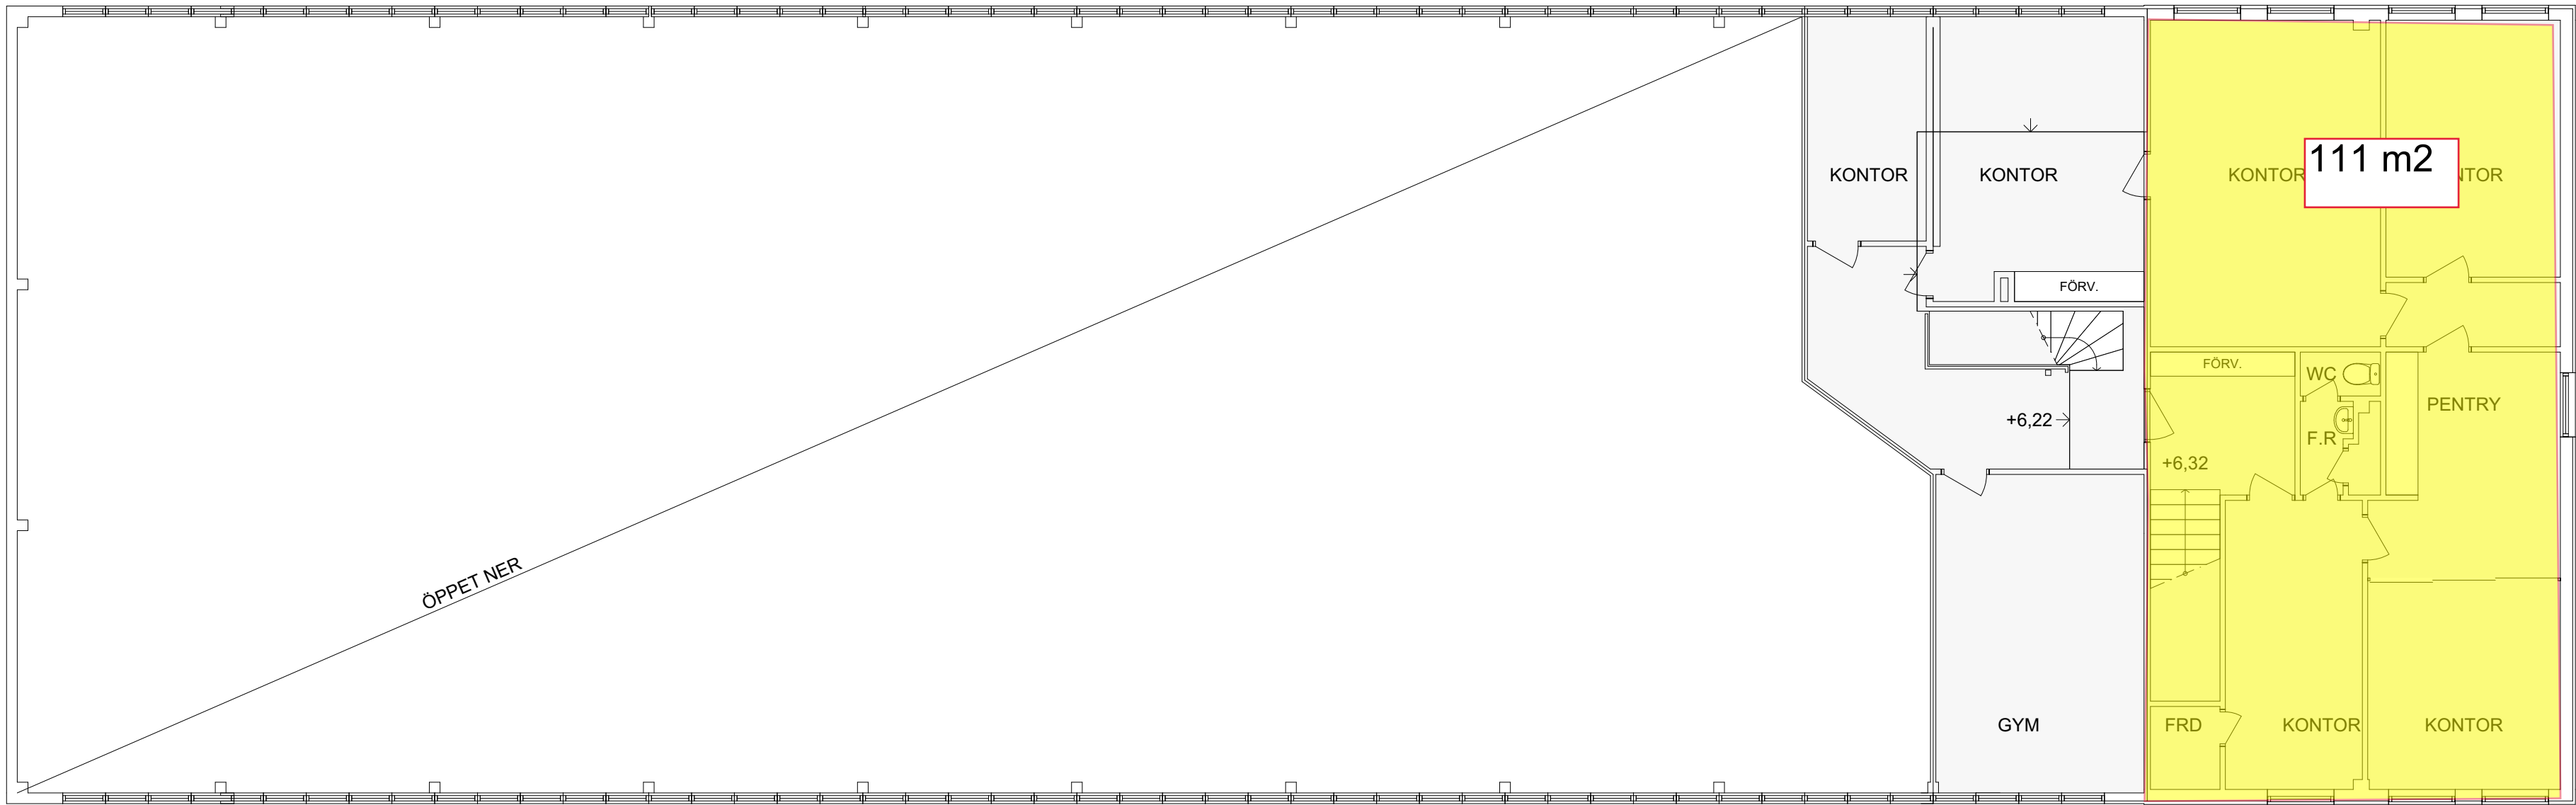

Kontor, pentry

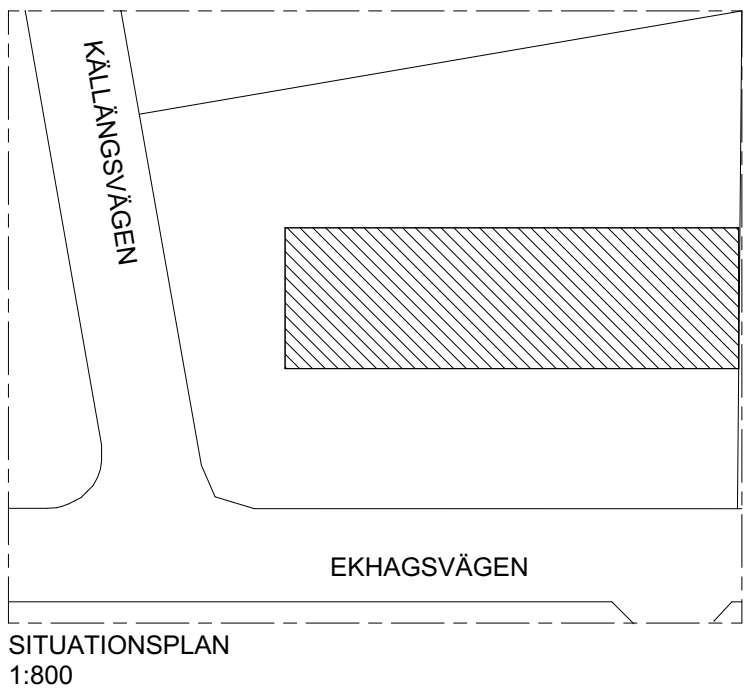

BET	ANT	ÄNDRING AVSER	DATUM	Sign.
RELATION				
ÄNGEN 3 HUDDINGE				
VINCERO FASTIGHETER				
BYGG- HERRE				
A	VIZ ARKITEKTKONTOR AB			
UPPDRAG NR	RTAD AV	HANDLÄGGARE		
	H. SANDSTRÖM	A. LINDQVIST		
DATUM	ANSVARIG			
2023-08-04	A. LINDQVIST			
SAMMANSATT, PLANER VÅNING 3				
SKALA A1 A3 1:100 1:200	NUMMER A-40.1-030			BET