



Aktuell lokal

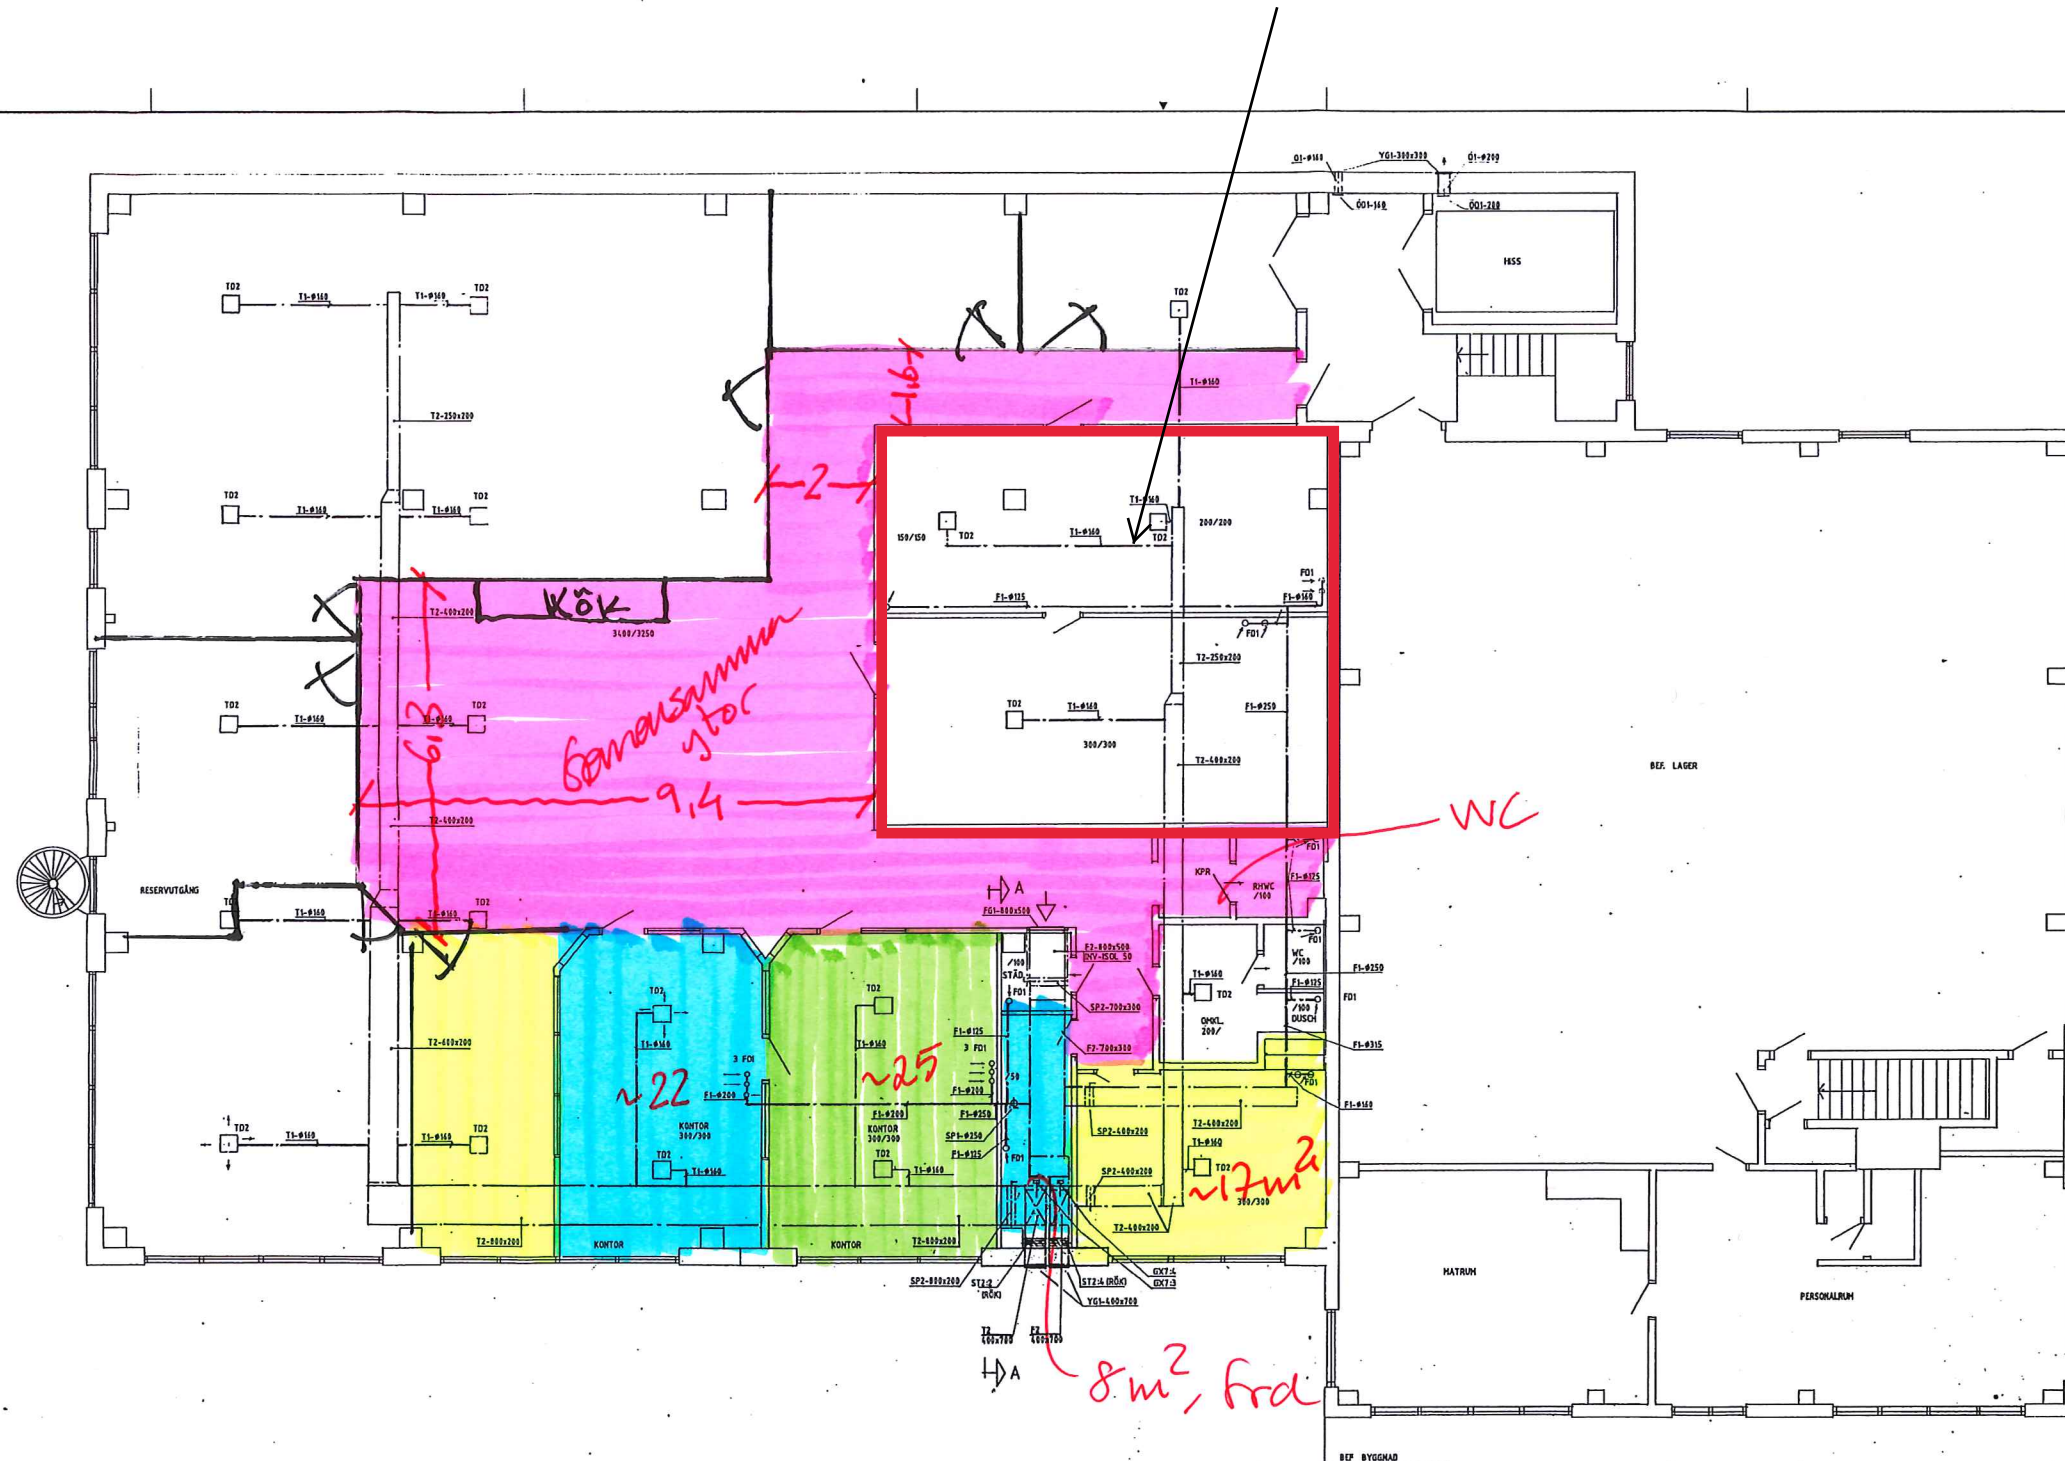

MATERIAL

T1/P1 01	SIGBULÄRA METALLKANALER TILL- OCH FRÄNLÖPSSKANALER AV VARMFÖRSINKAD STÅLPLÅT
T2/P2	REKTAHULÄRA METALLKANALER TILL- OCH FRÄNLÖPSSKANALER AV VARMFÖRSINKAD STÅLPLÅT
	TILLUFTSDON FABRIK, BETERMA TYP TLG TRYCKUTJÄMNINGSLÅDA MED REGLERSPJÄLL FABRIK, BELAND
TD2 20 st.	STORLEK 160
FD1 18 st.	FRÄNLÖPSSDON FABRIK, BETERMA TYP URA, STORLEK 125
FO1 1 st.	FRÄNLÖPSSGÄLLE FABRIK, BETERMA TYP PS DIM. 800x500
Y01	YTTERVÄGGSGÄLLE MED RAM OCH INSATZ AV VARMFÖRSINKAD STÅL 400x700 300x300
SP1 1 st.	REGLERSPJÄLL 1250
SP2	SPJÄLL FABRIKAT HALTON TYP UTK
2 st.	400x200
1 st.	800x200
1 st.	700x300
	ÖVERLUFTSDON
ÖD1 1 st.	TALLRIKSVENTIL 200
ÖD2 1 st.	150
ST2	SE V57:1
ST3	

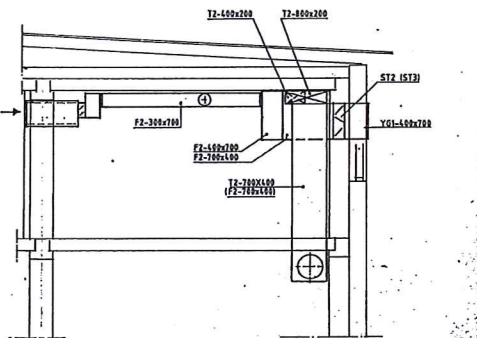

SEKTION A-A

GEWE TVÄTT O. ÜTHYRNING AB

RELATIONSRTNING 87-09-24

138856

AB BELAND VENTILATION

KV. HANTVERKET 11
HJÖDINGE
TJÄNÖGÅRD 1984
ÖVERPLAN
VENTILATION
SKALA 1:50