


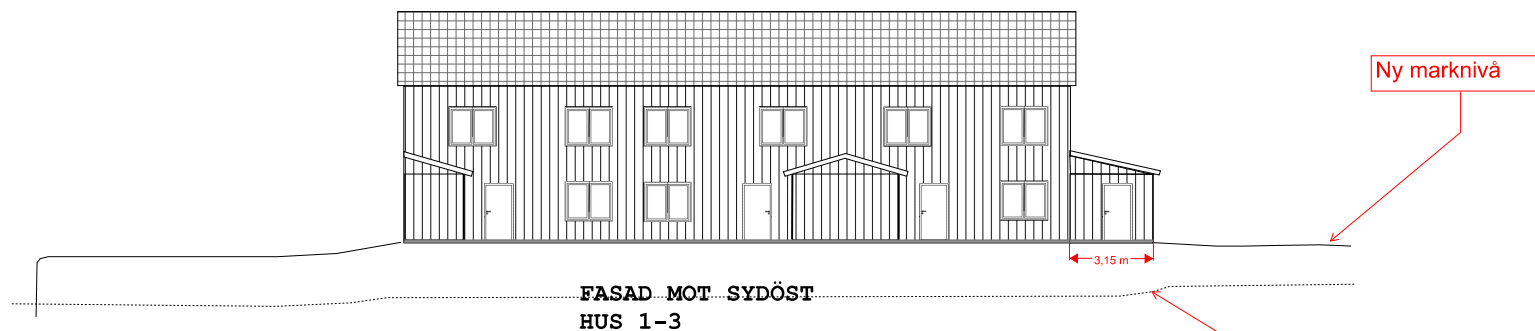


Ny marknivå

3,15 m

FASAD MOT SYDÖST  
HUS 1-3

Befintlig Marknivå

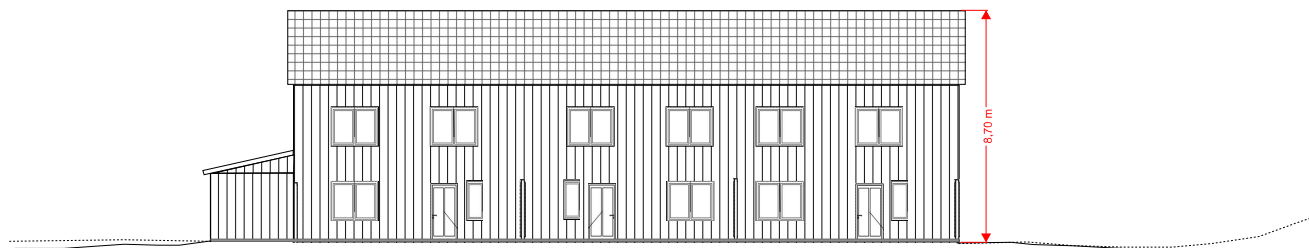

8,70 m

FASAD MOT NORDVÄST  
HUS 1-3

METER

10

20

20,01 m

Beskrivning: Fasad mot SYDÖST  
& NORDVÄST Hus 1-3

Skapad av: Martin Johansson

Datum: 10/11-2024

Ritningsnummer: A 22.1-3

Fastighetsbeteckning:  
Törnby 1:5

1:200