




A  
B  
C  
D  
E  
F  
G  
H

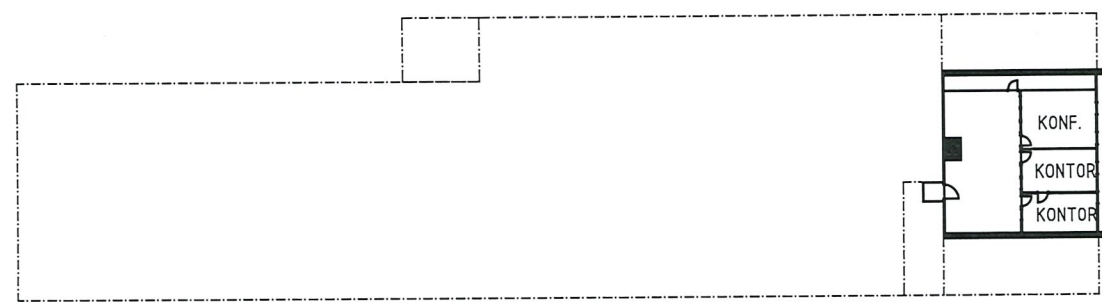


PLAN3

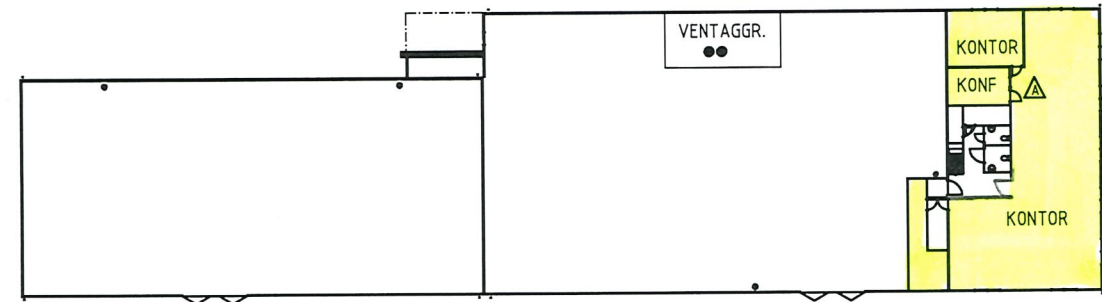

PLAN2

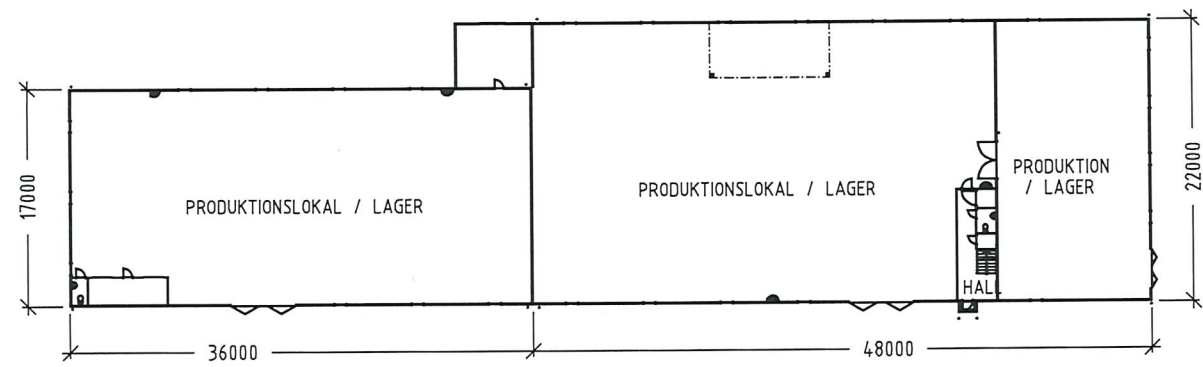

PLAN1

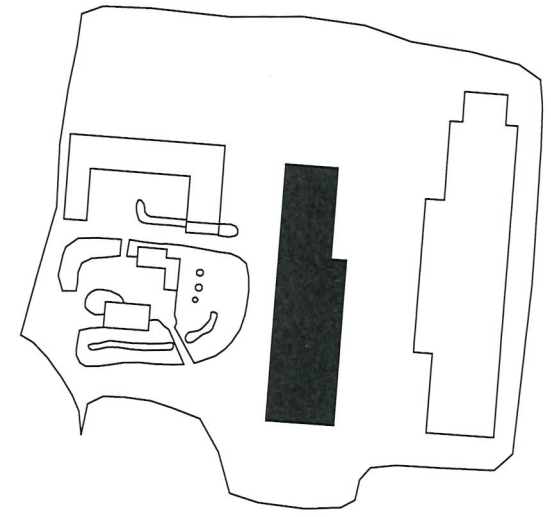

A	-	V?GG HAR TILLKOMMIT	2004.11.30	SN
Bef.	Ant.	?ndringen Avser.	Datum.	Sign.
Handling.				
-				
Uppdrag Nr.		Ritad av/Konstruerad av.	Handl.eggare	
		SN	CT	
Datum.		Ansvarig.		
2003.05.14		CT		
Objekt Beskrivning.				
PLANER				
BYGGNAD 2				
LAGGA, MARMA 4:1				
Skala.		Nummer/Ritnings Nr.		Bef.
1:400		MARMA4		A4

1 2 3 4 5 6 7 8 9 10