



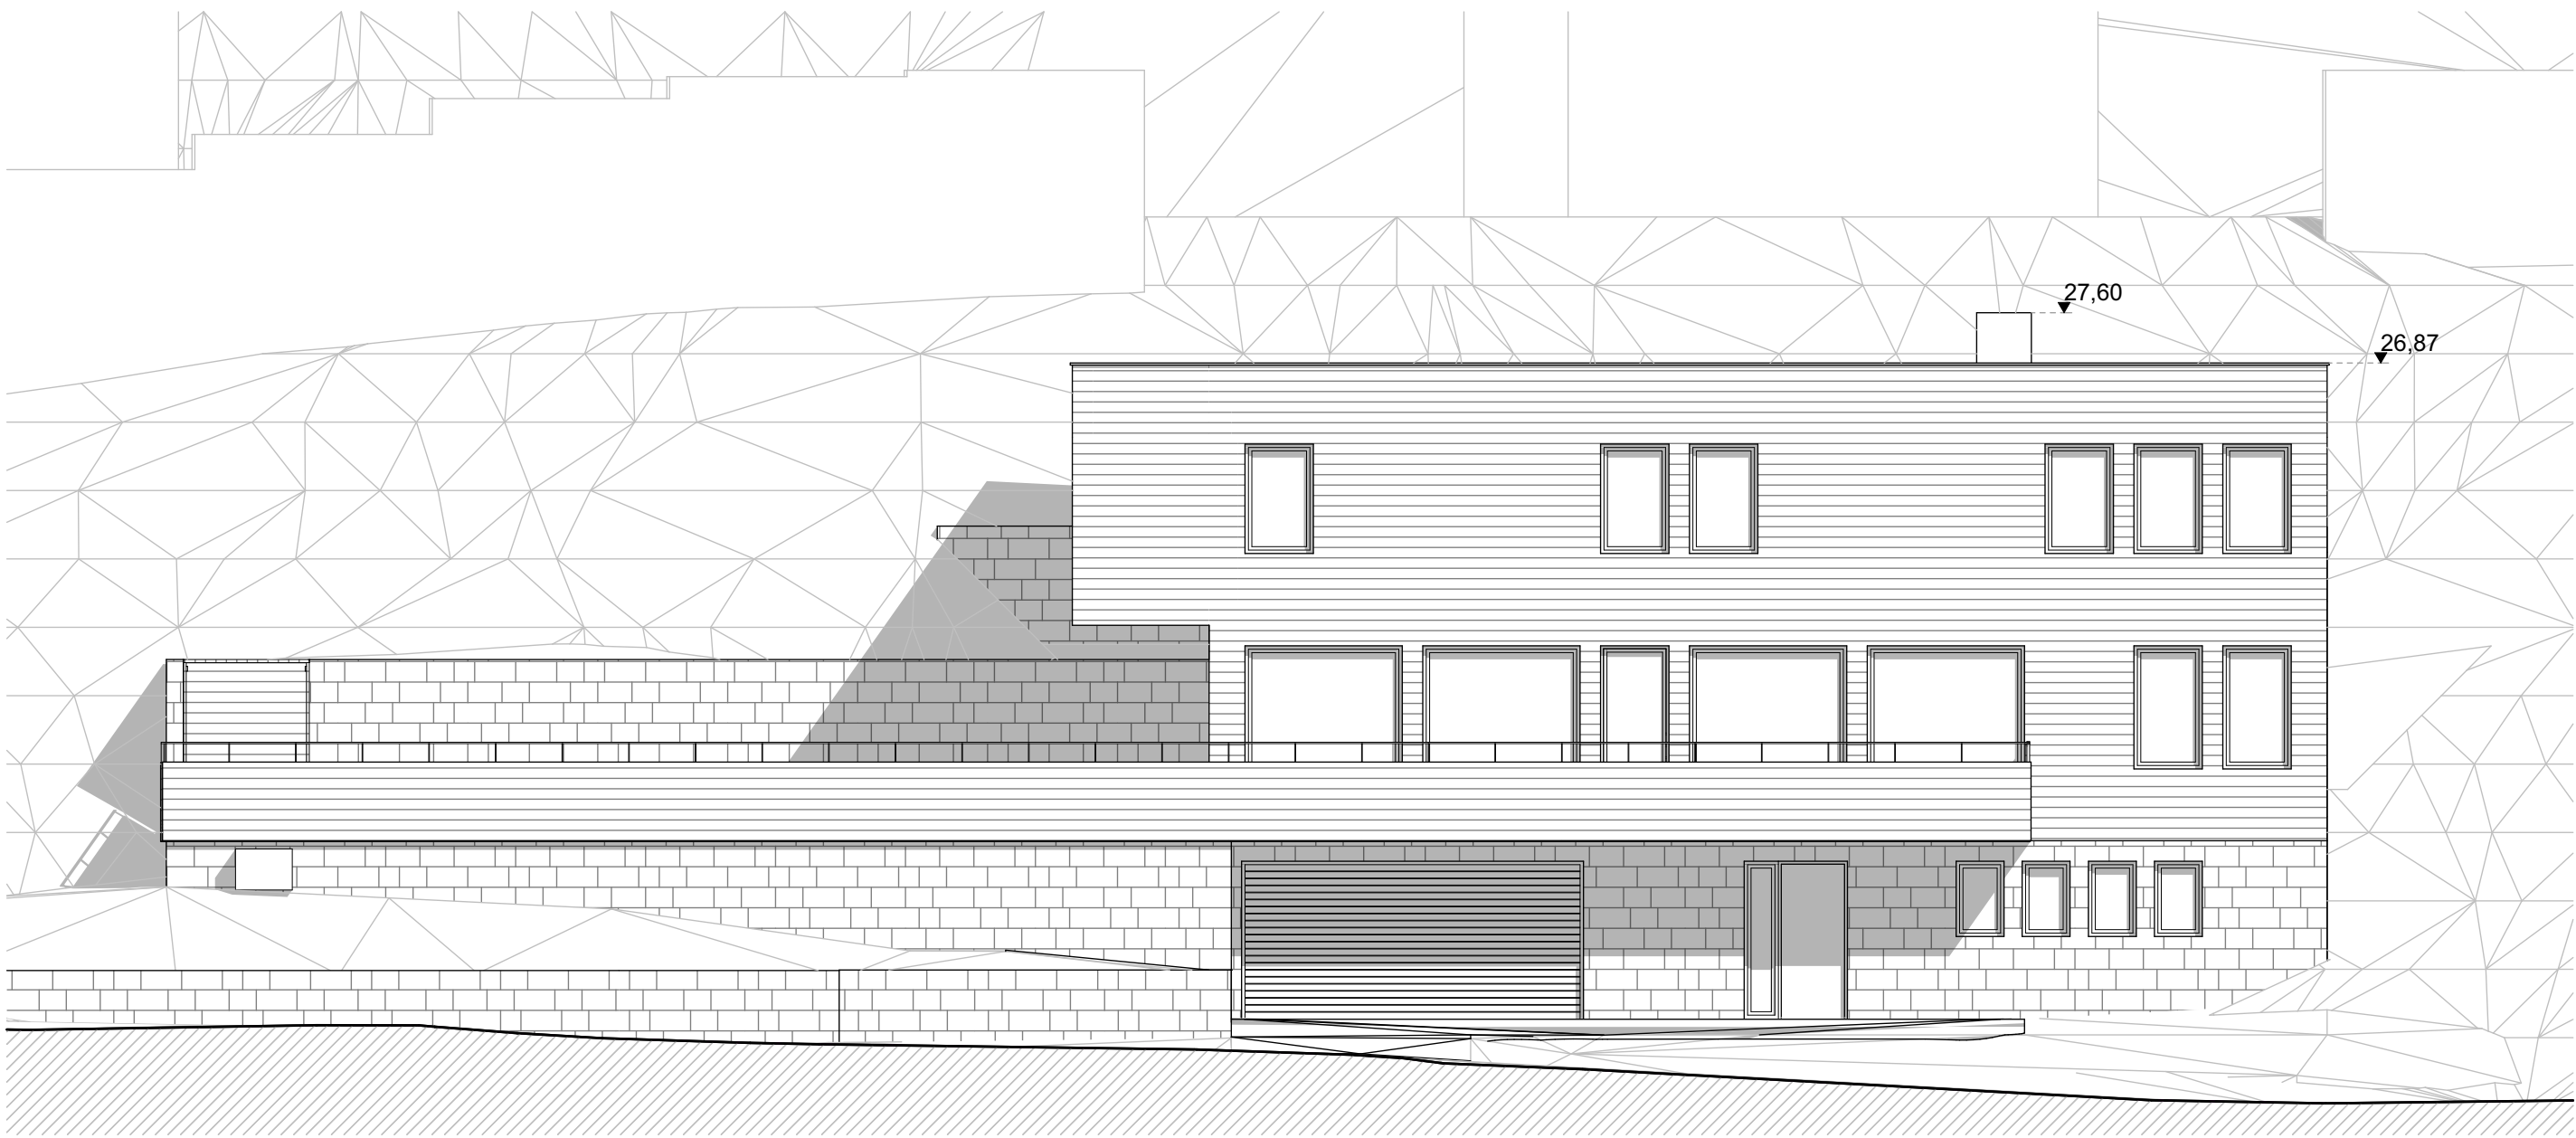

Fasad F1
mot Sydväst

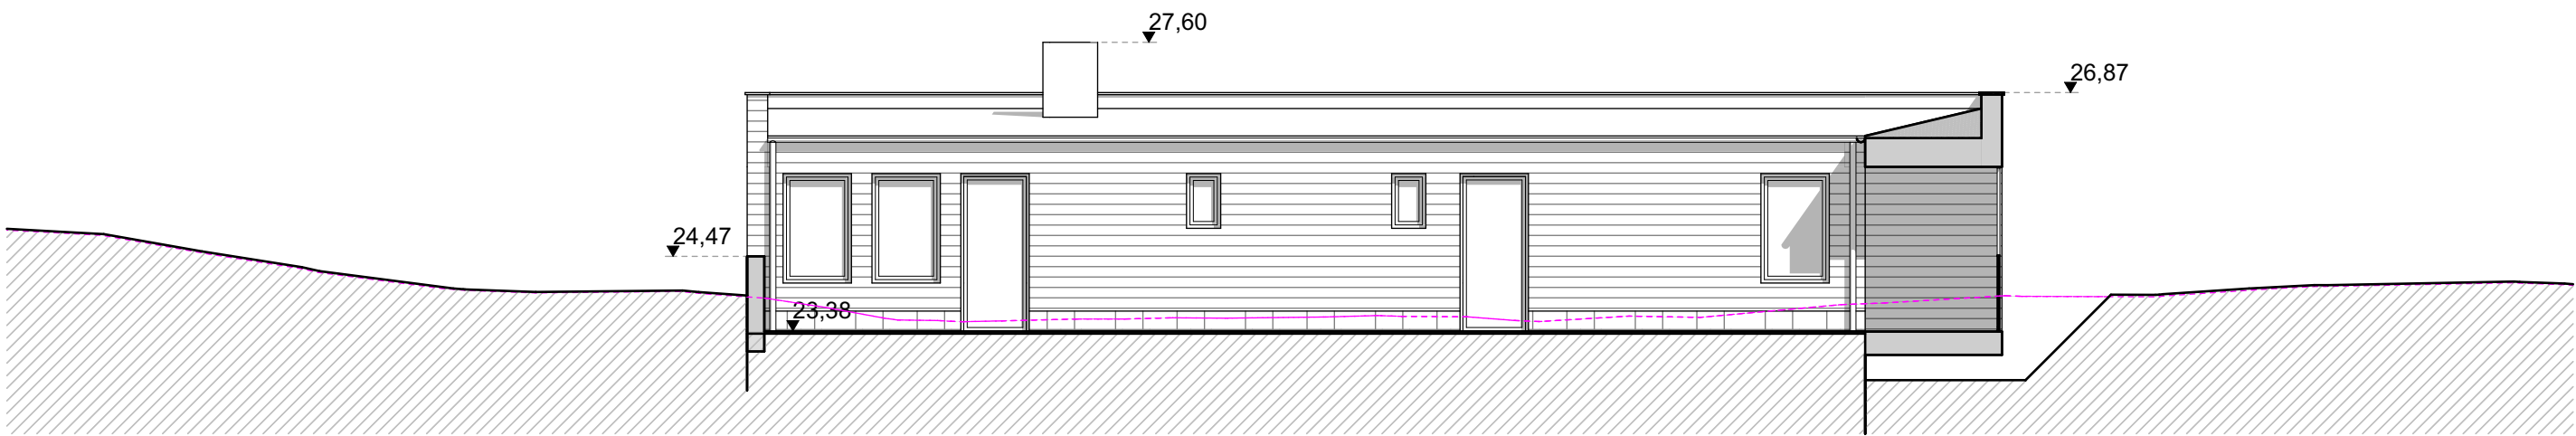

Fasad F3
mot Nordost

Genomsnittlig byggnadshöjd


- Markens högsta punkt vid byggnadens fasad: **Se fasad F2**
- Byggnadens omkrets (BO) (79,5 x 2 + 16,35 x 2): **48,6 m**
- Medelmarksnivå h = (A1+A2+A3+A4) / BO = (21,5+98,6+20,7) / 48,6 = **2,90 m**
- Genomsnittlig byggnadshöjd: **6,40 m**

Material och kulörer

- Stödmurar med beklädnad av **skiffer**, Castillo natur i fallande längder
- Sockel med beklädnad av **skiffer**, Castillo natur i fallande längder
- Fasader i **liggande träpanel**, målad, kulör NCS S 5502-B (mellangrå)
- Fronter till balkong och uteplats på plan 1 i **liggande träpanel**, målad, kulör NCS S 5502-B (mellangrå)
- Front till balkong på plan 2 i **klarglas**
- Smide till balkonger och uteplats målat, kulör NCS S 9000-N (svart)
- Dörr- och fönstersnickerier på källarplan målade, kulör NCS S 5502-B (mellangrå)
- Dörr- och fönstersnickerier på plan 1 och plan 2 målade, kulör NCS S 2002-B (ljusgrå)
- Garageport målad, kulör NCS S 5502-B (mellangrå)
- Luftvärmepump målad, kulör NCS S 5502-B (mellangrå)
- Taktäckning av papp med målade **plåtavtäckningar**, kulör NCS S 9000-N (svart)
- Skorsten i målad **plåt**, kulör NCS S 9000-N (svart)
- Golv på uteplatser och balkonger med plattor av **granitkeramik**, ljusgrå



Fasad F2
mot Sydost

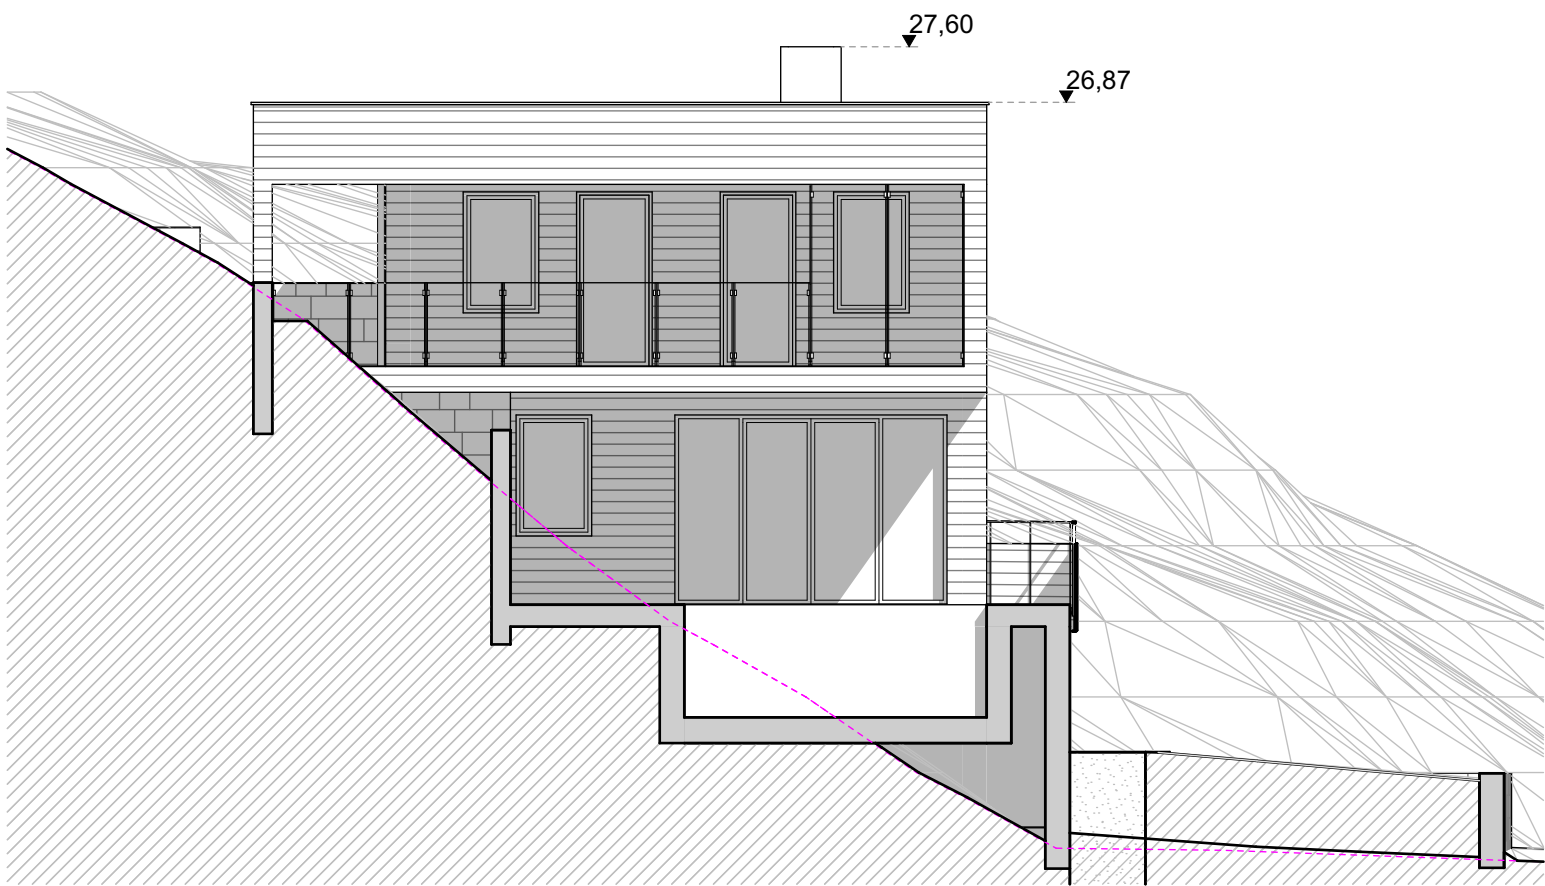

Fasad F4
mot Nordväst

FÖRKLARINGAR

HÖJDSYSTEM RH 2000
KOORDINATSYSTEM: SWEREF 99 18 00

MÅTT ANGES I MILLIMETER
PLUSHÖJDER ANGES I METER

----- MARKLINJE, BEFINTLIG

A		KOMPLETTERING MED BEFINTLIGA MARKLINJER		2026-09-02		JOJ			
BET		ÄNDRING AVSER			DATUM		Sign.		
SEKTION									
STATUS									
HANDLING									
BYGGNADSLOV									
DATUM		GODKÄND AV				ÄNDRINGS PM			
2026-07-28		JOHAN JOHANSSON							
BESTÄLLARE									
		BOSTADSUTVECKLAREN							
		Bostadsutvecklaren i Sverige AB							
		Rostvingevägen 52, 141 37 Huddinge							
		Telefon 070-445 91 03							
PROJEKTNAMN		SICKLAÖN 312:12							
OMRADE		SICKLA, STOCKHOLM							
PROJEKTNUMMER		ADRESS							
		SALTSJÖBADSVÄGEN 11							
DIARIENUMMER		FASTIGHET							
		SICKLAÖN 312:12							
DISCIPLIN		FÖRETAG							
A		ON ARKITEKTER							
UPPDRAGSNUMMER		SKAPAD AV							
0865		HECTOR LINDSTRÖM							
TELEFON		KONTAKTPERSON							
070-450 97 30		JOHAN JOHANSSON							
BYGGNADSVÄRK		PLUSHÖJD							
BOSTADSHUS									
VÄNINGSPLAN								VÄNINGSDEL	
SYSTEM									
A-40									
SPECIFIKATION									
FASADER									
RITNINGSKATEGORI		SAMMANSATT REDOVISNING				SKALA		FORMAT	
						1:100		A1	
DOKUMENTNUMMER								ÄNDRING	
A-40-3-001								A	