


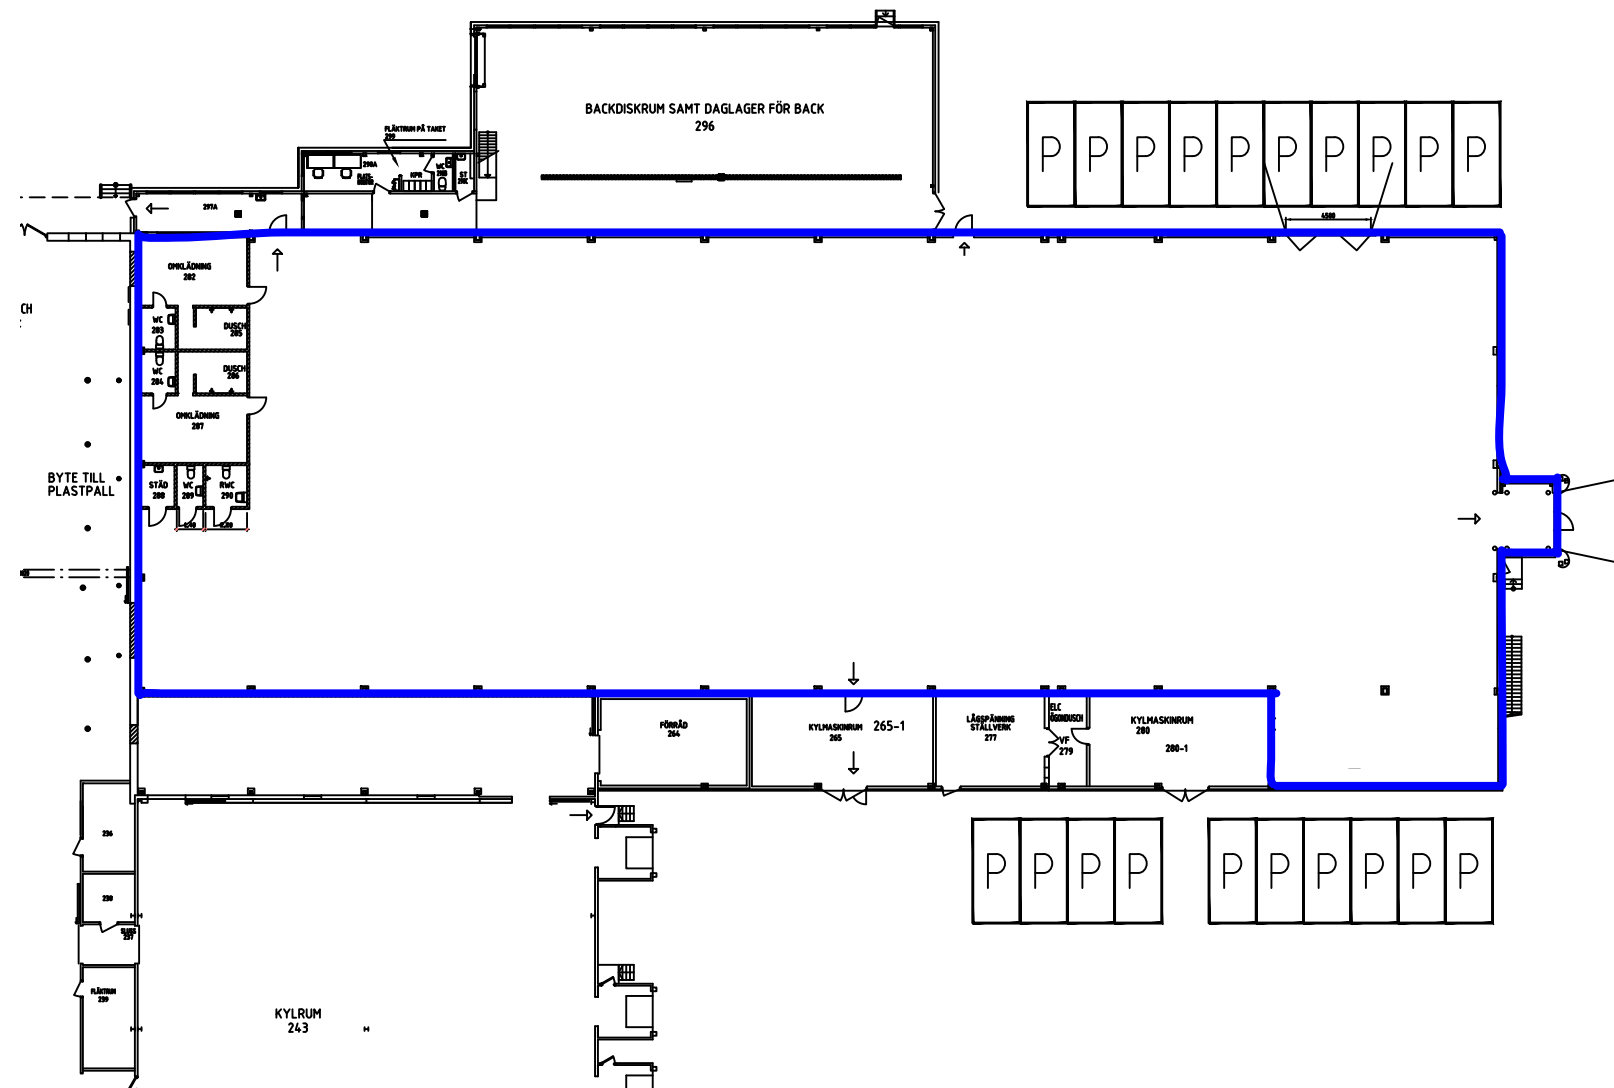

A	2	Flytt utrymningsväg	2019-09-05	NA
BET	ANT	ÄNDRINGEN AVSER	DATUM	SIGN
RELATIONSRTNING				
MEJERIET 4				
X	A			
	K			
	V			
	E			
	W			
	M			
	B			
	SK			
UPPDRAG NR		RITAD/KONSTR. AV	HANDLÄGGARE	
10201-2112		NA	---	
DATUM		ANSVARIG		
2019-09-25		NA		
Ombyggnad				
Plan 1 översikt				
--				
--				
SKALA		NUMMER	BET	
A1 1:200		F-40.1-100	A	
A3 1:400				