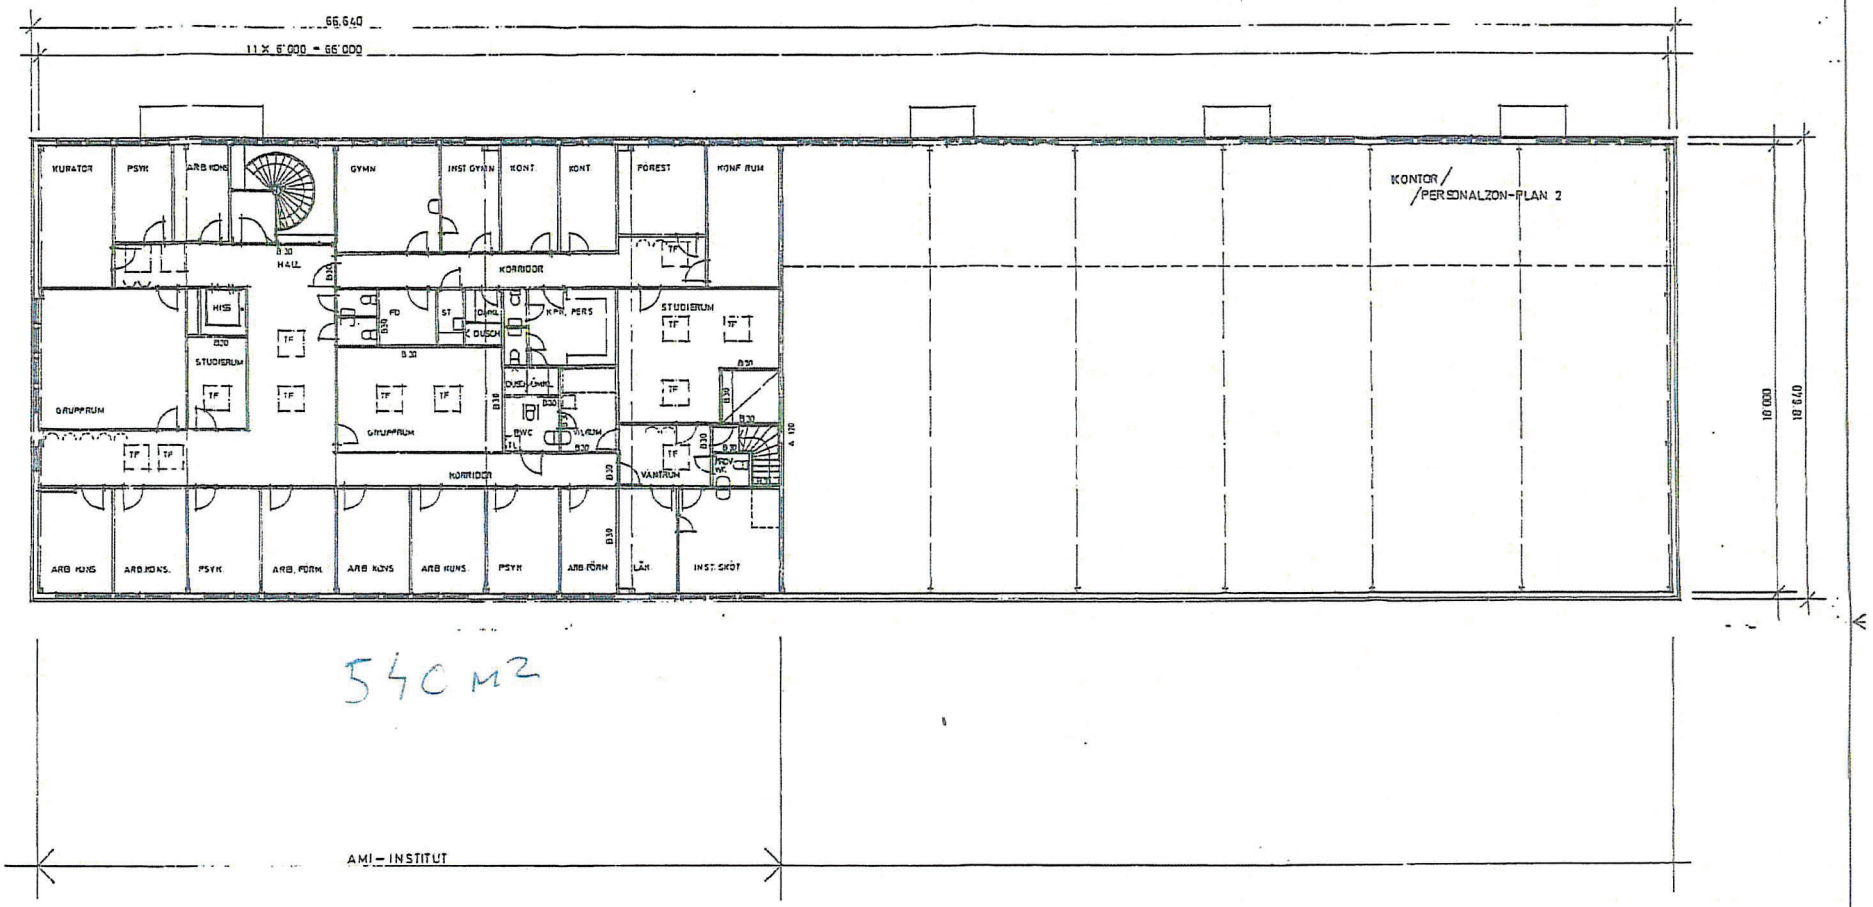

SÖDERTÄLJE KOMMUN
Stadsbyggnadskontoret
Ist. 1980-12-1 J
Dnr 575-79

151071

D	2	KONTROLLERAD OCH RATTAD TILL RELATIONSRITNING	LK	801203
C	1	KURATOR - PSYK - ARB.KONS. I RUM TILLH. HALL - PARTI PL	KK	800716
B		JUSTERAD LIKA RITN 5-23	KK	800211
A		OMRÅD FÖR AMI LOKAL	LK	800102
Rev.	Beteckning	Förändringens art	Sign	Datum

samark

KL-LK arkitekter AB
Vasagatan 24
753 21 Uppsala
tel. 018-134 000

RELATIONSRITNING

EKENSBERGS INDUSTRIOMRÅDE
SÖDERTÄLJE, KV STENKROSSEN
HUVUDDEL II
PLAN 2

datum 79 11 07 skala 1:100 ritning nr rev.

2:22 d