



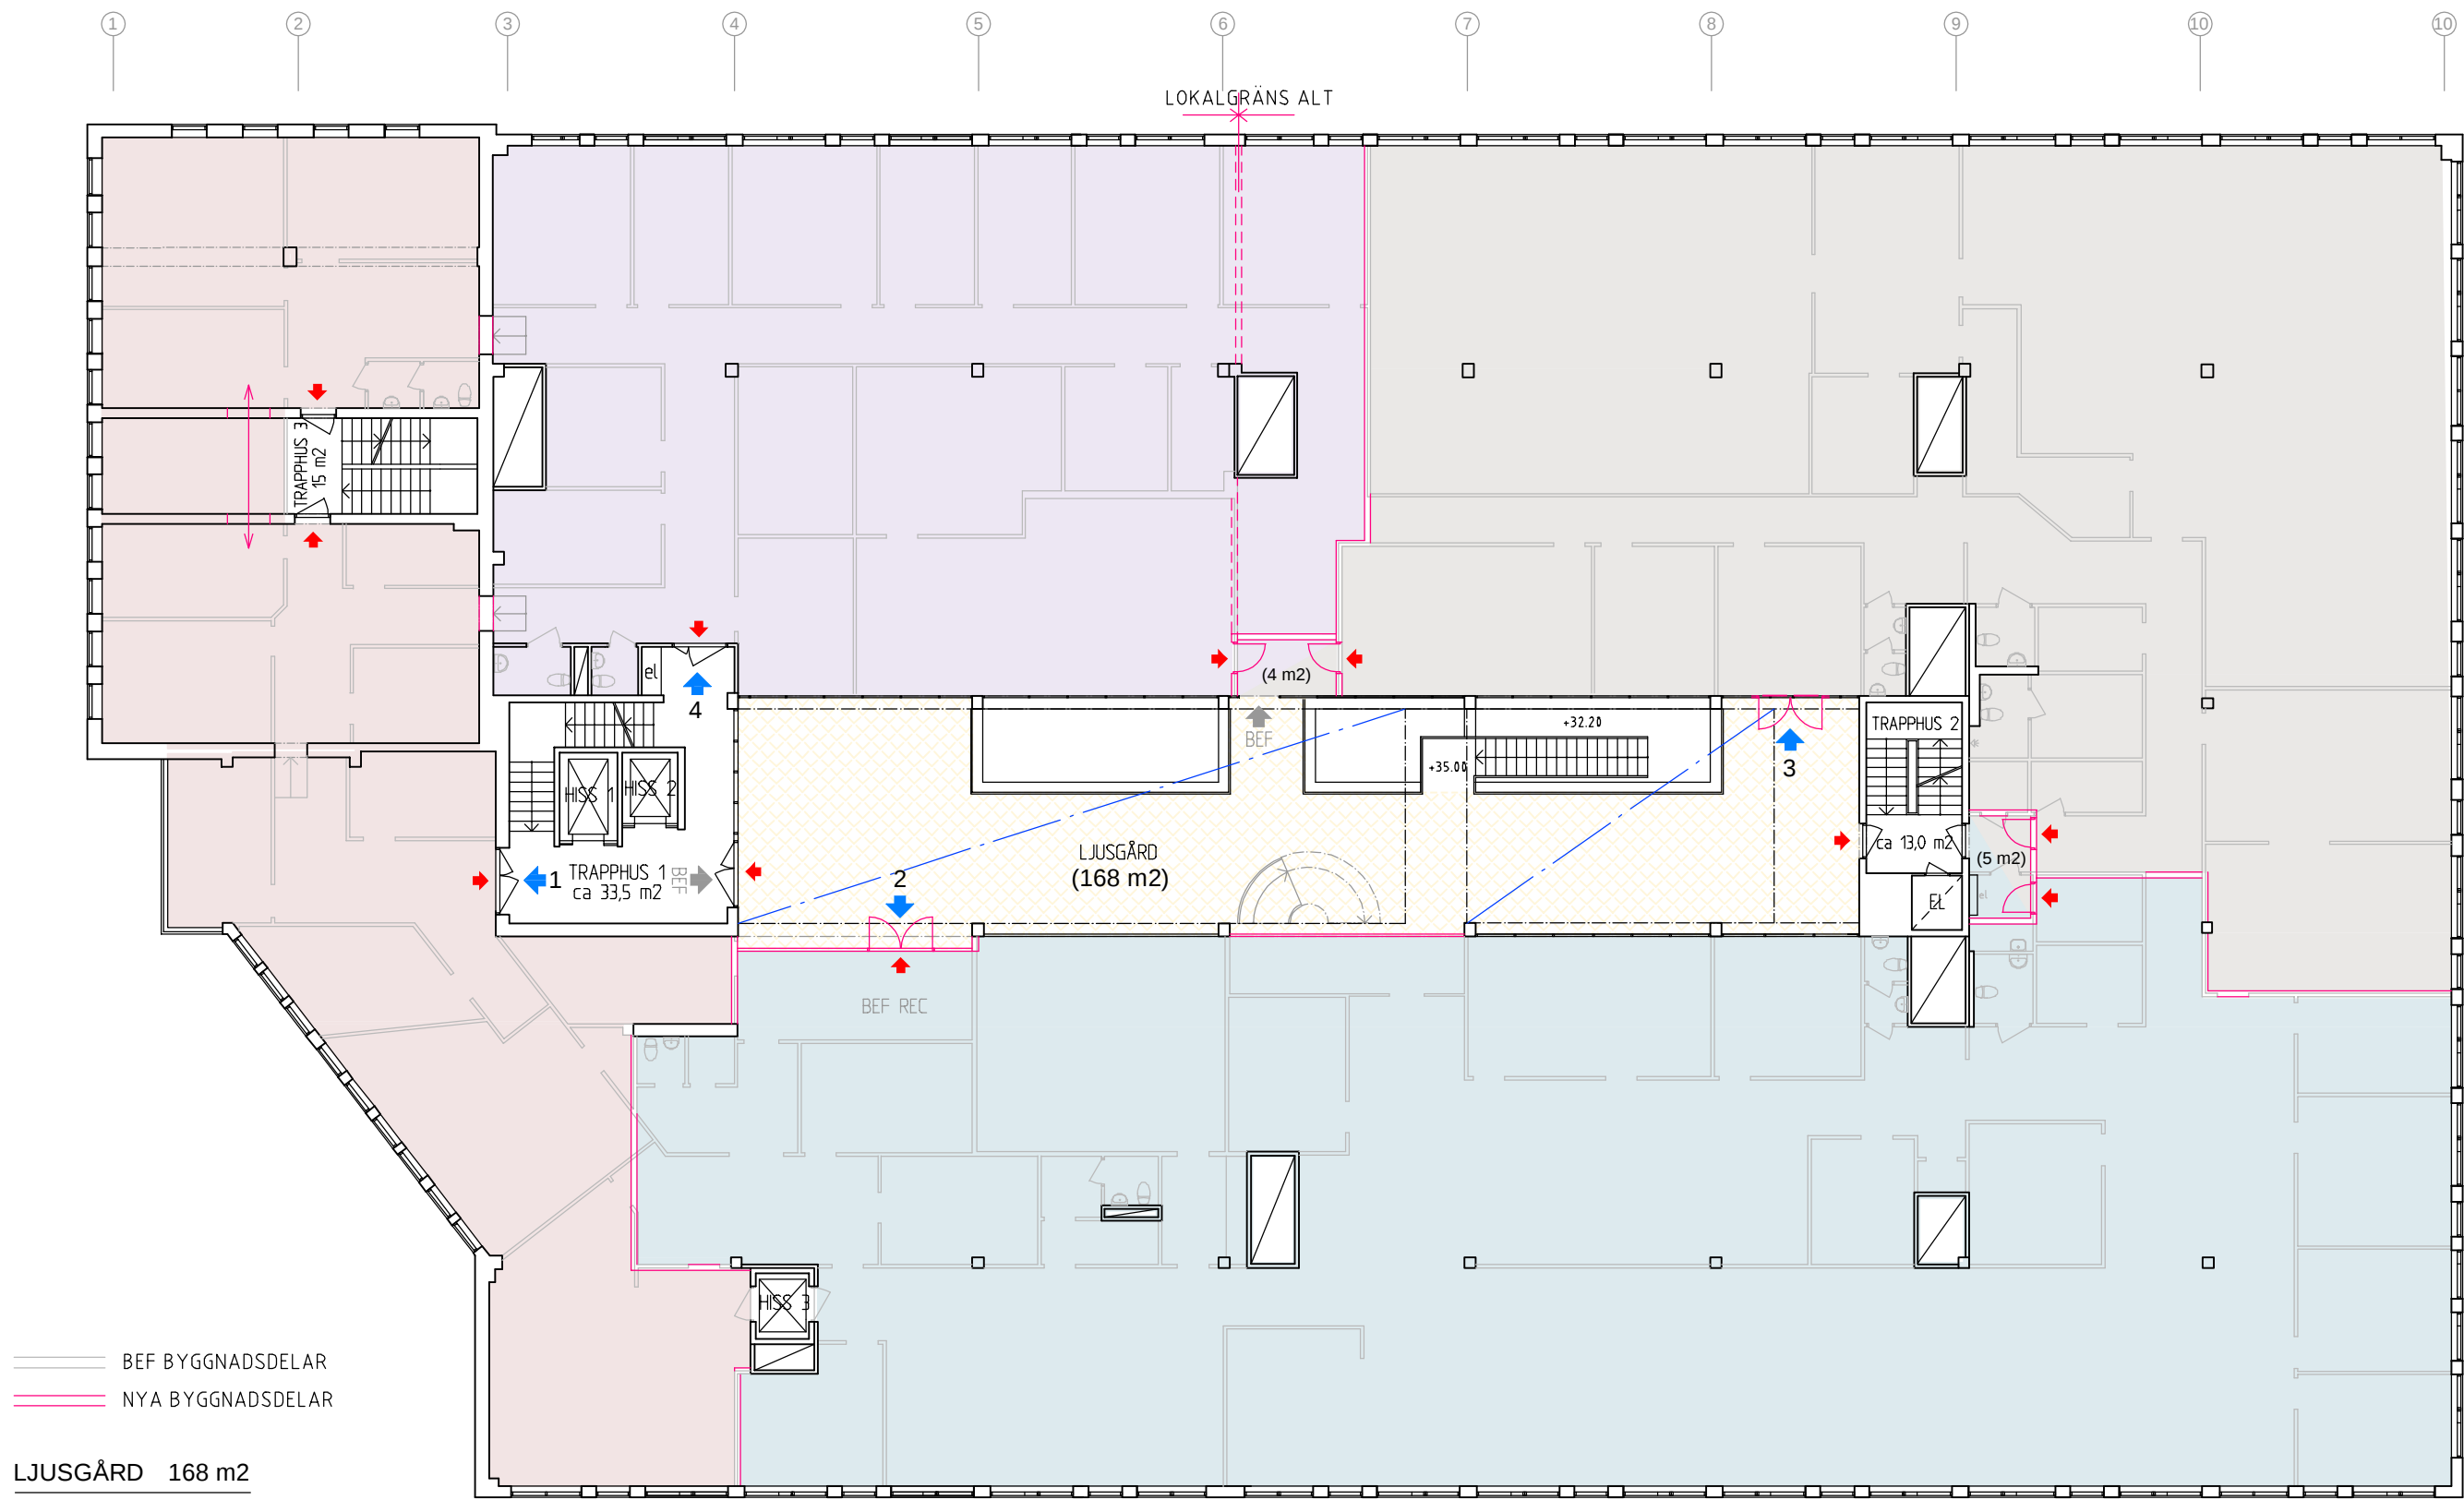

BEF BYGGNADSDELAR
NYA BYGGNADSDELAR

LJUSGÅRD	168 m2
LOKAL 1	342 m2
LOKAL 2	770 m2 (767,5 + 2,5)
LOKAL 3	574 m2 (569,5 + 2,5+ 2)
LOKAL 4	372 m2 (370 + 2)

PLAN 6

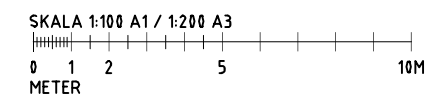

FÖRSLAG PLANINDELNING
FK 2022-10-19

PEI Arkitektur Hantverkargatan 25 A Box 22078 104 22 Stockholm Tel: 010-516 00 00 www.pei.se		Kv VREten 8 VÄSTBERGA	
RITAD/KONSTR AV HB-EK	UPPDRAGNR -	PLAN 6 (+35.00)	SKALA 1:100 (A1)
ORT/DATUM -		KOD/TYP/POS	RITNINGSNUMMER AU-06