


GÖRAN OLSGATAN



Plan Källarvåning 1:100 2021-04-30

Plan Källarvåning 1:100 2021-04-30


LOA-mätningar är
avrundade och utförda
på befintligt
ritningsunderlag.

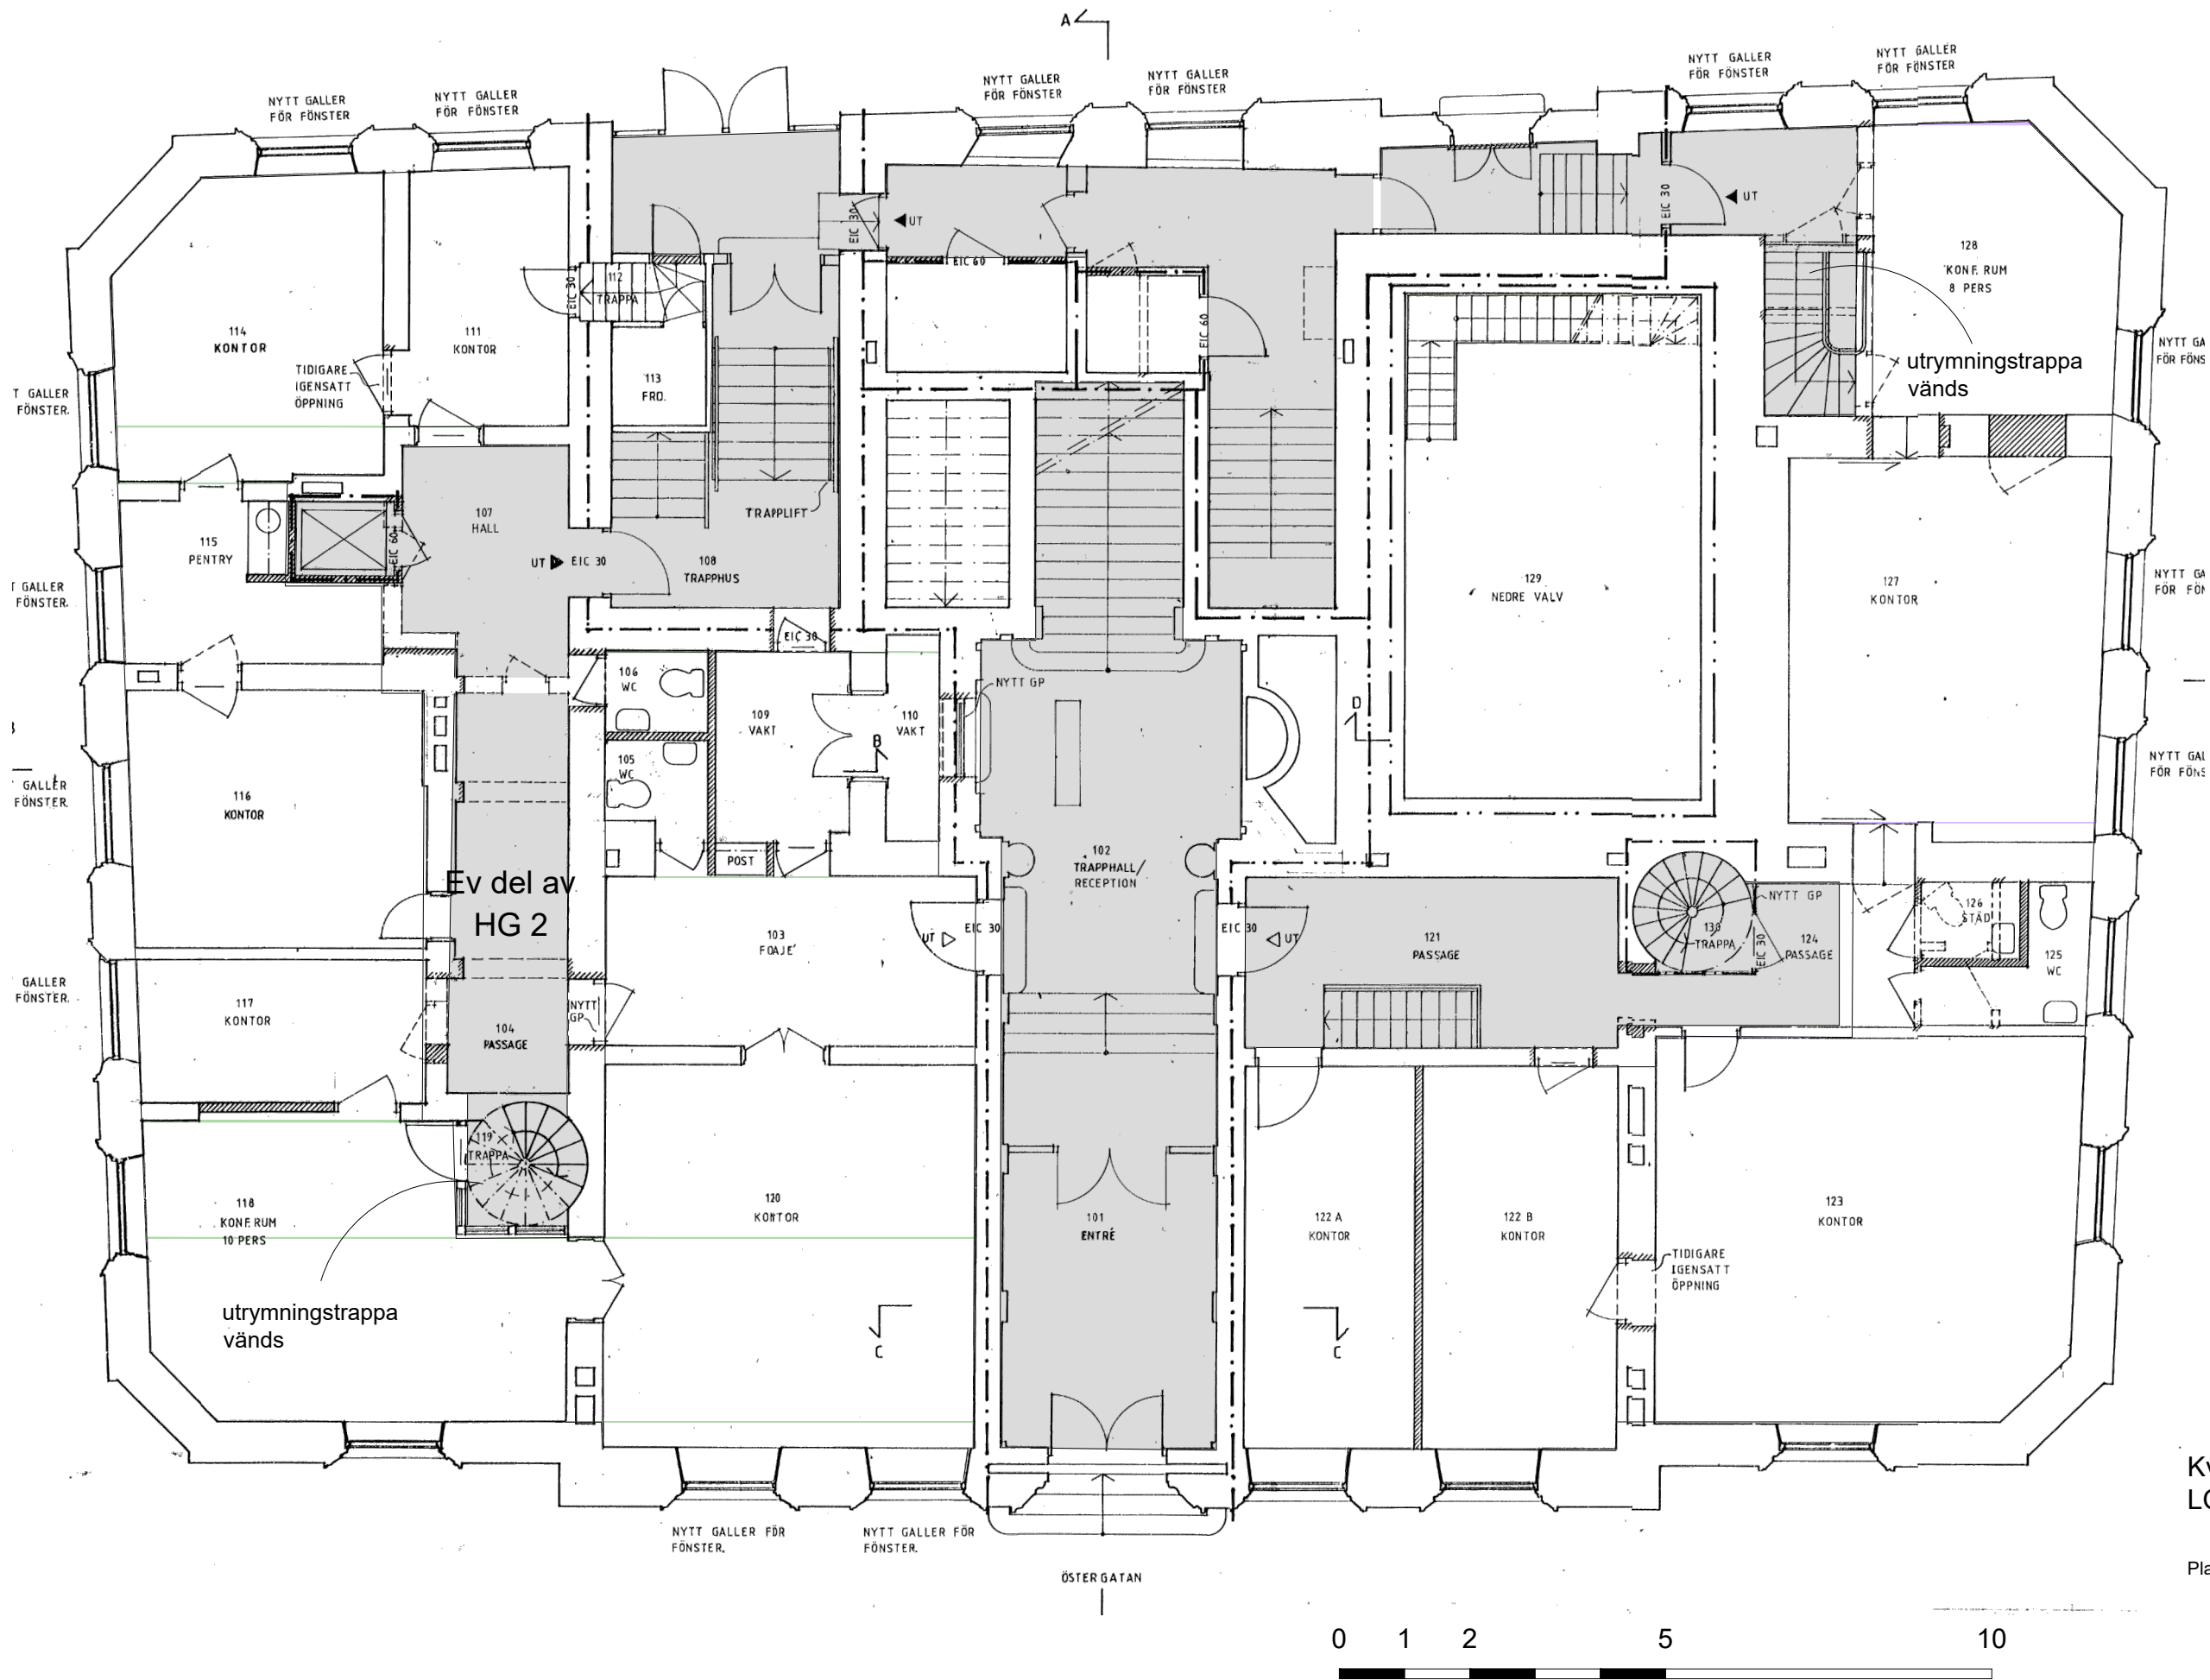

Kv Diskonten 3, Malmö
LOA / Möjlig HGA-indelning



LOA-mätningar är
avrundade och utförda
på befintligt
ritningsunderlag.

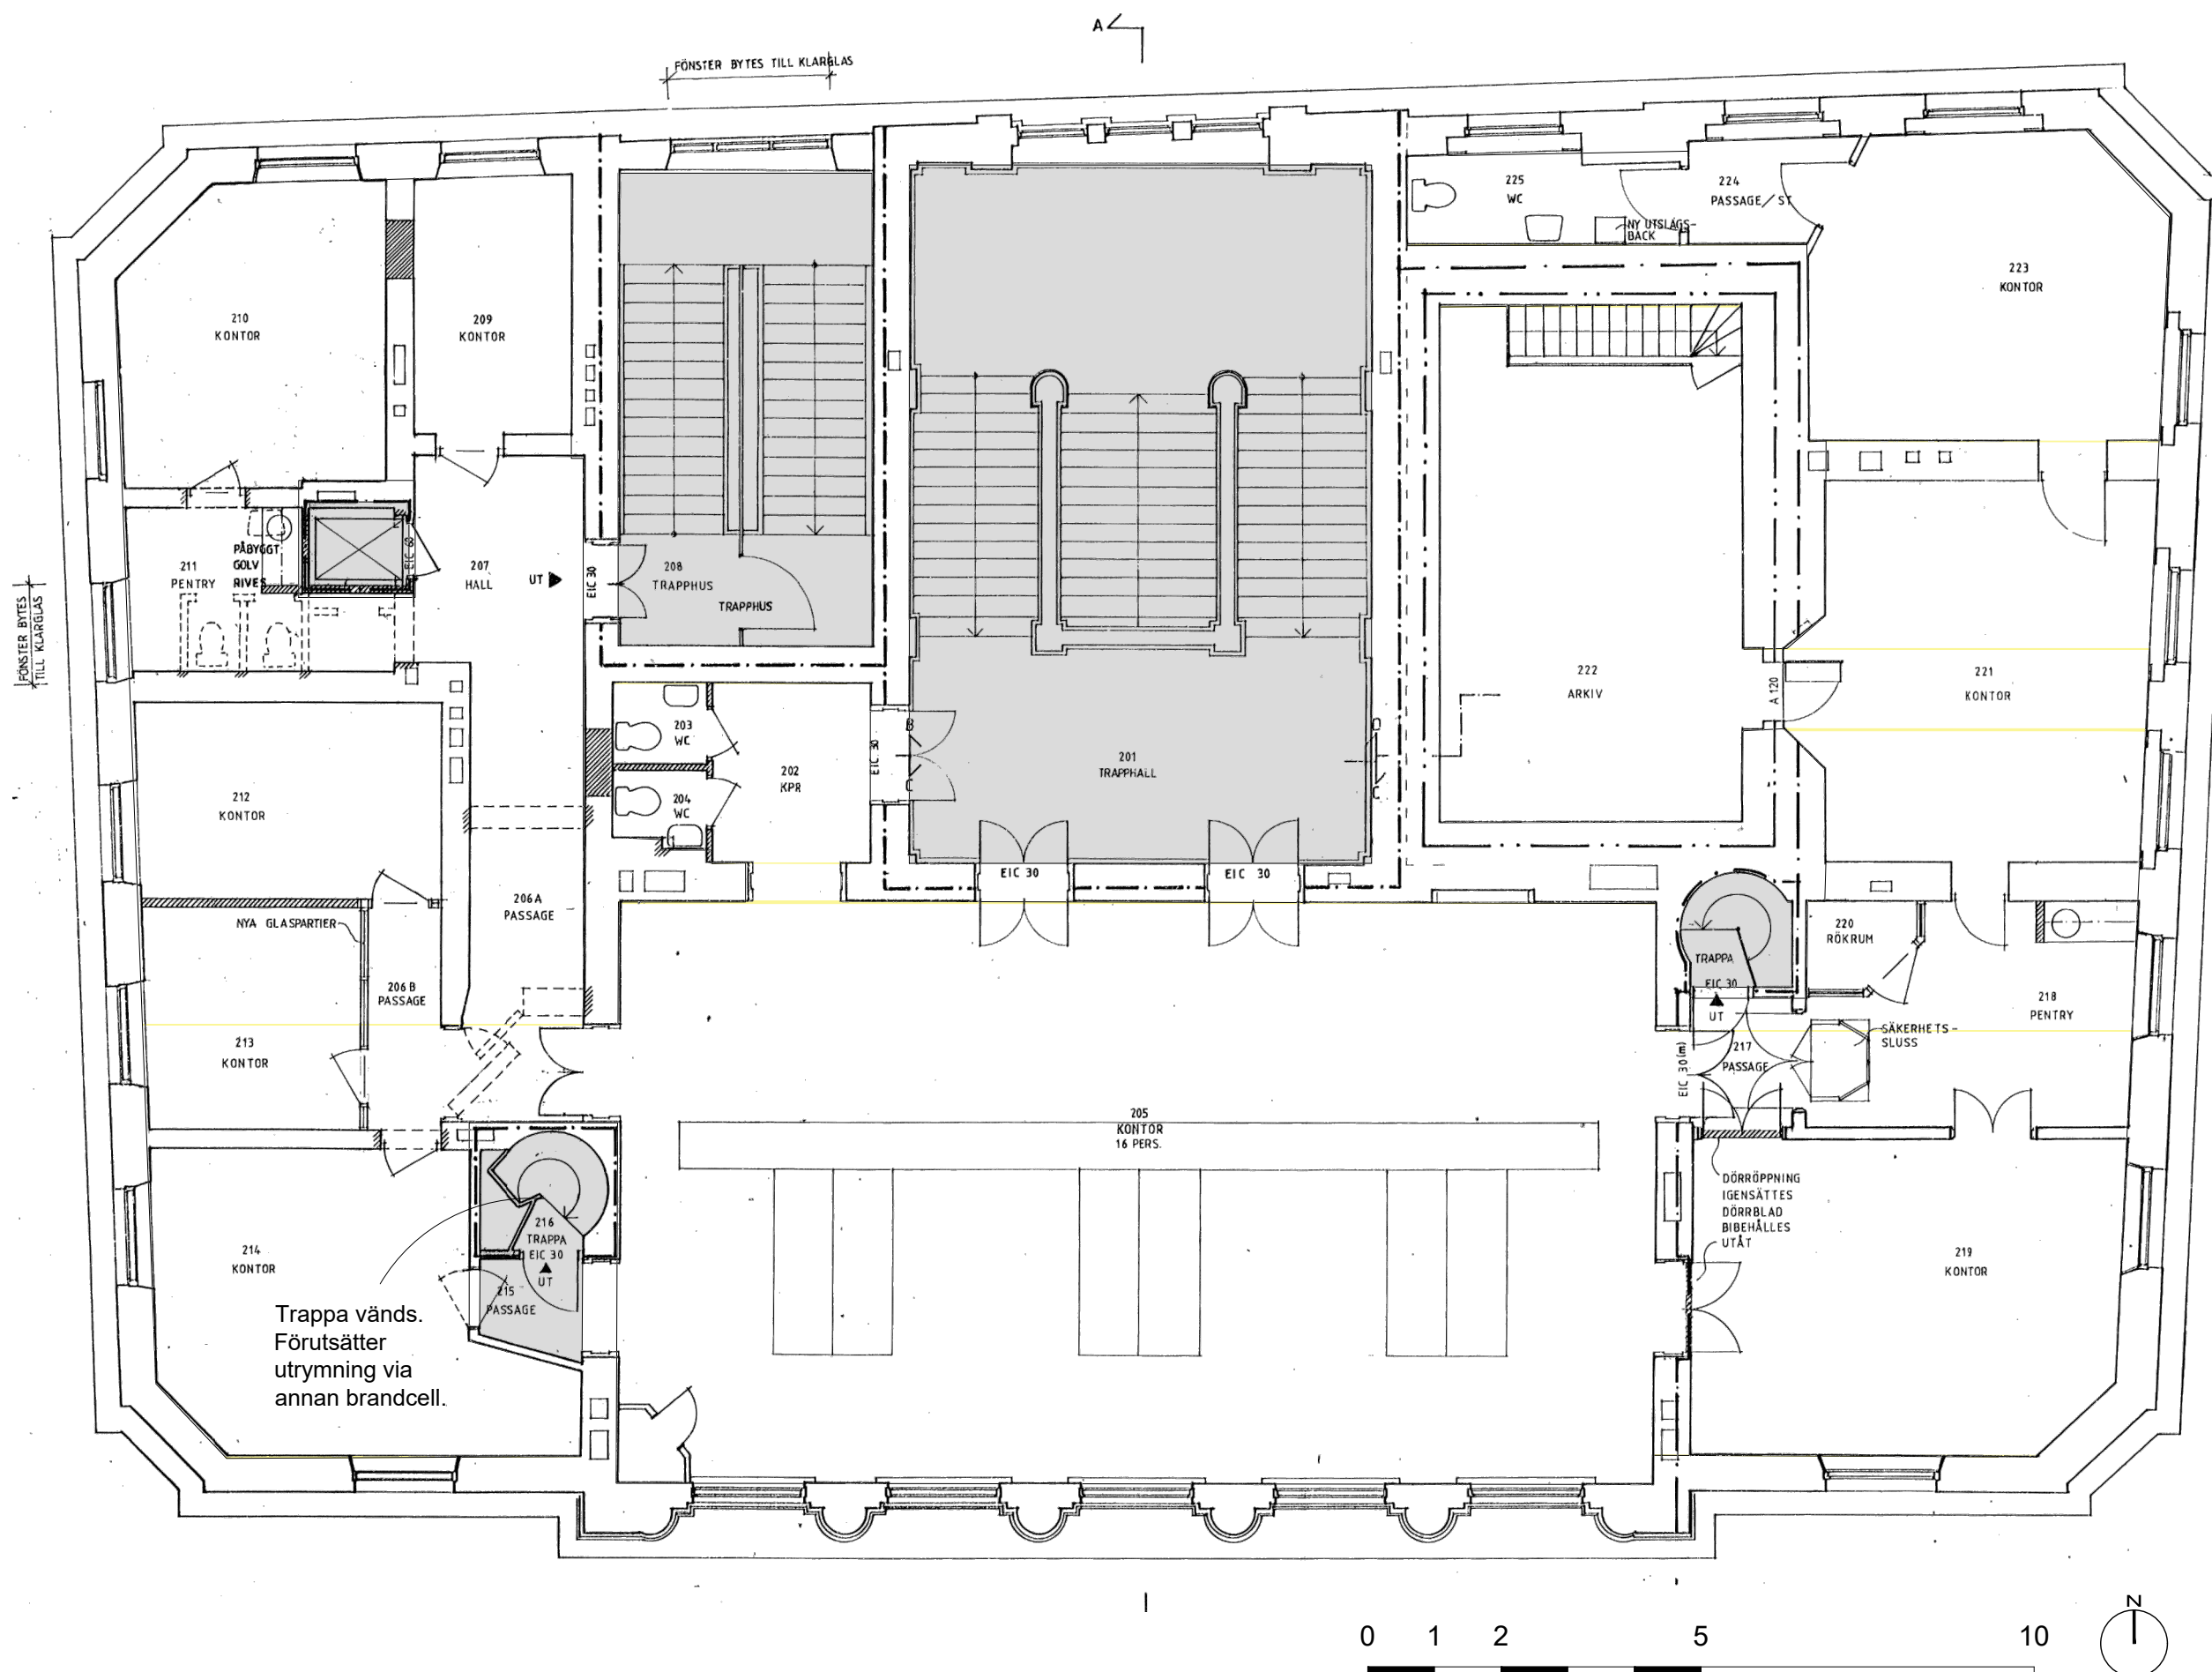


Kv Diskonten 3, Malmö
LOA / Möjlig HGA-indelning

Plan Våning 1 1:100 2021-04-30



LOA-mätningar är
avrundade och utförda
på befintligt
ritningsunderlag.

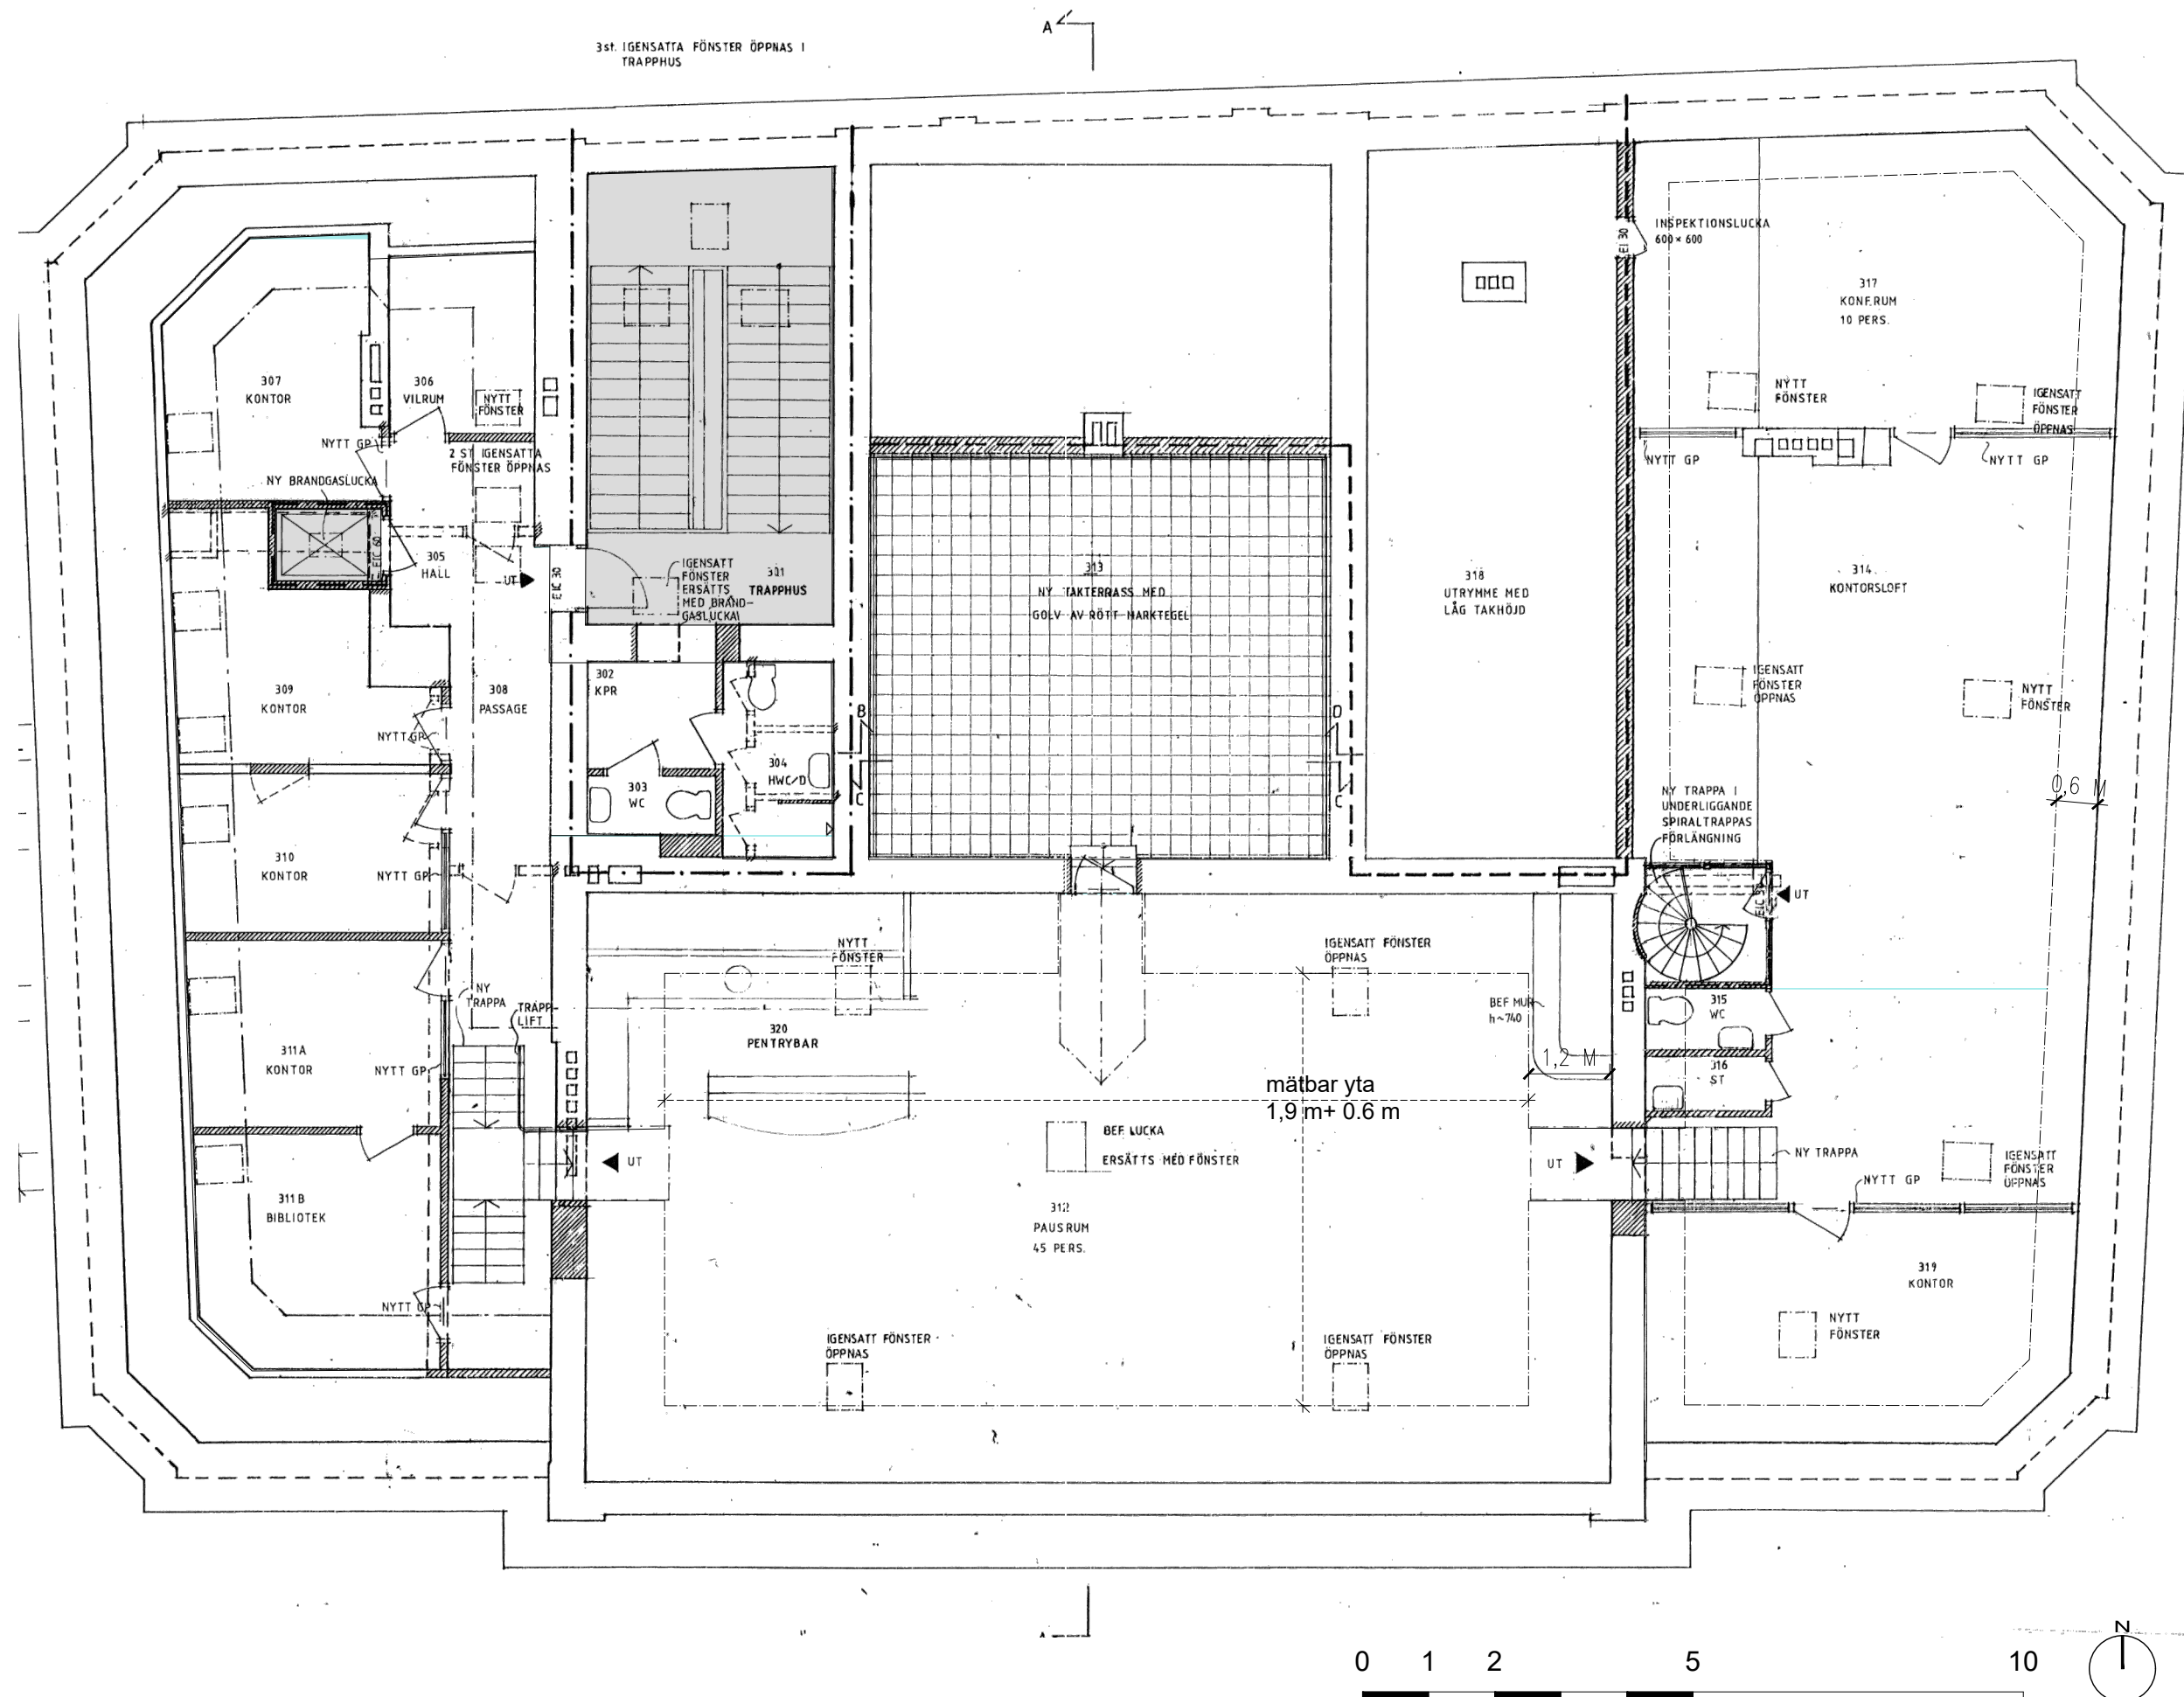

Kv Diskonten 3, Malmö
LOA / Möjlig HGA-indelning

Plan Vindsvåning 1:100 2021-04-30

FOJAB