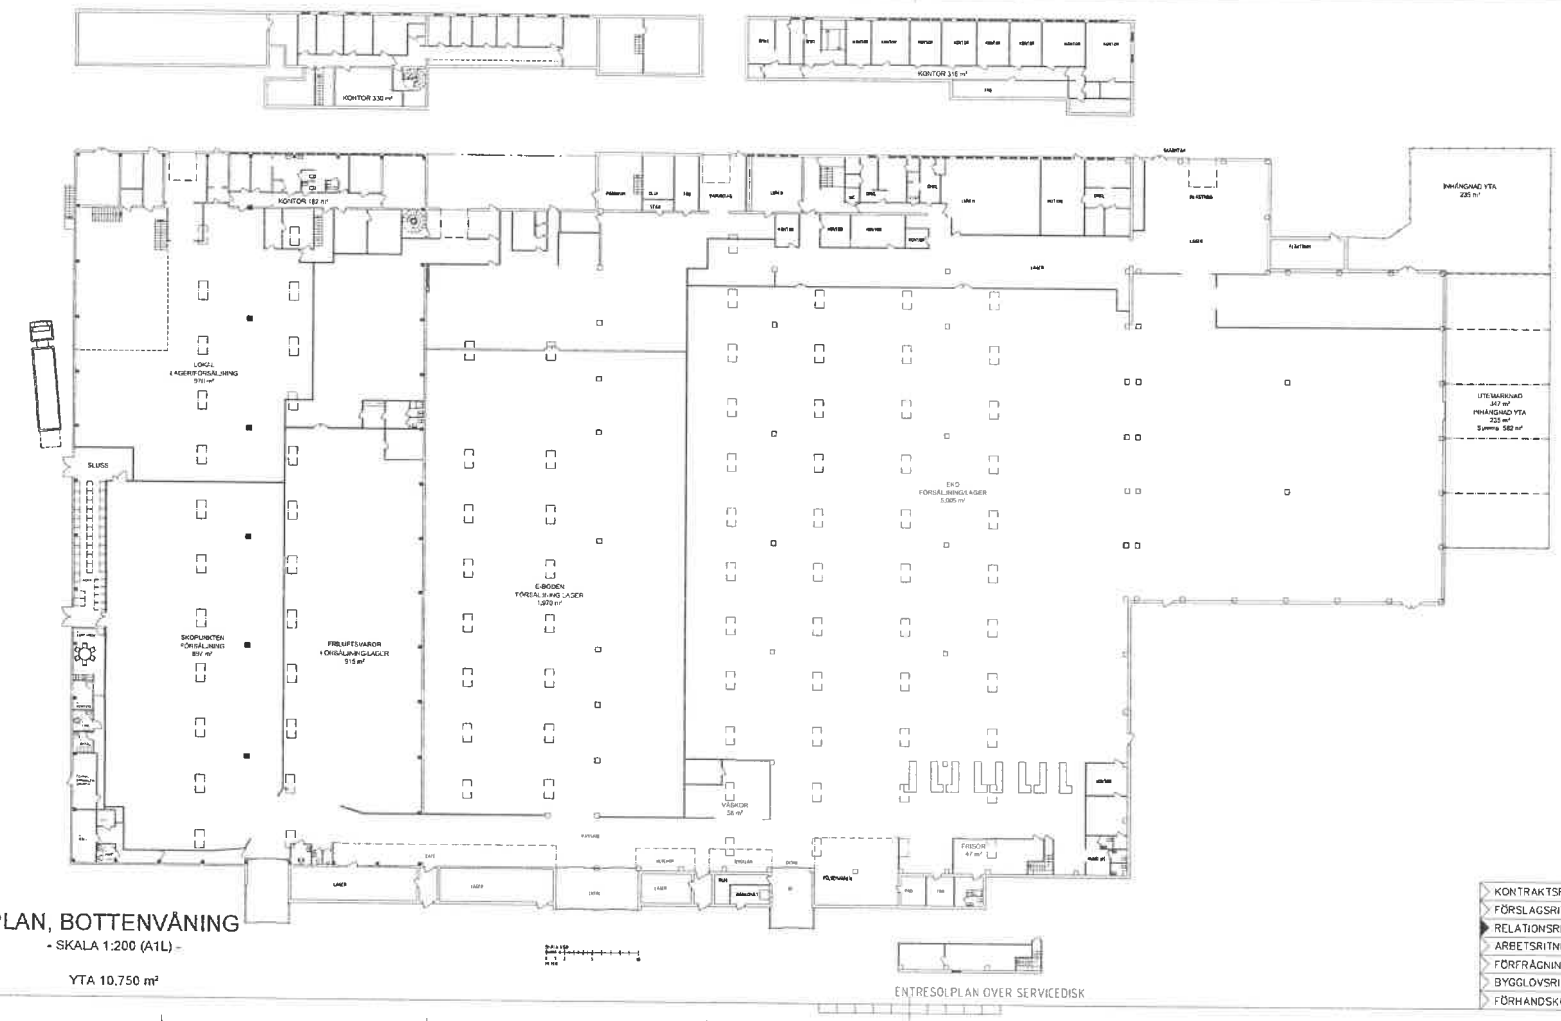

PLAN, BOTTENVÅNING

- SKALA 1:200 (A1L) -

YTA 10.750 m²

A	KOMPLETTERING 131	Rolf W	2013-10-07

RELATIONSHANDLING

KV. STRIDSYXAN 2

- KONTRAKTSRITNING
- FÖRSLAGSRITNING
- RELATIONSRITNING
- ARBETSRITNING
- FÖRFRÅGNINGSUNDERLAG
- BYGGLOVSRITNING
- FÖRHANDSKOPIA

ERRWE BYGGKONSULT AB
JÄGERSROVÄGEN 151 C, 1 TR, 213 76 MALMÖ
040-611 96 52 | 040-21 58 62 | 070-553 20 90

2013-01	Rolf W
2013-09-27	Rolf Wallén

KV. STRIDSYXAN 2
MALMÖ KOMMUN
PLAN, BOTTENVÅNING,
RELATIONSHANDLING

1:150 (A0) | 13-A-401-151 A