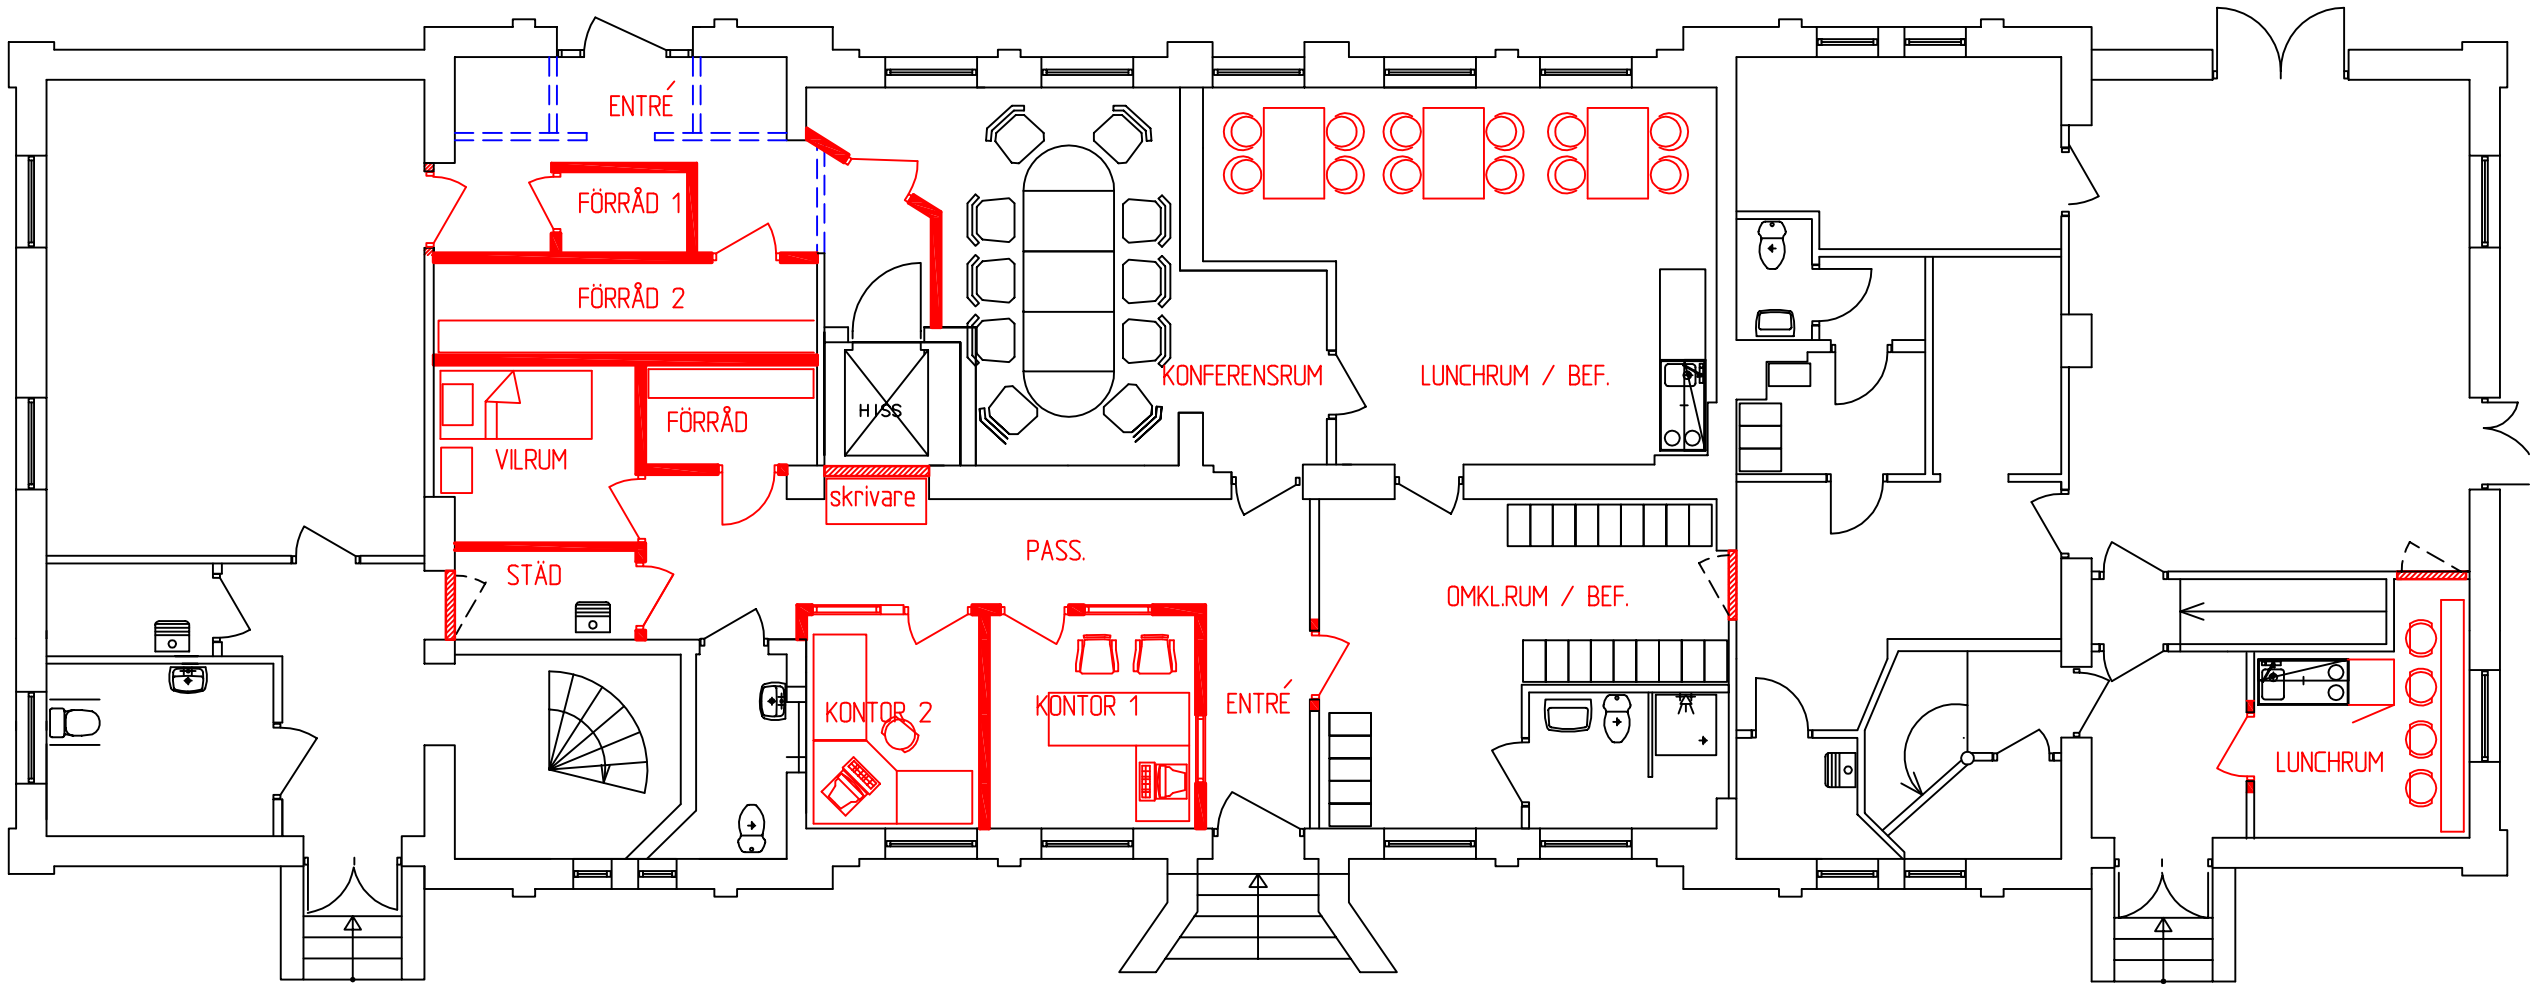


BOTTENPLAN - OMBYGGNAD

Beteckningar och allm. anvisningar

- BEF. VÄGG
- VÄGG SOM RIVS
- HÅLTAGNING I BEF. VÄGG
- NY VÄGG
- HÅL EFTER BEF. DÖRR IGENSÄTTS

NO ARKITEKT

Kvarngatan 2
311 31 Falkenberg
Tfn 0346- 105 55
Mobil 0706 900 249
E-post info@no-arkitekt.se

REV.	ANT.	ÄNDRINGEN AVSER	SIGN.	DATUM

ANSVARIG: NADA OMETLIC arkitekt SAR/MSA

GAMLA STATIONSHUSET I FALKENBERG

OMBYGGNAD
BOTTENPLAN

SKALA	DATUM	NUMMER	REV.
A3 1:100	2009-12-08	A 02	