


FÖRKLARINGAR

HÖJDANGIVELSER AVSER F.G. ALTERNATIVT
FÖRHÅLLANDE TILL F.G.

- BEFINTLIG VÄGG
- NY VÄGG
- NY HÅLTAGNING I VÄGG
- BEFINTLIG DÖRR
- NY DÖRR
- LOKALEN GÖRS TILLGÄNGLIG FÖR
HYRESGÄSTER UNDER RENOVERING

- STR STUPRÖR
- TP TVÄTTPELARE - TILLVAL
- ST STÄDSKÅP
- G GÄRDEROB
- DM DISKMASKIN
- K/F KYL/FRYS
- K KYL
- F FRYS

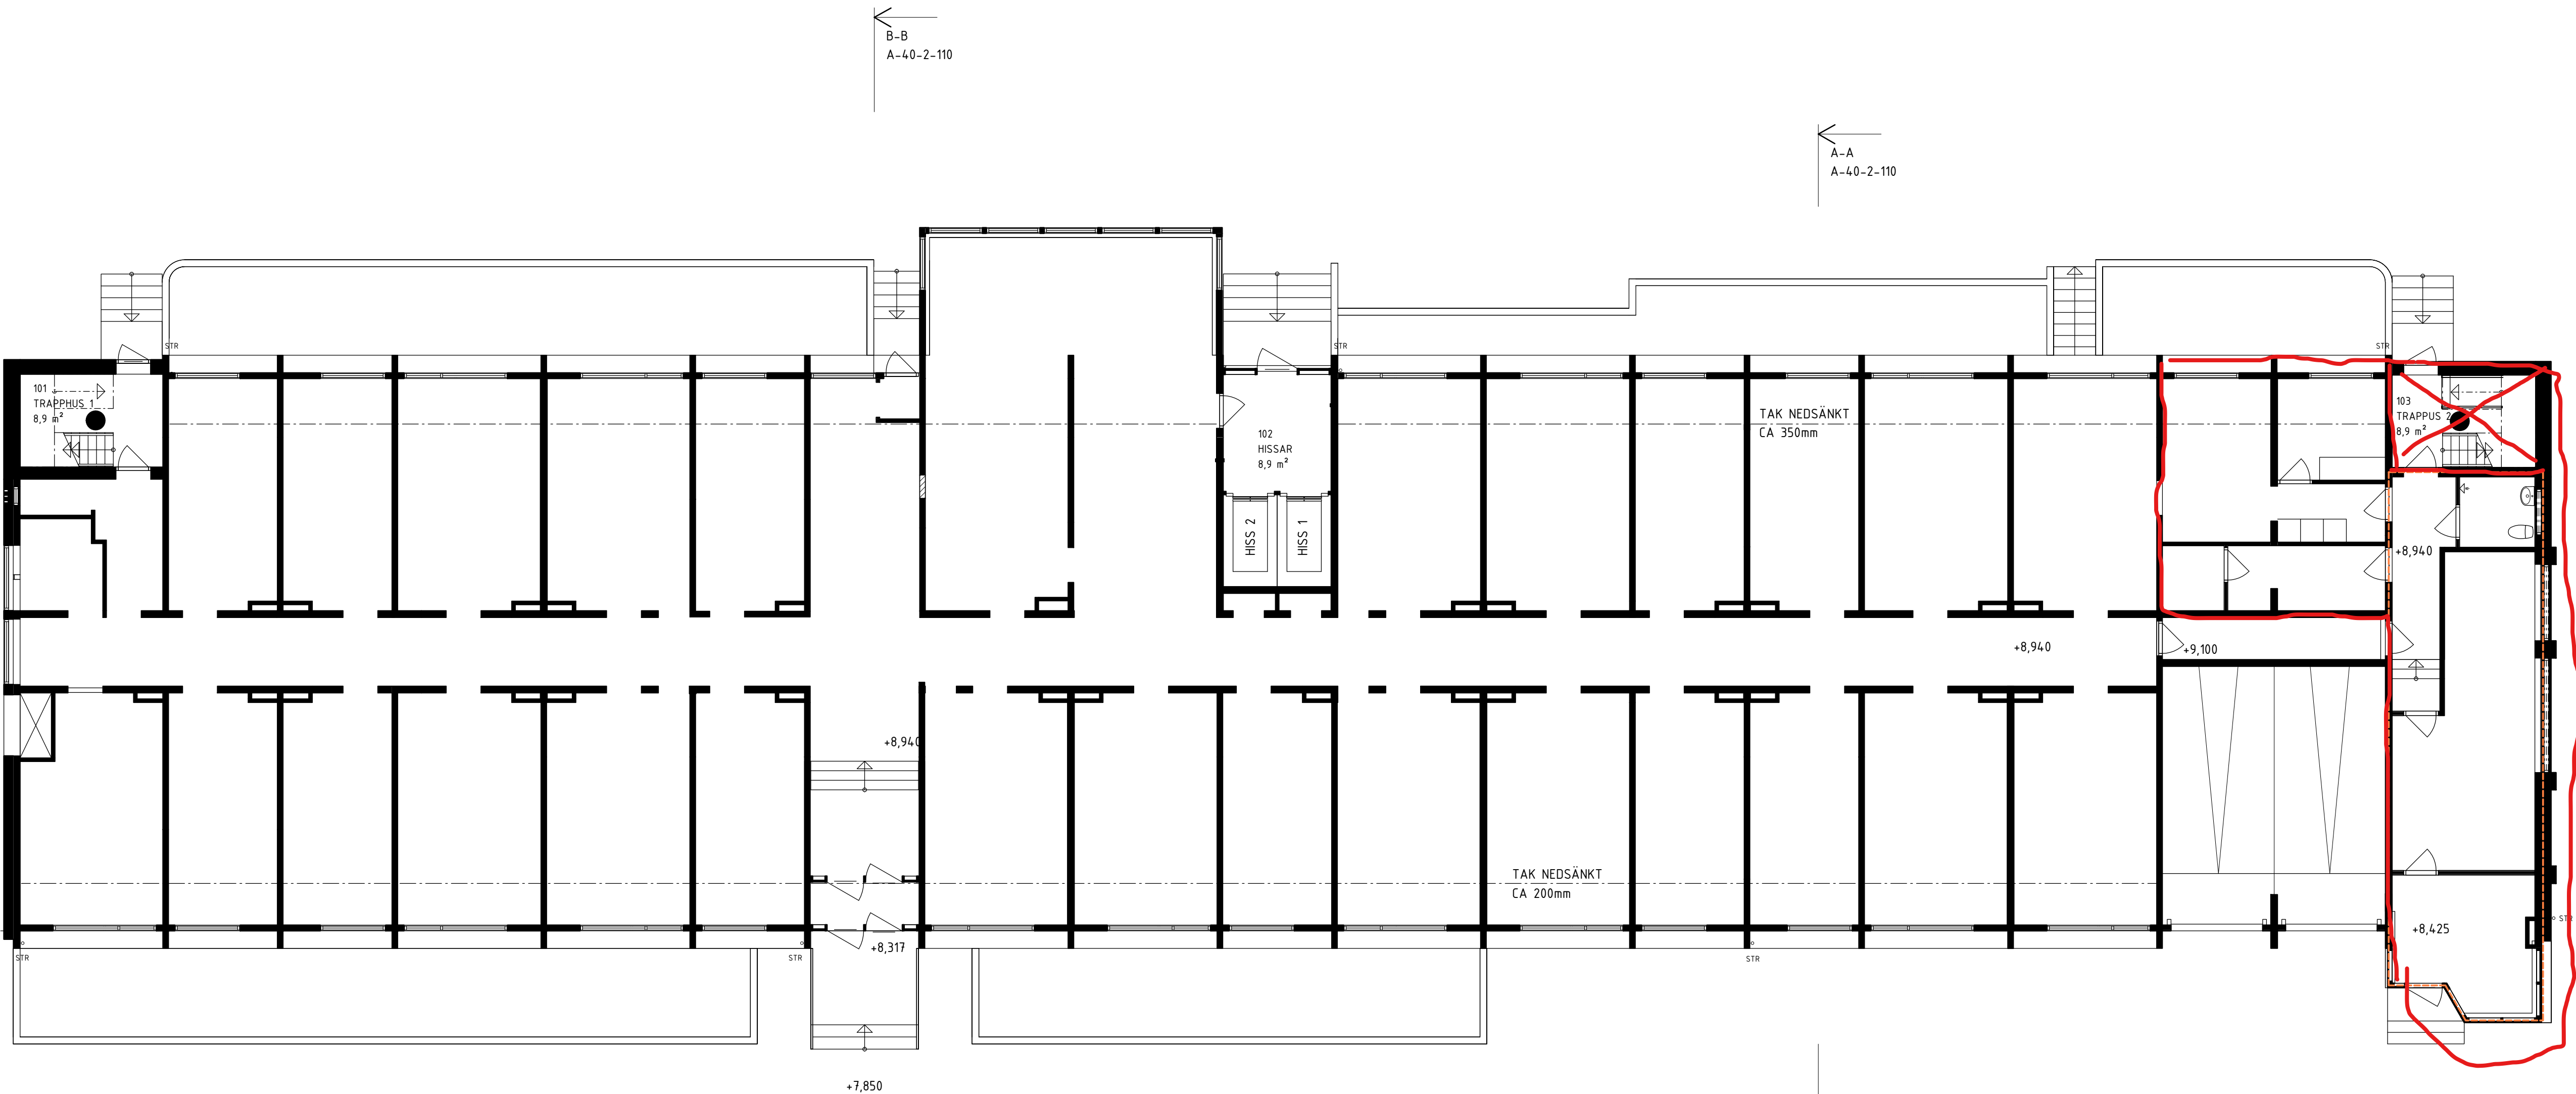

PLAN 10

PH 23-07-04

BET	ÄNDRINGEN AVSER	DATUM	SIGN
FÖRFRÅGNINGSUNDERLAG			
Karin Petterssons ARKITEKTBYRÅ AB 0431-47 84 00 www.karinpetterssons.se			
BÖHMEN 19			
HELSINGBORGS STAD			
UPPRISAD NR 220917	RITAD AV T.ERIKSSON	HANDLAGGARE T.ERIKSSON	
DATUM	ANSVARIG		
FLERBOSTADSHUS RÖT			
PLAN 10			
SKALA A1 1:100 A3 1:200	NUMMER A-40-1-1100	BET	

