
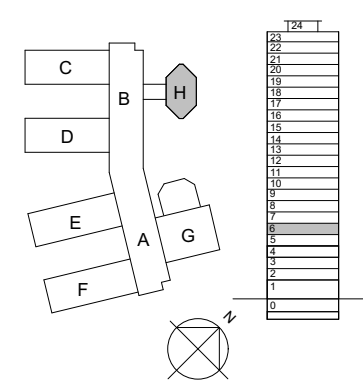


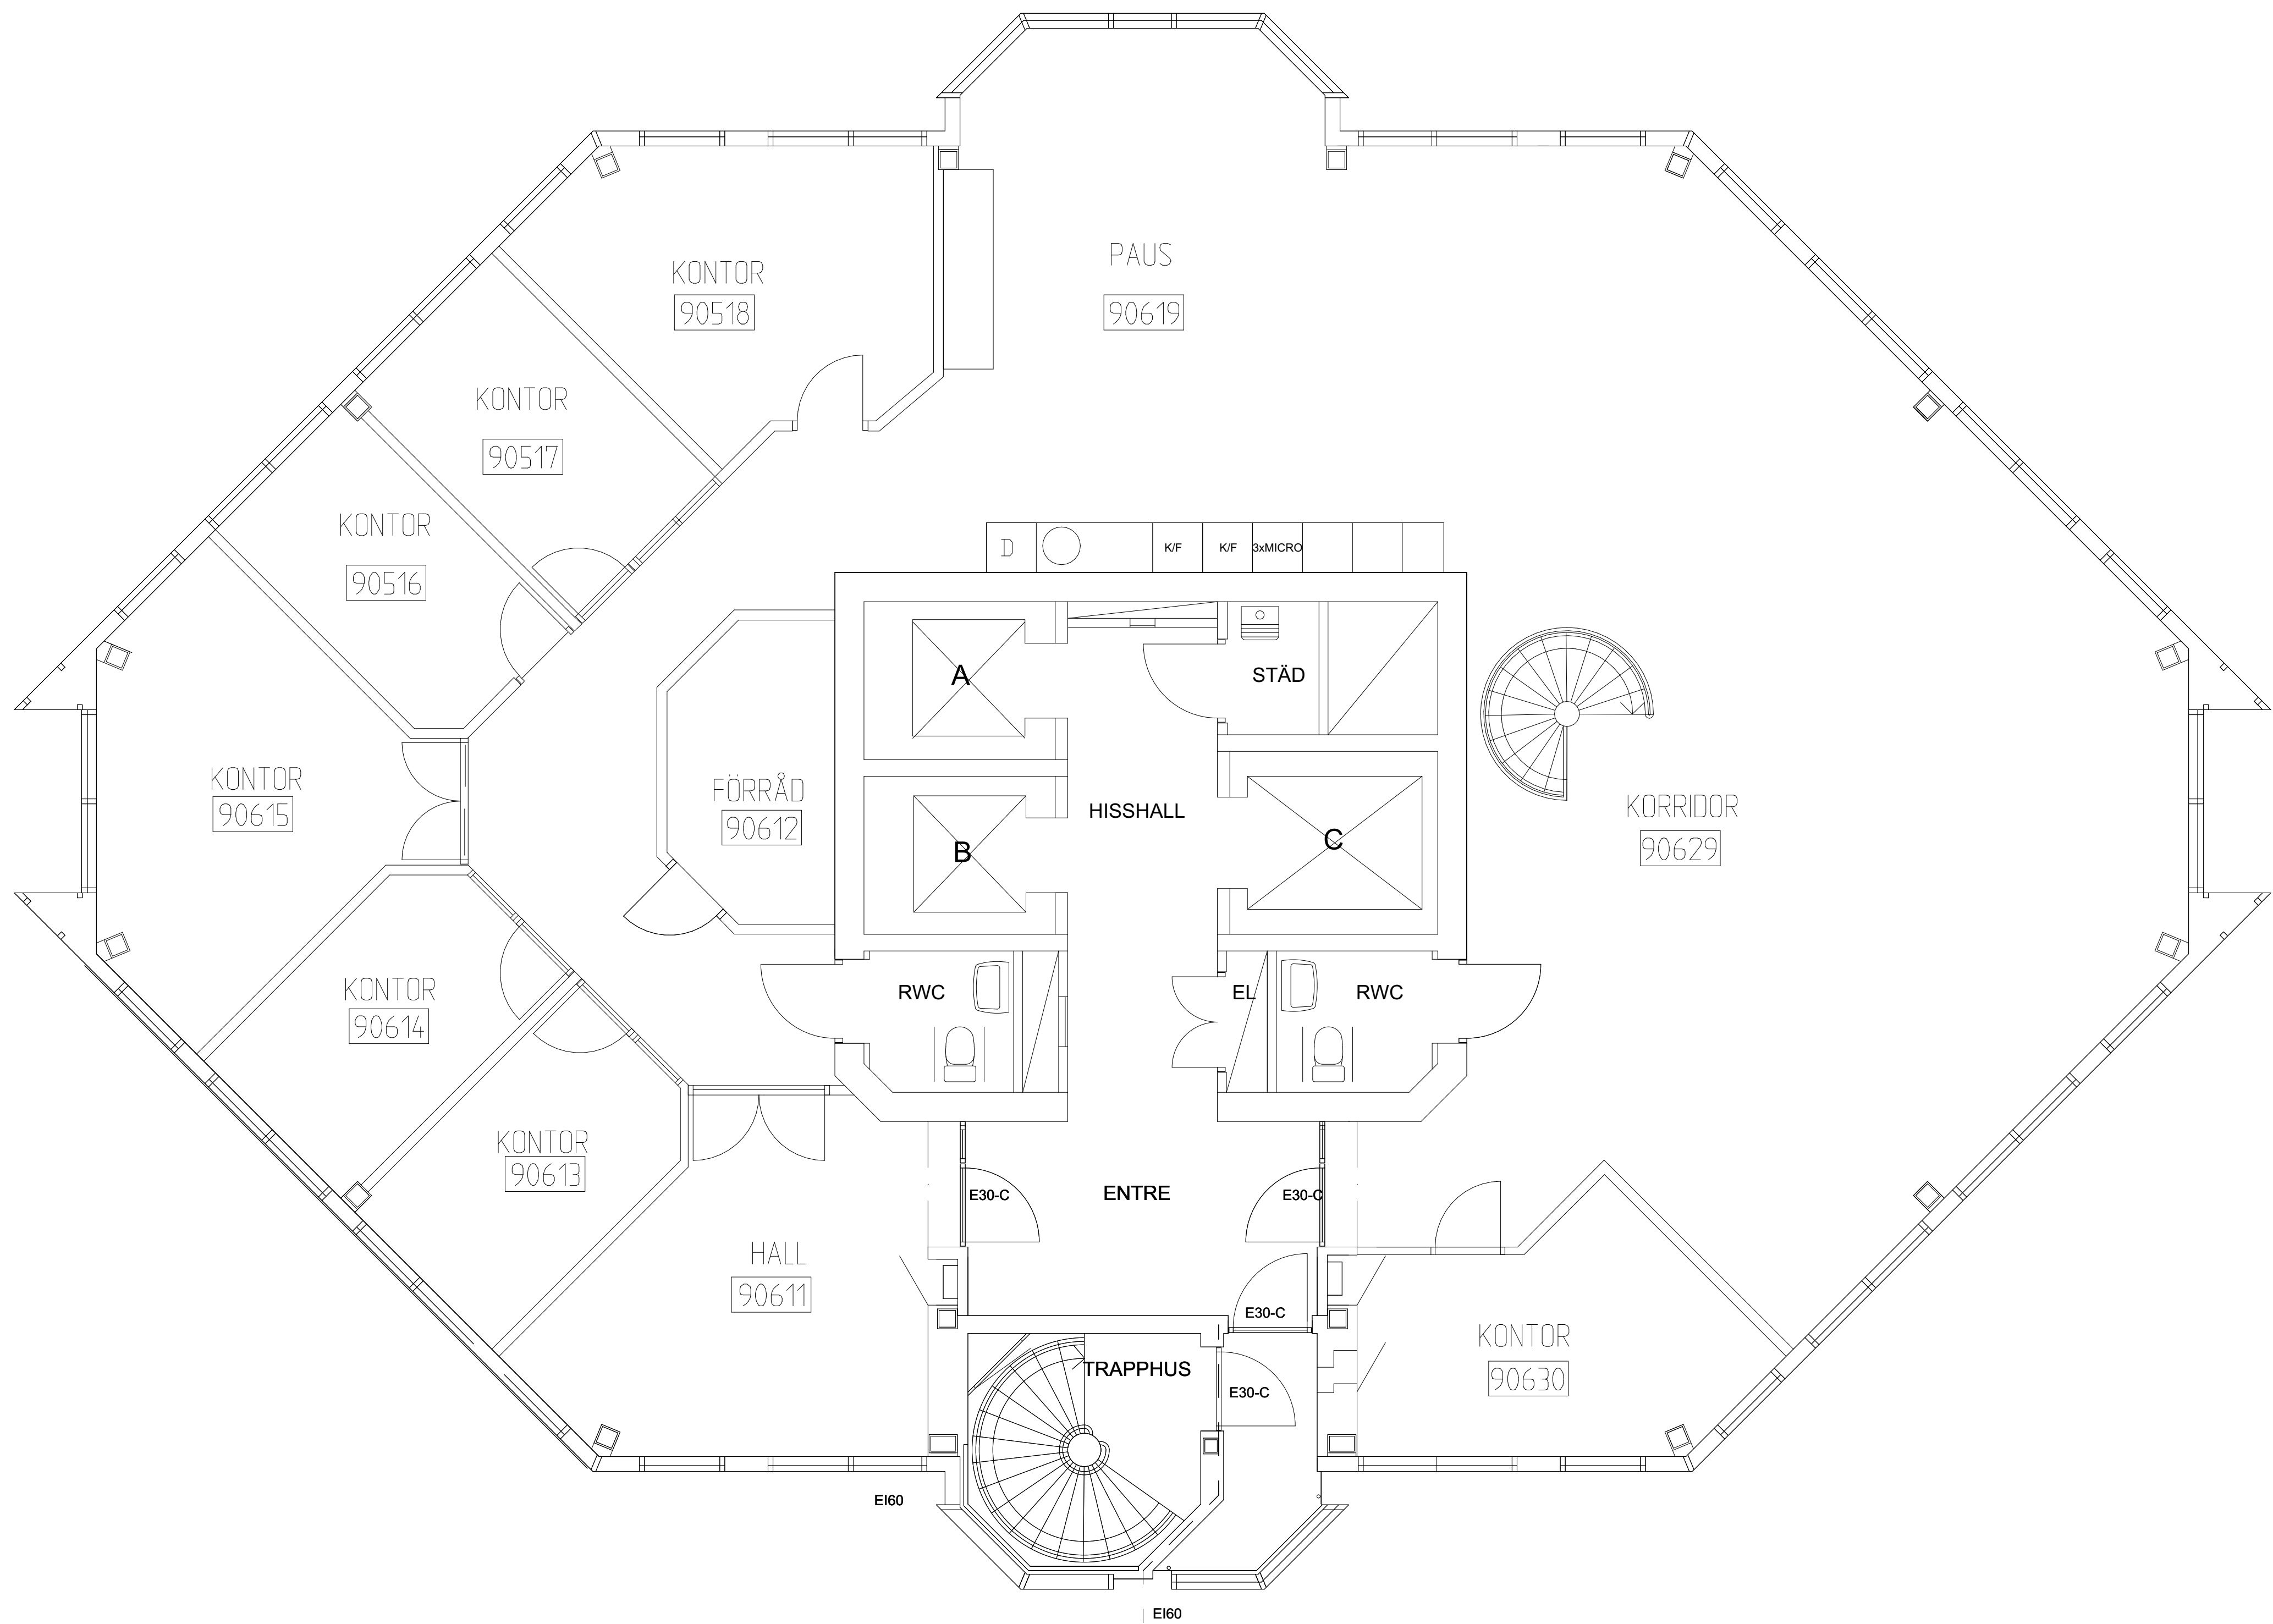

|   |                          |             |       |
|---|--------------------------|-------------|-------|
|   |                          |             |       |
|   |                          |             |       |
| BET   | ÄNDRING AVSER            | DATUM       | Sign. |
| RELATIONSHANDLING                                                                                       |                          |             |       |
| FANBORGEN 3<br>KRISTIAN IV:s VÄG 3                                                                      |                          |             |       |
|   |                          |             |       |
| <div> INTEA.</div> |                          |             |       |
| BYGG-<br>HERR                                                                                           |                          |             |       |
| A   | STRANDBERG ARKITEKTUR AB |             |       |
| UPPDRAG NR                                                                                              | RTAD AV                  | HANDLÄGGARE |       |
|   | MS                       | LS          |       |
| DATUM                                                                                                   | ANSVARIG                 |             |       |
| 2023-12-22                                                                                              | MICHAEL STRANDBERG       |             |       |
| OMBYGGNAD LOKALER                                                                                       |                          |             |       |
| HUS H - PLAN 6                                                                                          |                          |             |       |
| SKALA A1<br>1:100                                                                                       | NUMMER<br>A-06           |             | BET   |