


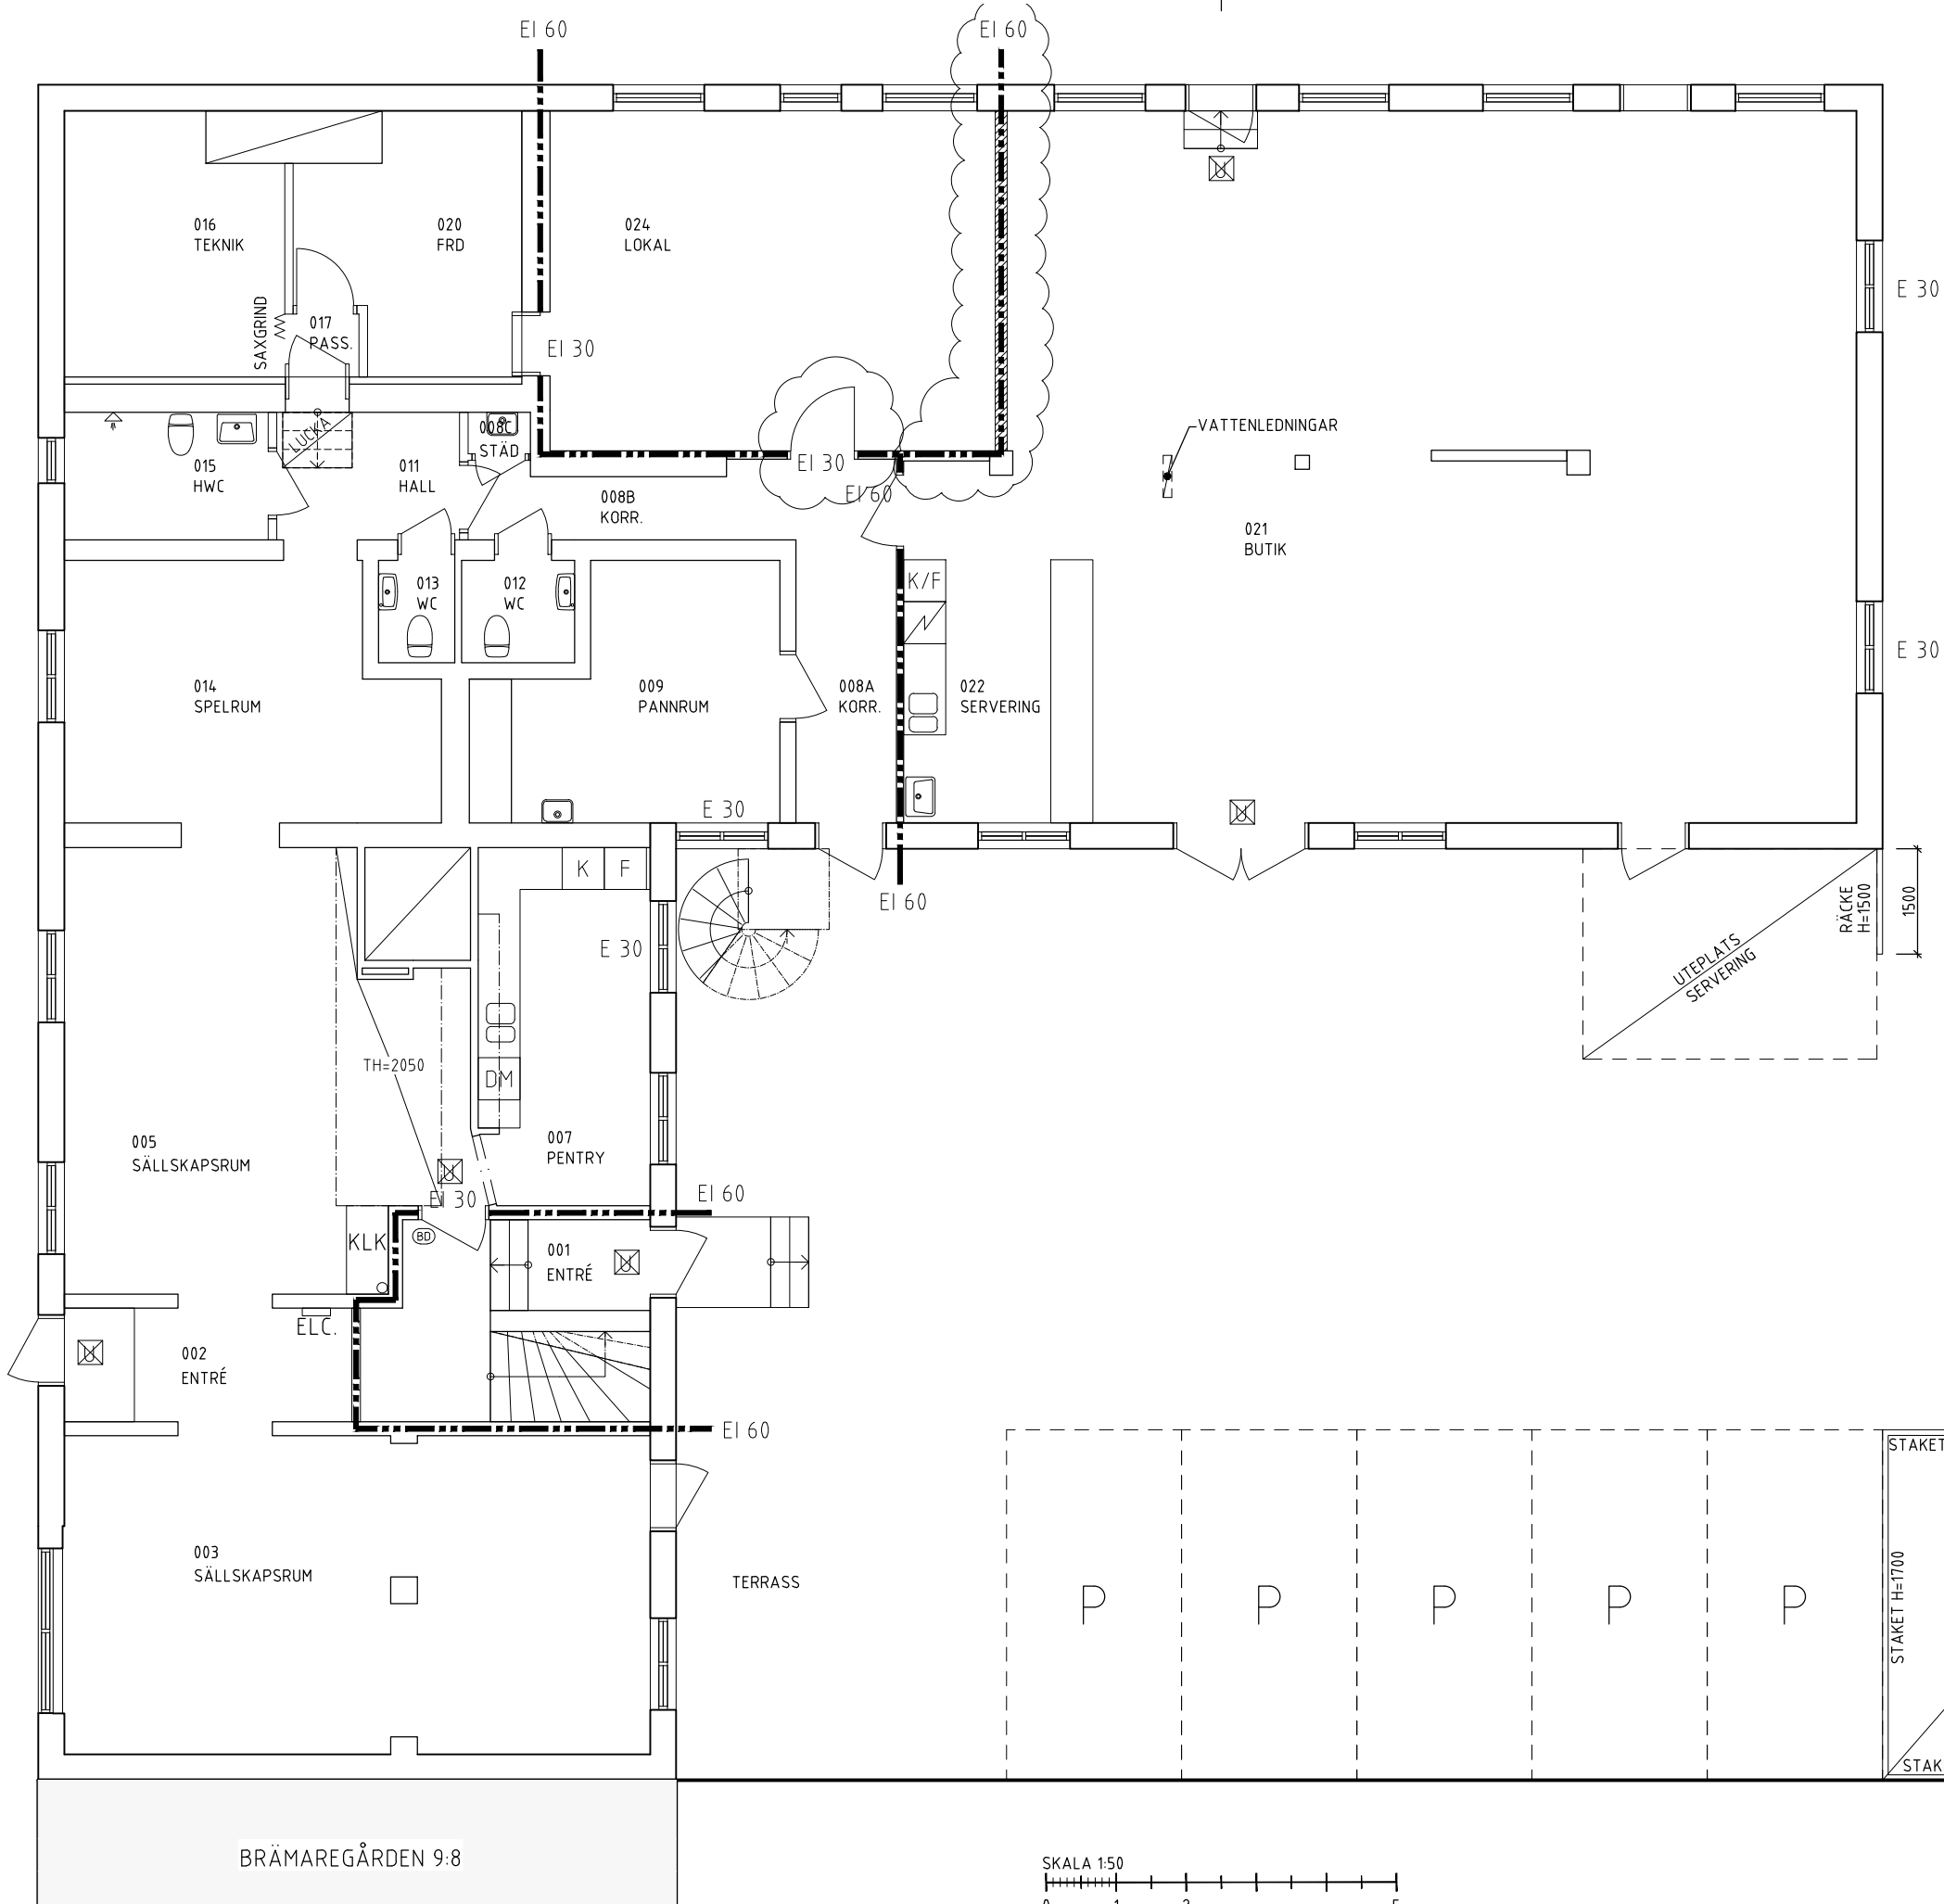

FÖRKLARINGAR OCH ANVISNINGAR

-  BEFINTLIG VÄGG
-  NY VÄGG
-  BEF. DÖRR
-  NY DÖRR
-  IGENSATT DÖRR
- ÖVRIGT
-  GENOMLYST UTRYMNINGSSKYLT,
SE ÄVEN E.
-  BRANDCELLSGRÄNS EI 60

BUTIKSLOKAL HAR TILLGÄNGLIG OCH ANVÄNDBAR ENTRÉ FRÅN GÅRDSSIDA. LOKALEN HAR ÄVEN TILLGÅNG TILL HWC, RUM 015.

BRÄMAREGÅRDEN 10:2

A	2	TILLKOMMANDE RUM	AN	2017-03-21
BET	ANT	ÄNDRINGEN AVSER	SIGN	DATUM

BYGGLOVSHANDLING

BRÄMAREGÅRDEN 9:1



Box 46, S-431 21 MÖLNDAL
Tel. 031-706 37 70
E-mail arkitekter@ylab.se

☒	A	YNGVE LUNDH ARKITEKT AB 031-7063770
	K	
	V	
	E	
	M	

UPPRAG NR 15044	RITAD AV AN	HANDLÄGGARE RB
DATUM 2016-09-02	ANSVARIG ROLAND BÖRJESSON	

S:T MATTEUSKYRKAN
NYTT UTSEENDE
MARKPLAN

SKALA	RITINGSNUMMER	BET
A1=1:50 A3=1:100	A-40-1-000	A

SKALA 1:50

0 1 2 5

METER

