



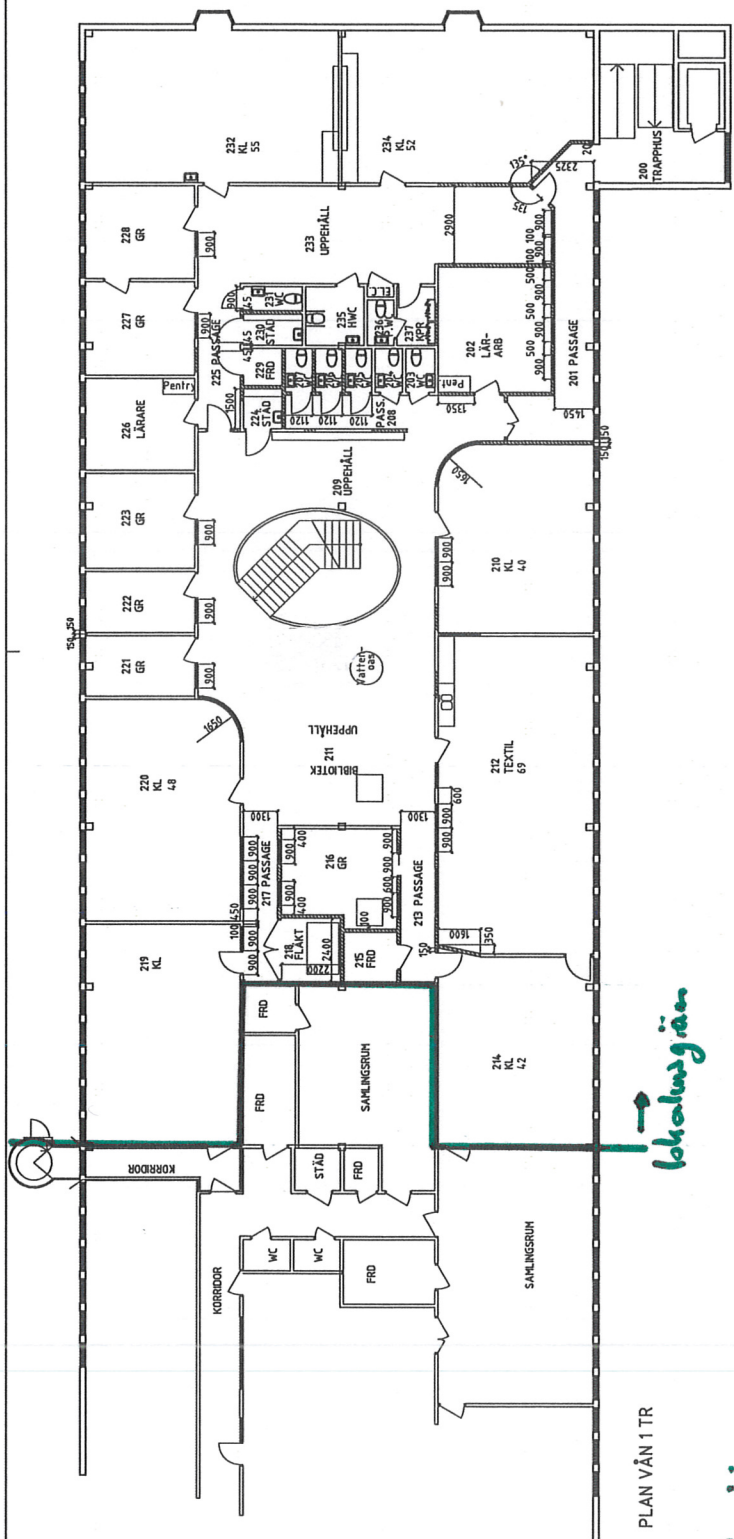

PLAN VÅN 1 TR



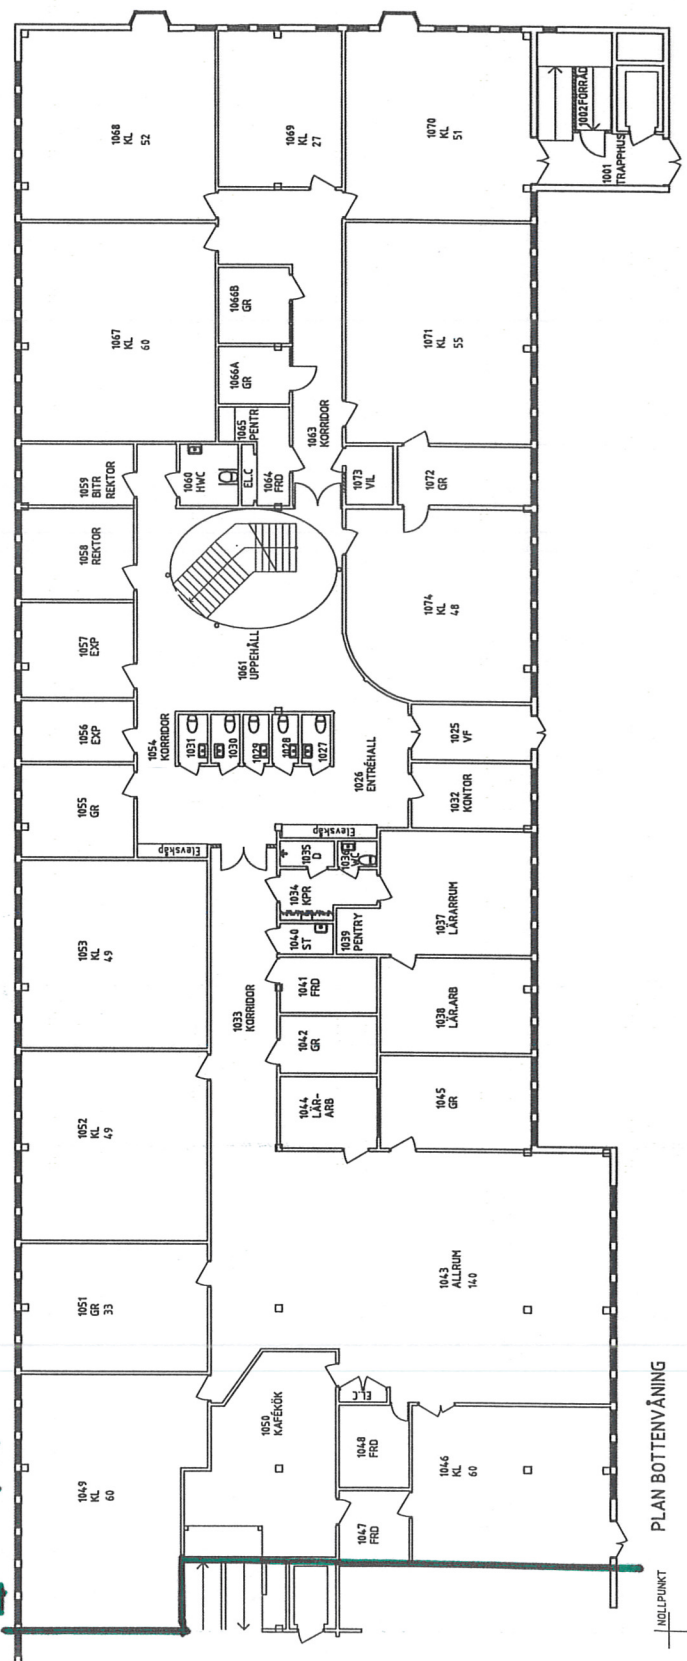


PLAN BOTTENVÅNING


0 NOLLPUNKT



VĂN 1 TR

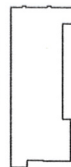

BV

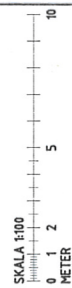

orientering

REG	ANT	ÄNDRINGEN SVAR	SIGN	DAT
-----	-----	----------------	------	-----

FÖREDRAGNINGSLAG

REG. ANT. FÖRHANDEN ANSÖR	SKIR	DATUM
FÖRBÄTTRINGSKURSER		
PL		
A	A-25XV AB	TEL 035-29 89 94
K		
V		
£		
UPPÖRÅD NR	RITZAD KÖNSTR AV	HÄNDLIGARE
DATUM	ANSÖRAB	REB
2018-05-	HANS BERNHARDT	
BOTKYRKA FOLKHÖGSKOLA STOCKHOLMS KOMMUN ÖMRYGGMAD PLAN VÄN 1 TR		
SKALA	1:500 (A3) 1:200 (A3)	NUMMER A-4.0.0-02
		1 REG