
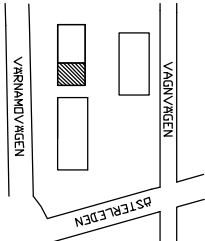


NORR

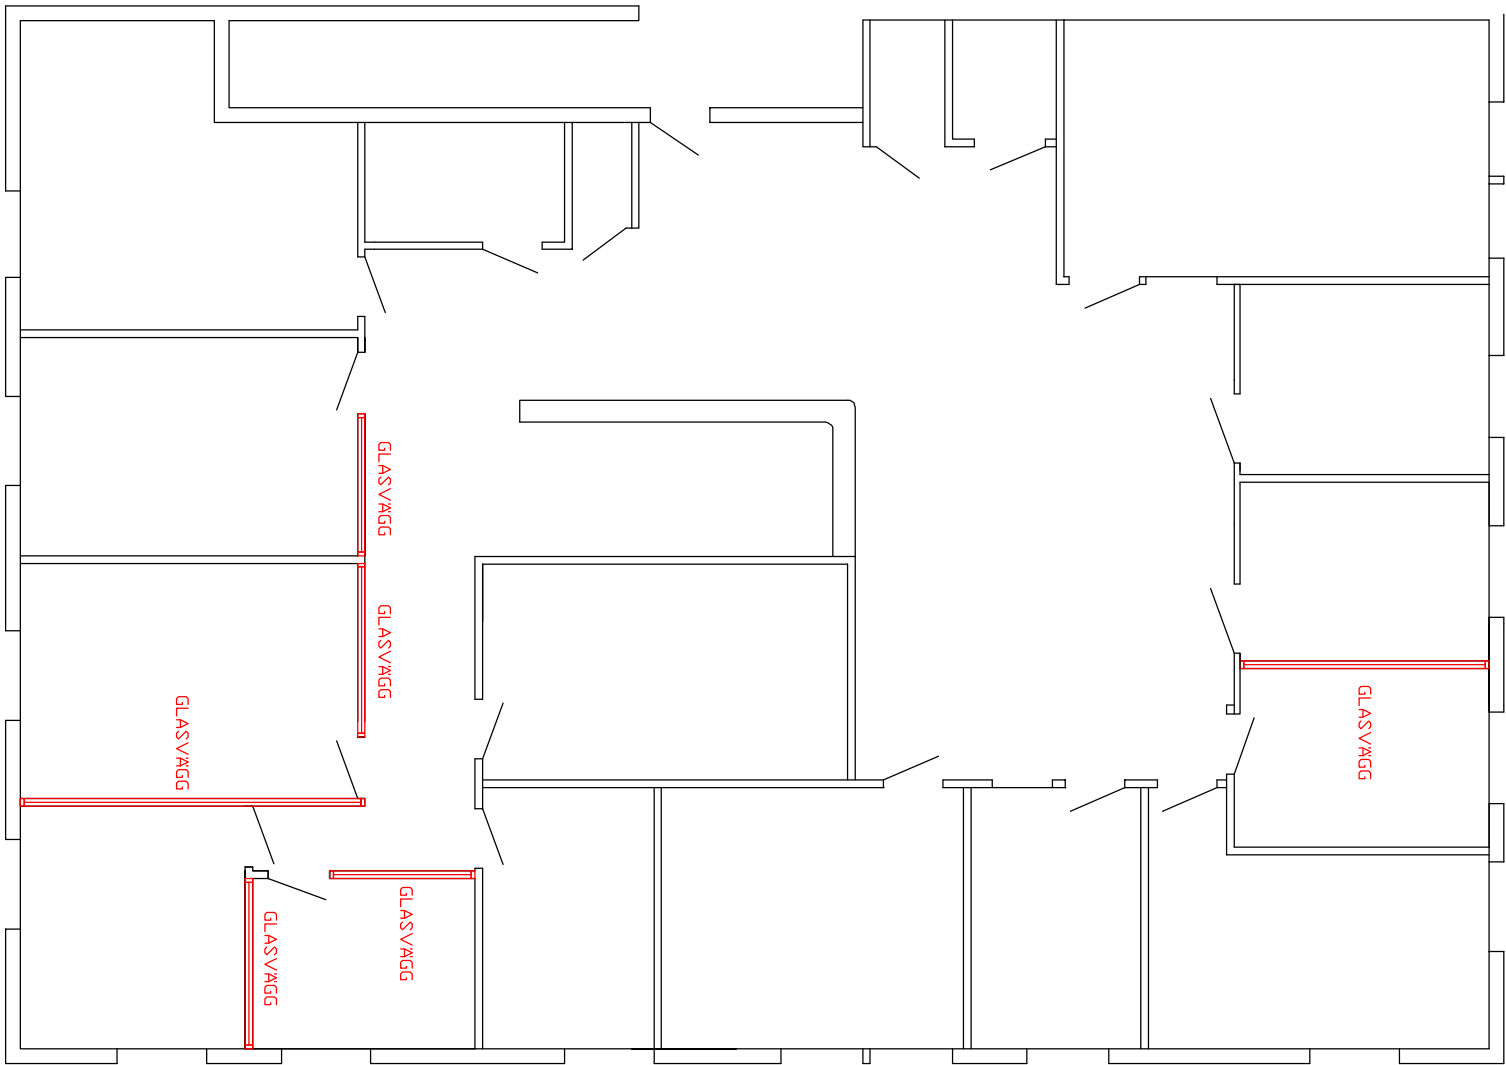

NORR

PROJEKT	RENDERING AVSEER	DATUM	SKALA
BENNY PERSSON			
VAGNVÄGEN 16 B			
432 32 VÄRBERG			

GREAT SECURITY

ORDRNR	RITID AV	HANDLAGARE
2011-08-28	LG	LG

YOUR-IT
PLAN 2

SKALA	OBJEKTSNUMMER	BET
1:100 (A3)		