


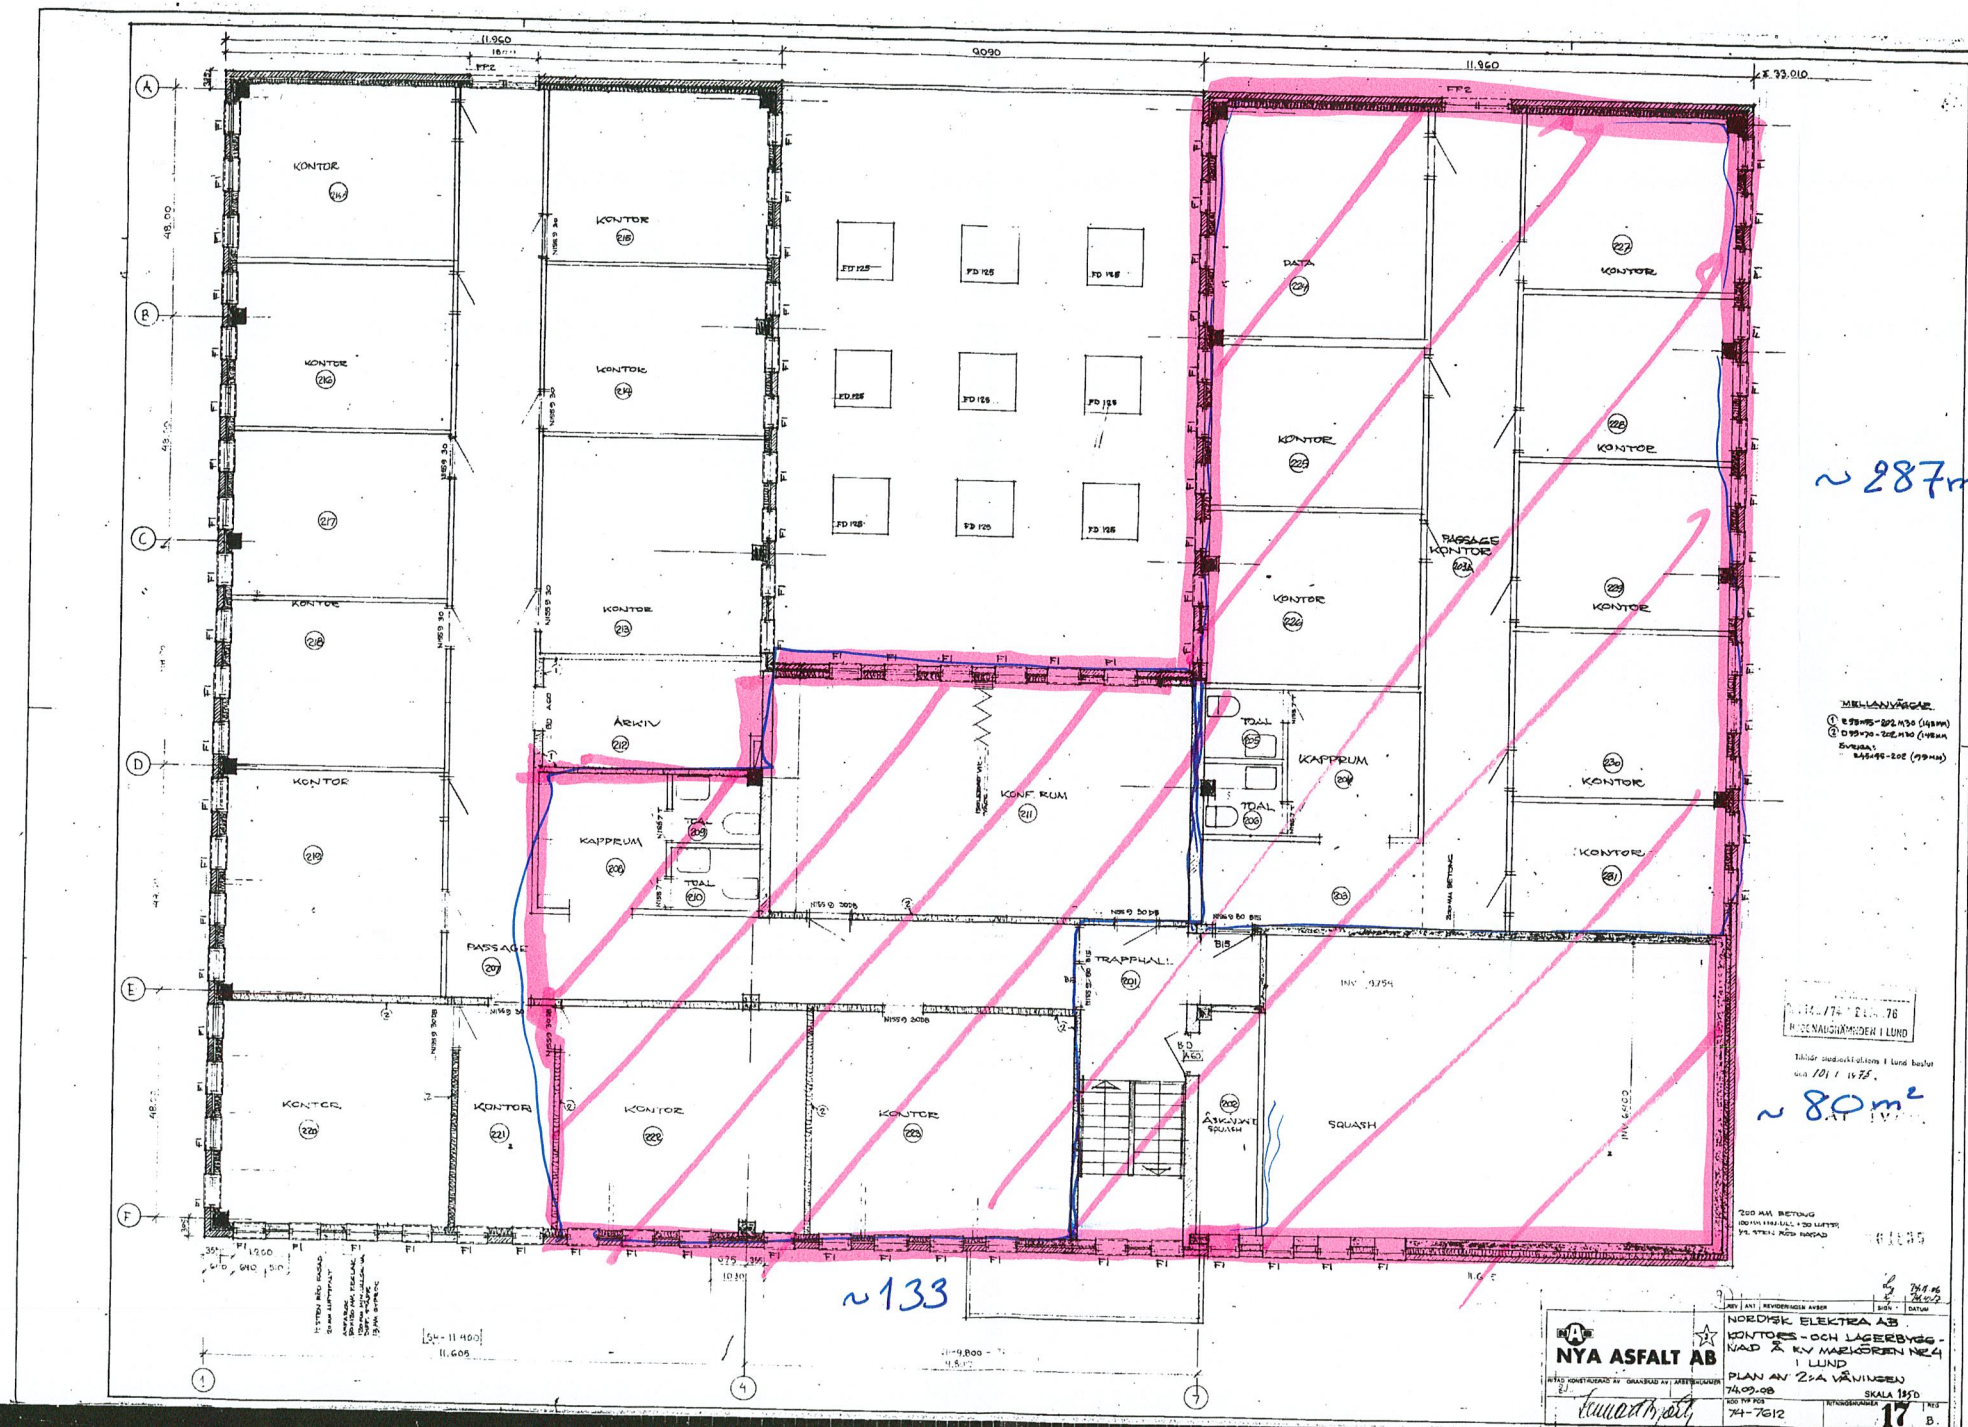

274 SP NG217 30X 135

SKARPSKyttevägen

