


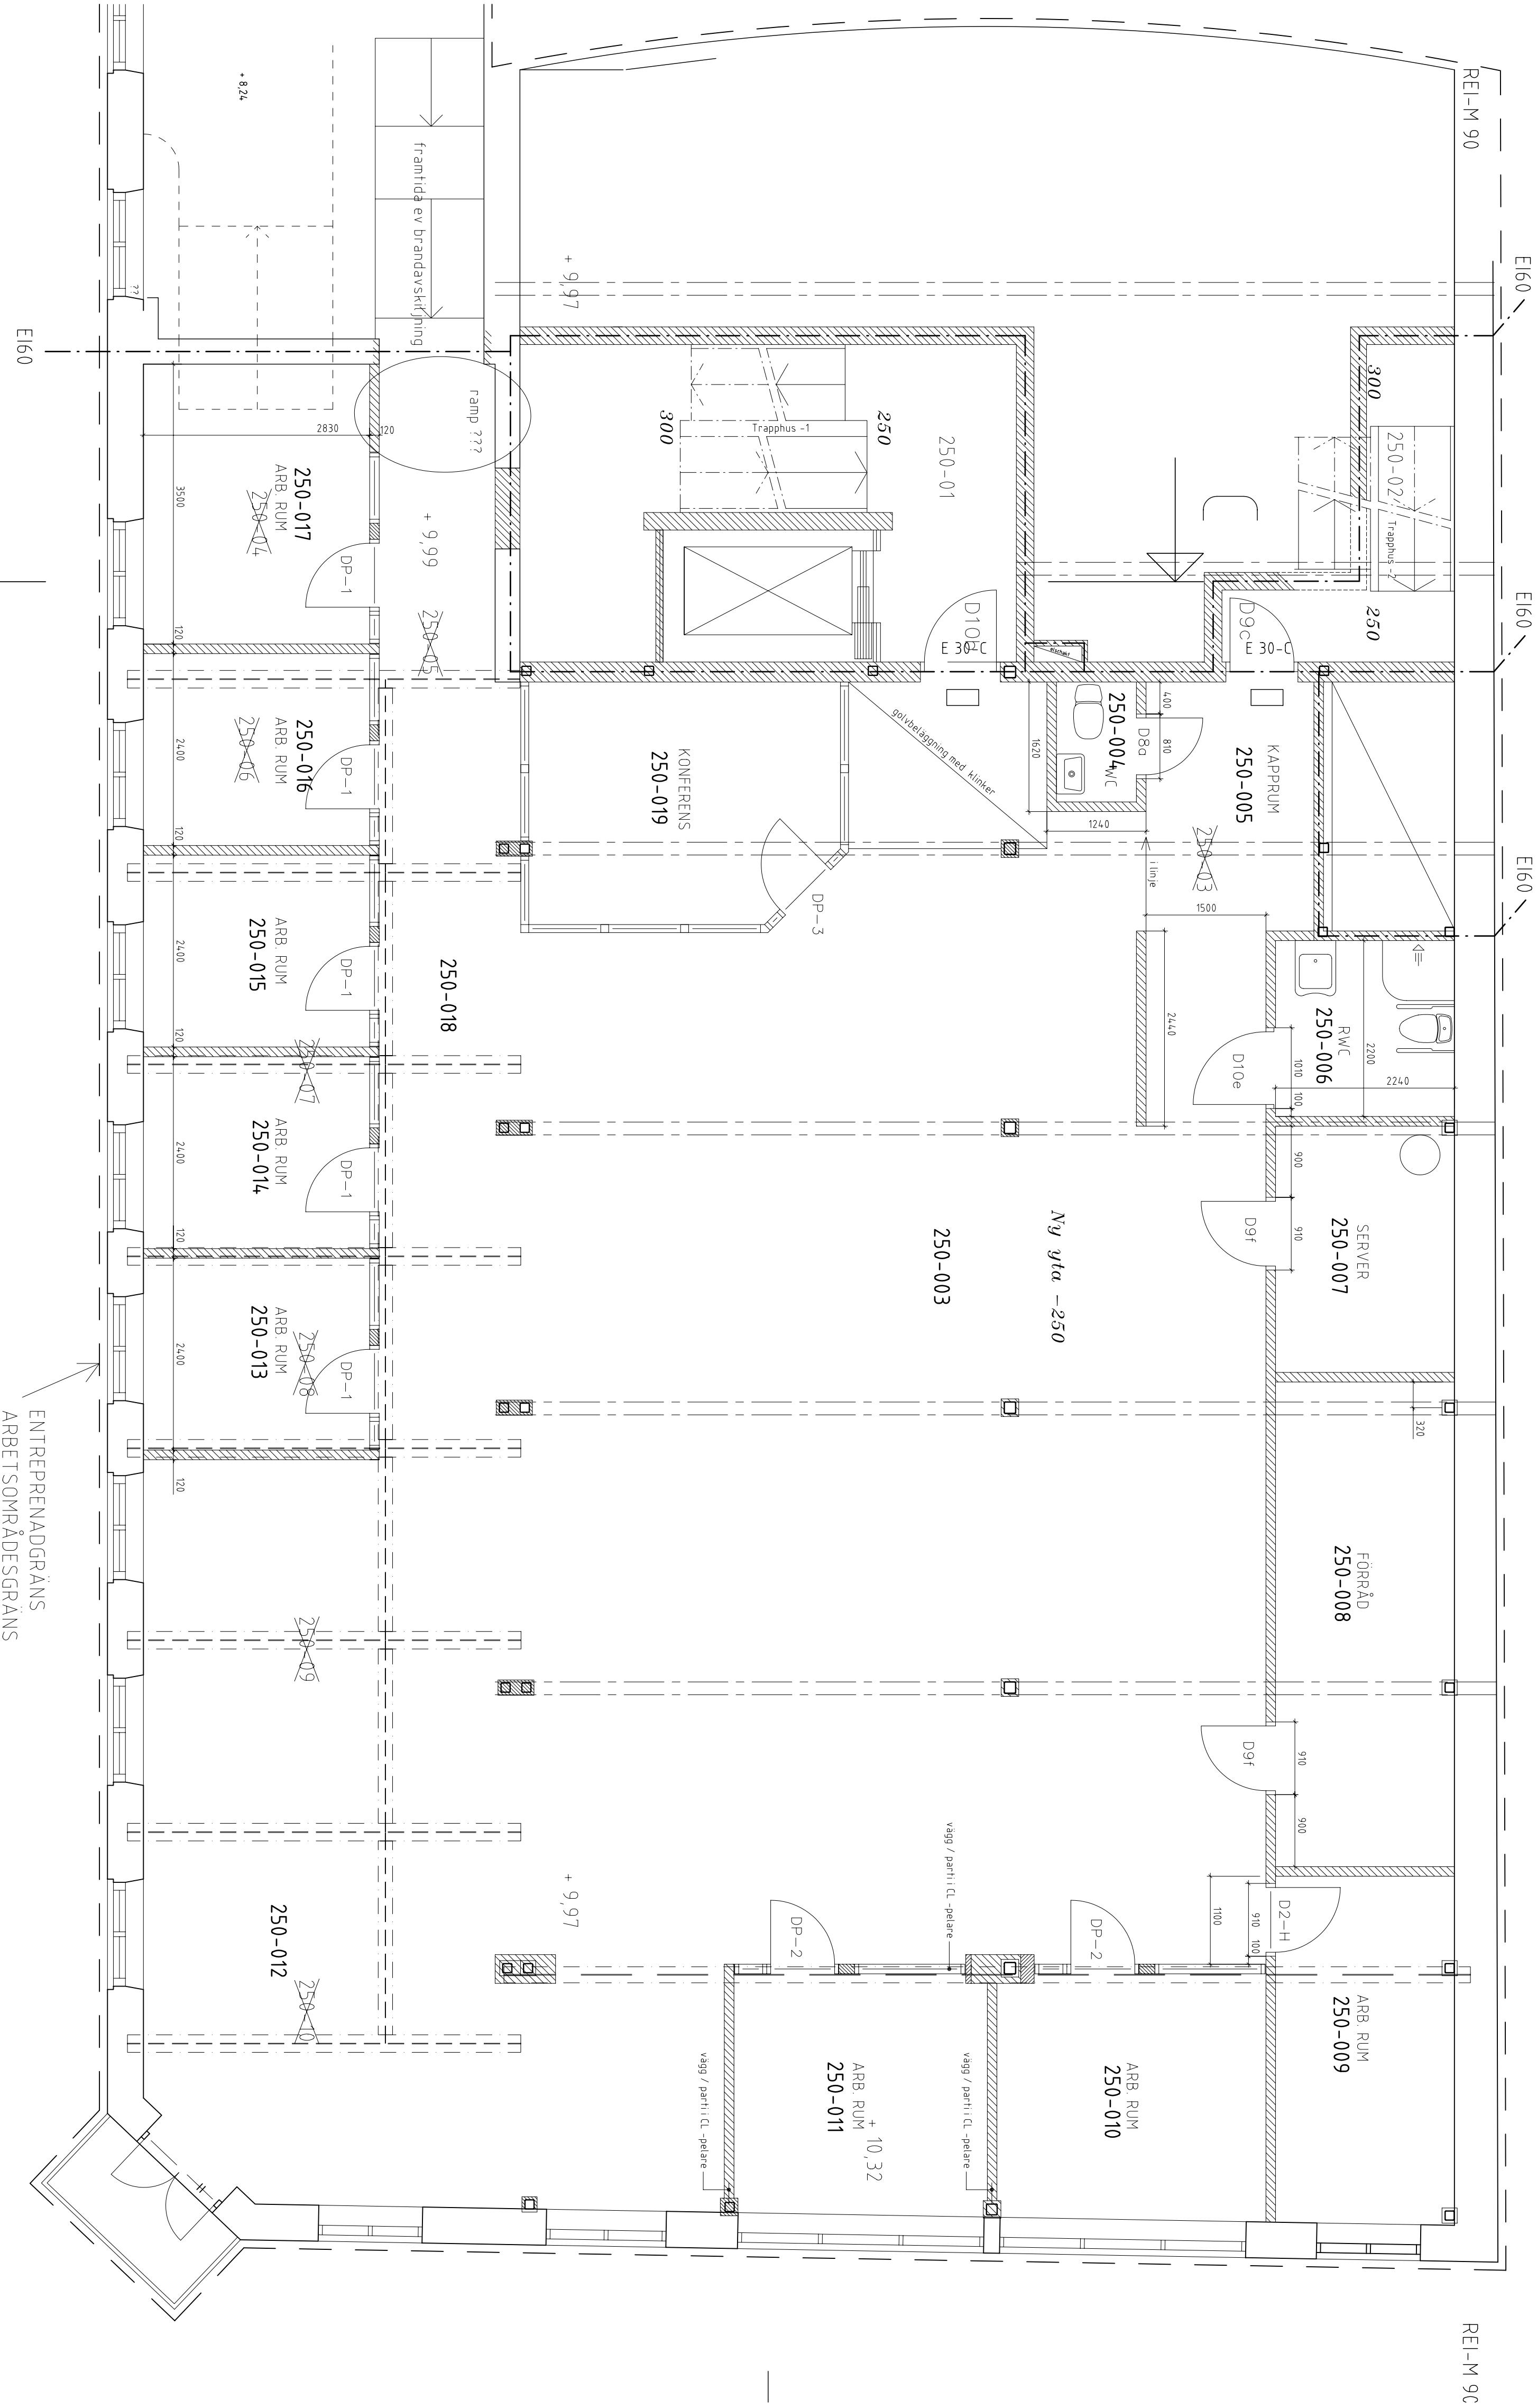

Plan 250

ENTREPRENADGRÄNS
ARBETSSOMRÅDESGRÄNS

E	Enl. Andnings PM A17-2	MAX	100924	
D	Enl. Andnings PM A15-2	MAX	100915	
C	Enl. Andnings PM A01-2	MAX	091207	
B	Enl. Andnings PM A02	MA	091019	
A	Enl. Andnings PM A01	MA	091002	
BET	ANT	ARBETSSOMRÅDESGRÄNS	SN	DATUM

BYGGHANDLING
KIRSTEN MUNK 6
HALMSTADS KOMMUN

FREDBLAD			
STORSTADEN 24	BOV 226	30176	MAJ 2010
PROJEKTANT	M AXELSSON	M AXELSSON	M AXELSSON
BYGGHERRE	LEIF JONSSON		
090918			

PLAN 250, DEL 2	SKALA A3-FORMAT	RITNINGSSKALA	BET
150	1:100	A306:252E	