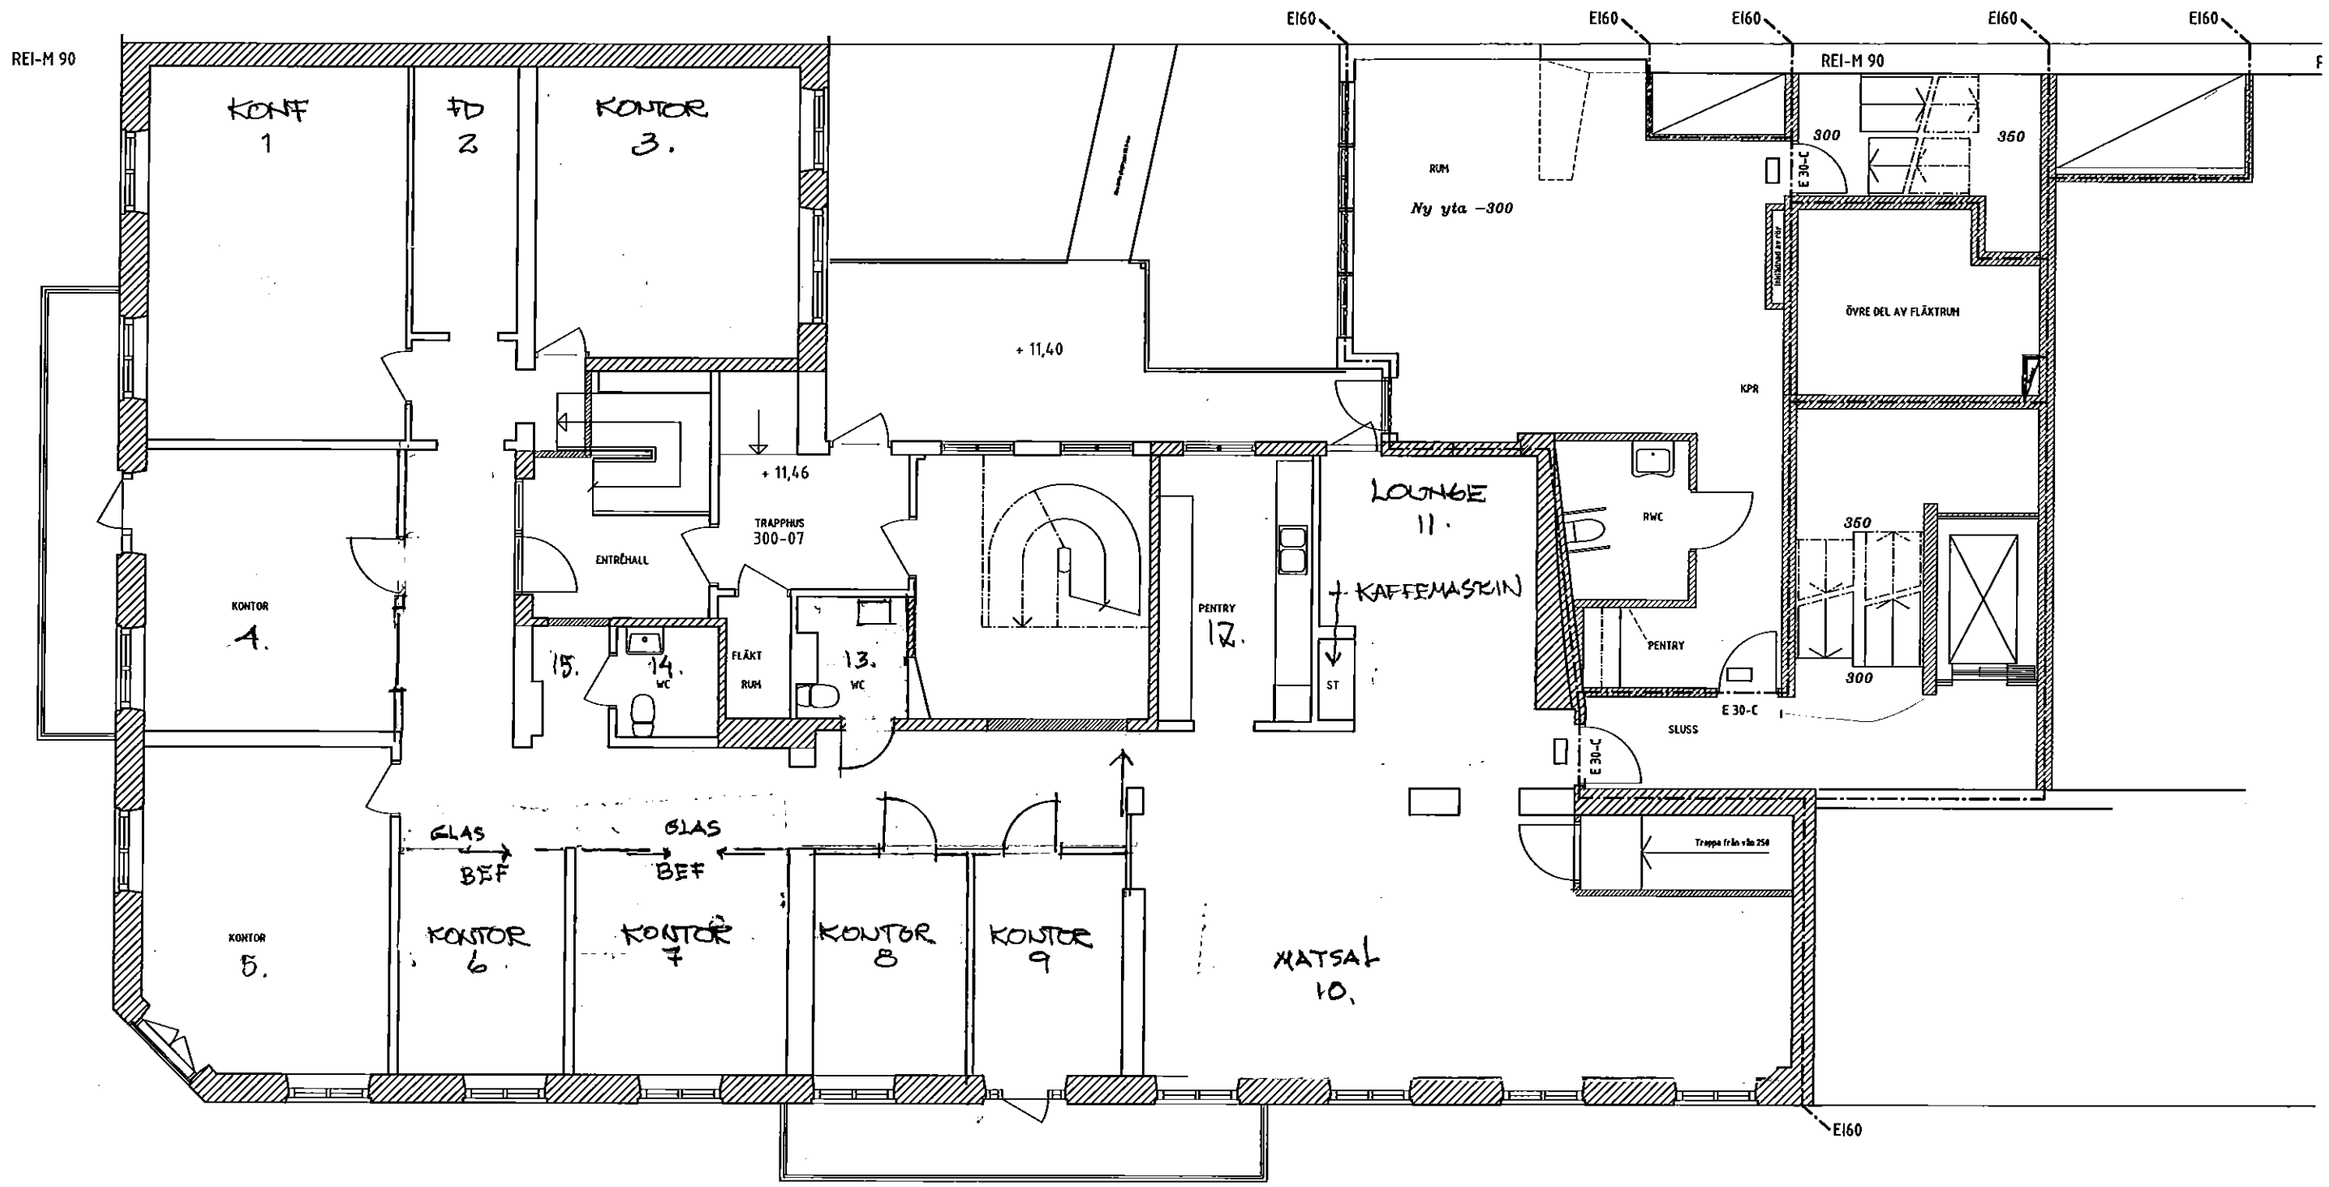

Plan 300

PFM 16.6.21 A

Kirsten Munck
Utsnitt av kontorslokaler, plan 300
Ombyggnad / anpassning
Skala 1:100 7 format A3

Halmstad 2021 05 24
Fredblad Arkitekter
Mats Axelsson