


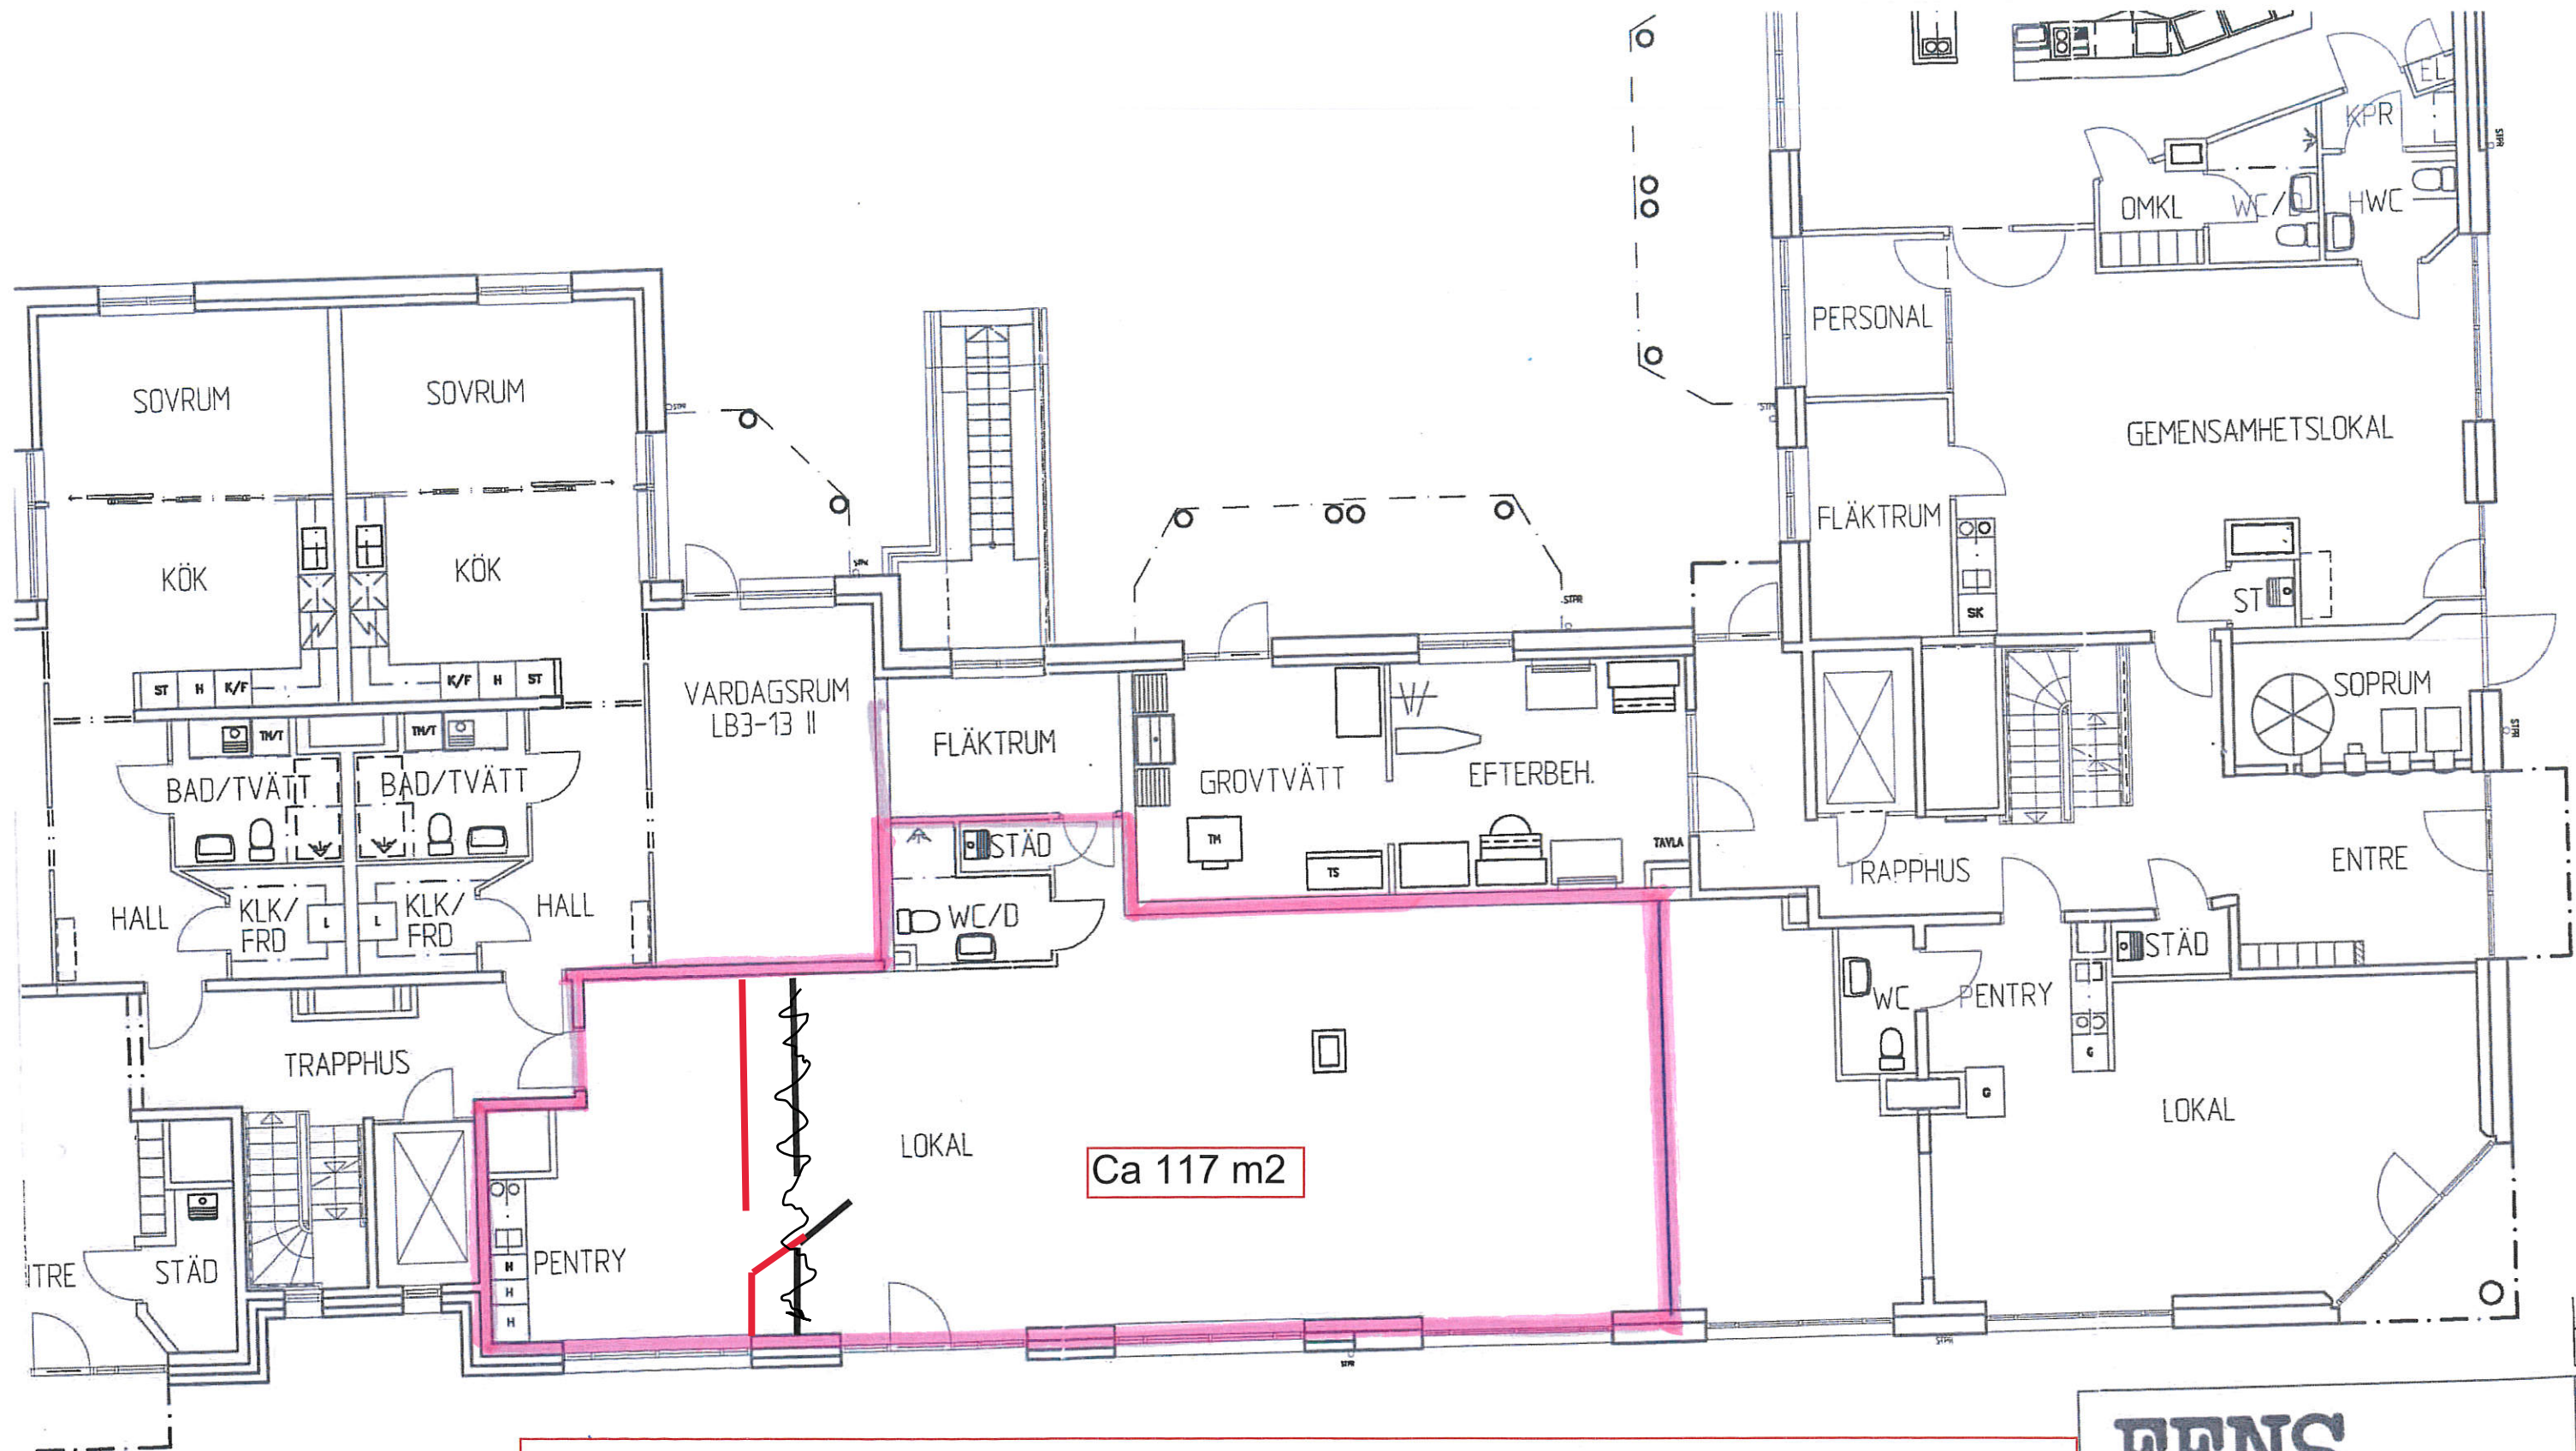

**FFNS**

FFNS ARKITEKTER I HALMSTAD AB  
DANSTRÖMSGATAN 1, 302 34 HALMSTAD, 035 - 21 90 65

RIÅD KONSTRUERAD AV GRANSKAD AV  
**C.TOVSTEDT**  
HALMSTAD 930901

ARBETSNUMMER  
**60 1386 03**

