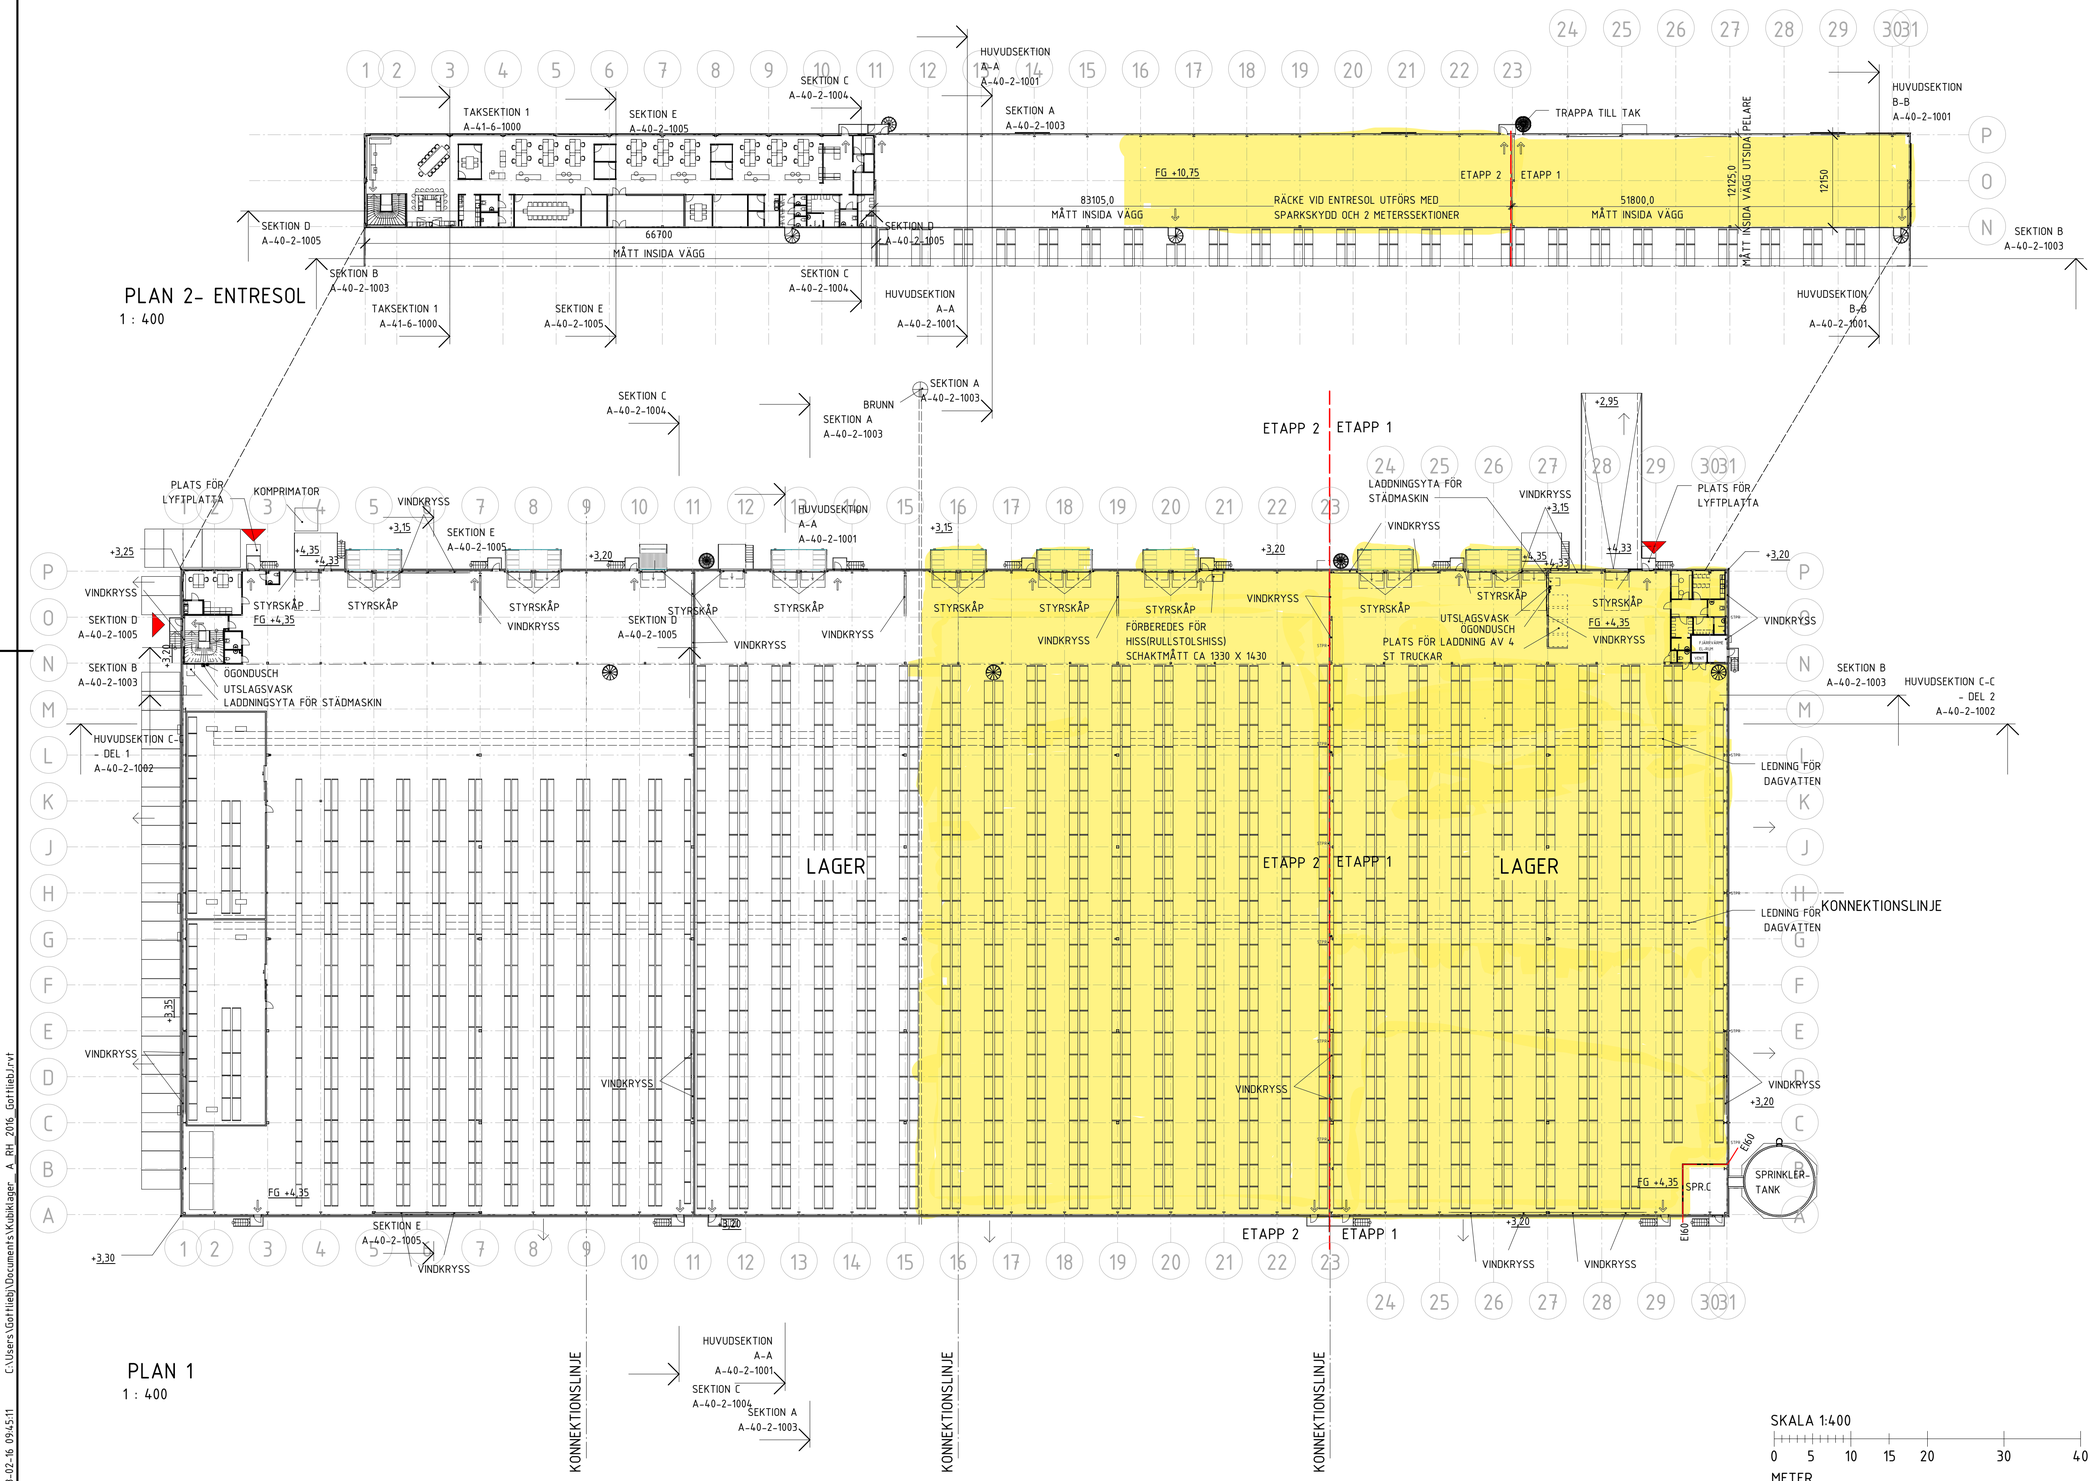

FÖRKLARINGAR

MÅTT ANGES I MILLIMETER. PLUSHÖJDER ANGES I METER.
MÅTT KONTROLLERAS PÅ PLATS INNAN TILLVERKNING.

PLUSHÖJDER ENLIGT HÖJDSYSTEM RH 2000.

FG = FÄRDIGT GOLVNIVÅ

FÖRESKRIFTER

HÄNVISNINGAR

DELPLANER:
A-40-1-1101 -- A-40-1-1108
A-40-1-1111 -- A-40-1-1114

AREASAMMANSTÄLLNING PER PLAN

RUM	BTA
PLAN 1	
FJÄRRVÄRMECENTRAL	16 m²
FRYSRUM (1-11)	288 m²
KYLRUM (1-11)	286 m²
LAGER PLAN 1 (1-11)	5010 m²
LAGER PLAN 1 (11-23)	7026 m²
LAGER PLAN 1 (23-31)	4285 m²
PERSONALUTRYMME PLAN 1 (1-11)	98 m²
PERSONALUTRYMME PLAN 1 (23-31)	80 m²
SPRINKLERRUM	43 m²
	17132 m²
PLAN 2	
LAGER PLAN 2 (11-23)	1025 m²
LAGER PLAN 2 (23-31)	643 m²
PERSONALUTRYMME PLAN 2 (1-11)	820 m²
	2488 m²
TOTALT:	19620 m²

BET	ÄNDRINGEN AVSER	DATUM	SIGN

RELATIONSHANDLING

NORRA HAMNEN, KUBIKLAGRET
MALMÖ

SKANSKA

X	A	Skanska Teknik	Tel. 010-448 00 00
	K	Skanska Teknik	Tel. 010-448 00 00
	KP	Göinge Mekaniska AB	Tel. 0451-811 35
	E	TEPEK AB	Tel. 040-434 643
	V	VVS-Konsulterna i Ystad AB	Tel. 0411-736 20
	W	VVS-Konsulterna i Ystad AB	Tel. 0411-736 20
	M	Skanska Region Väg Syd	Tel. 010-448 00 00

UPPDRAG.NR	RITADKONSTR. AV	HANDLÄGGARE
201176	FErJGo	F.ERIKSSON
DATUM	ANSVARIG	
2018-02-02	JENS ERIK JÖRGENSEN	

NYBYGGNAD KUBIKLAGER
PLAN 1/ ENTRESOLPLAN

ÖVERSIKT

SKALA	NUMMER	BET
A1 1:400 A3 1:800	A-40-1-1000	

2018-02-16 09:45:11 C:\Users\GofHieb\Documents\Kubiklager- A_RH_2016_GofHieb.rvt

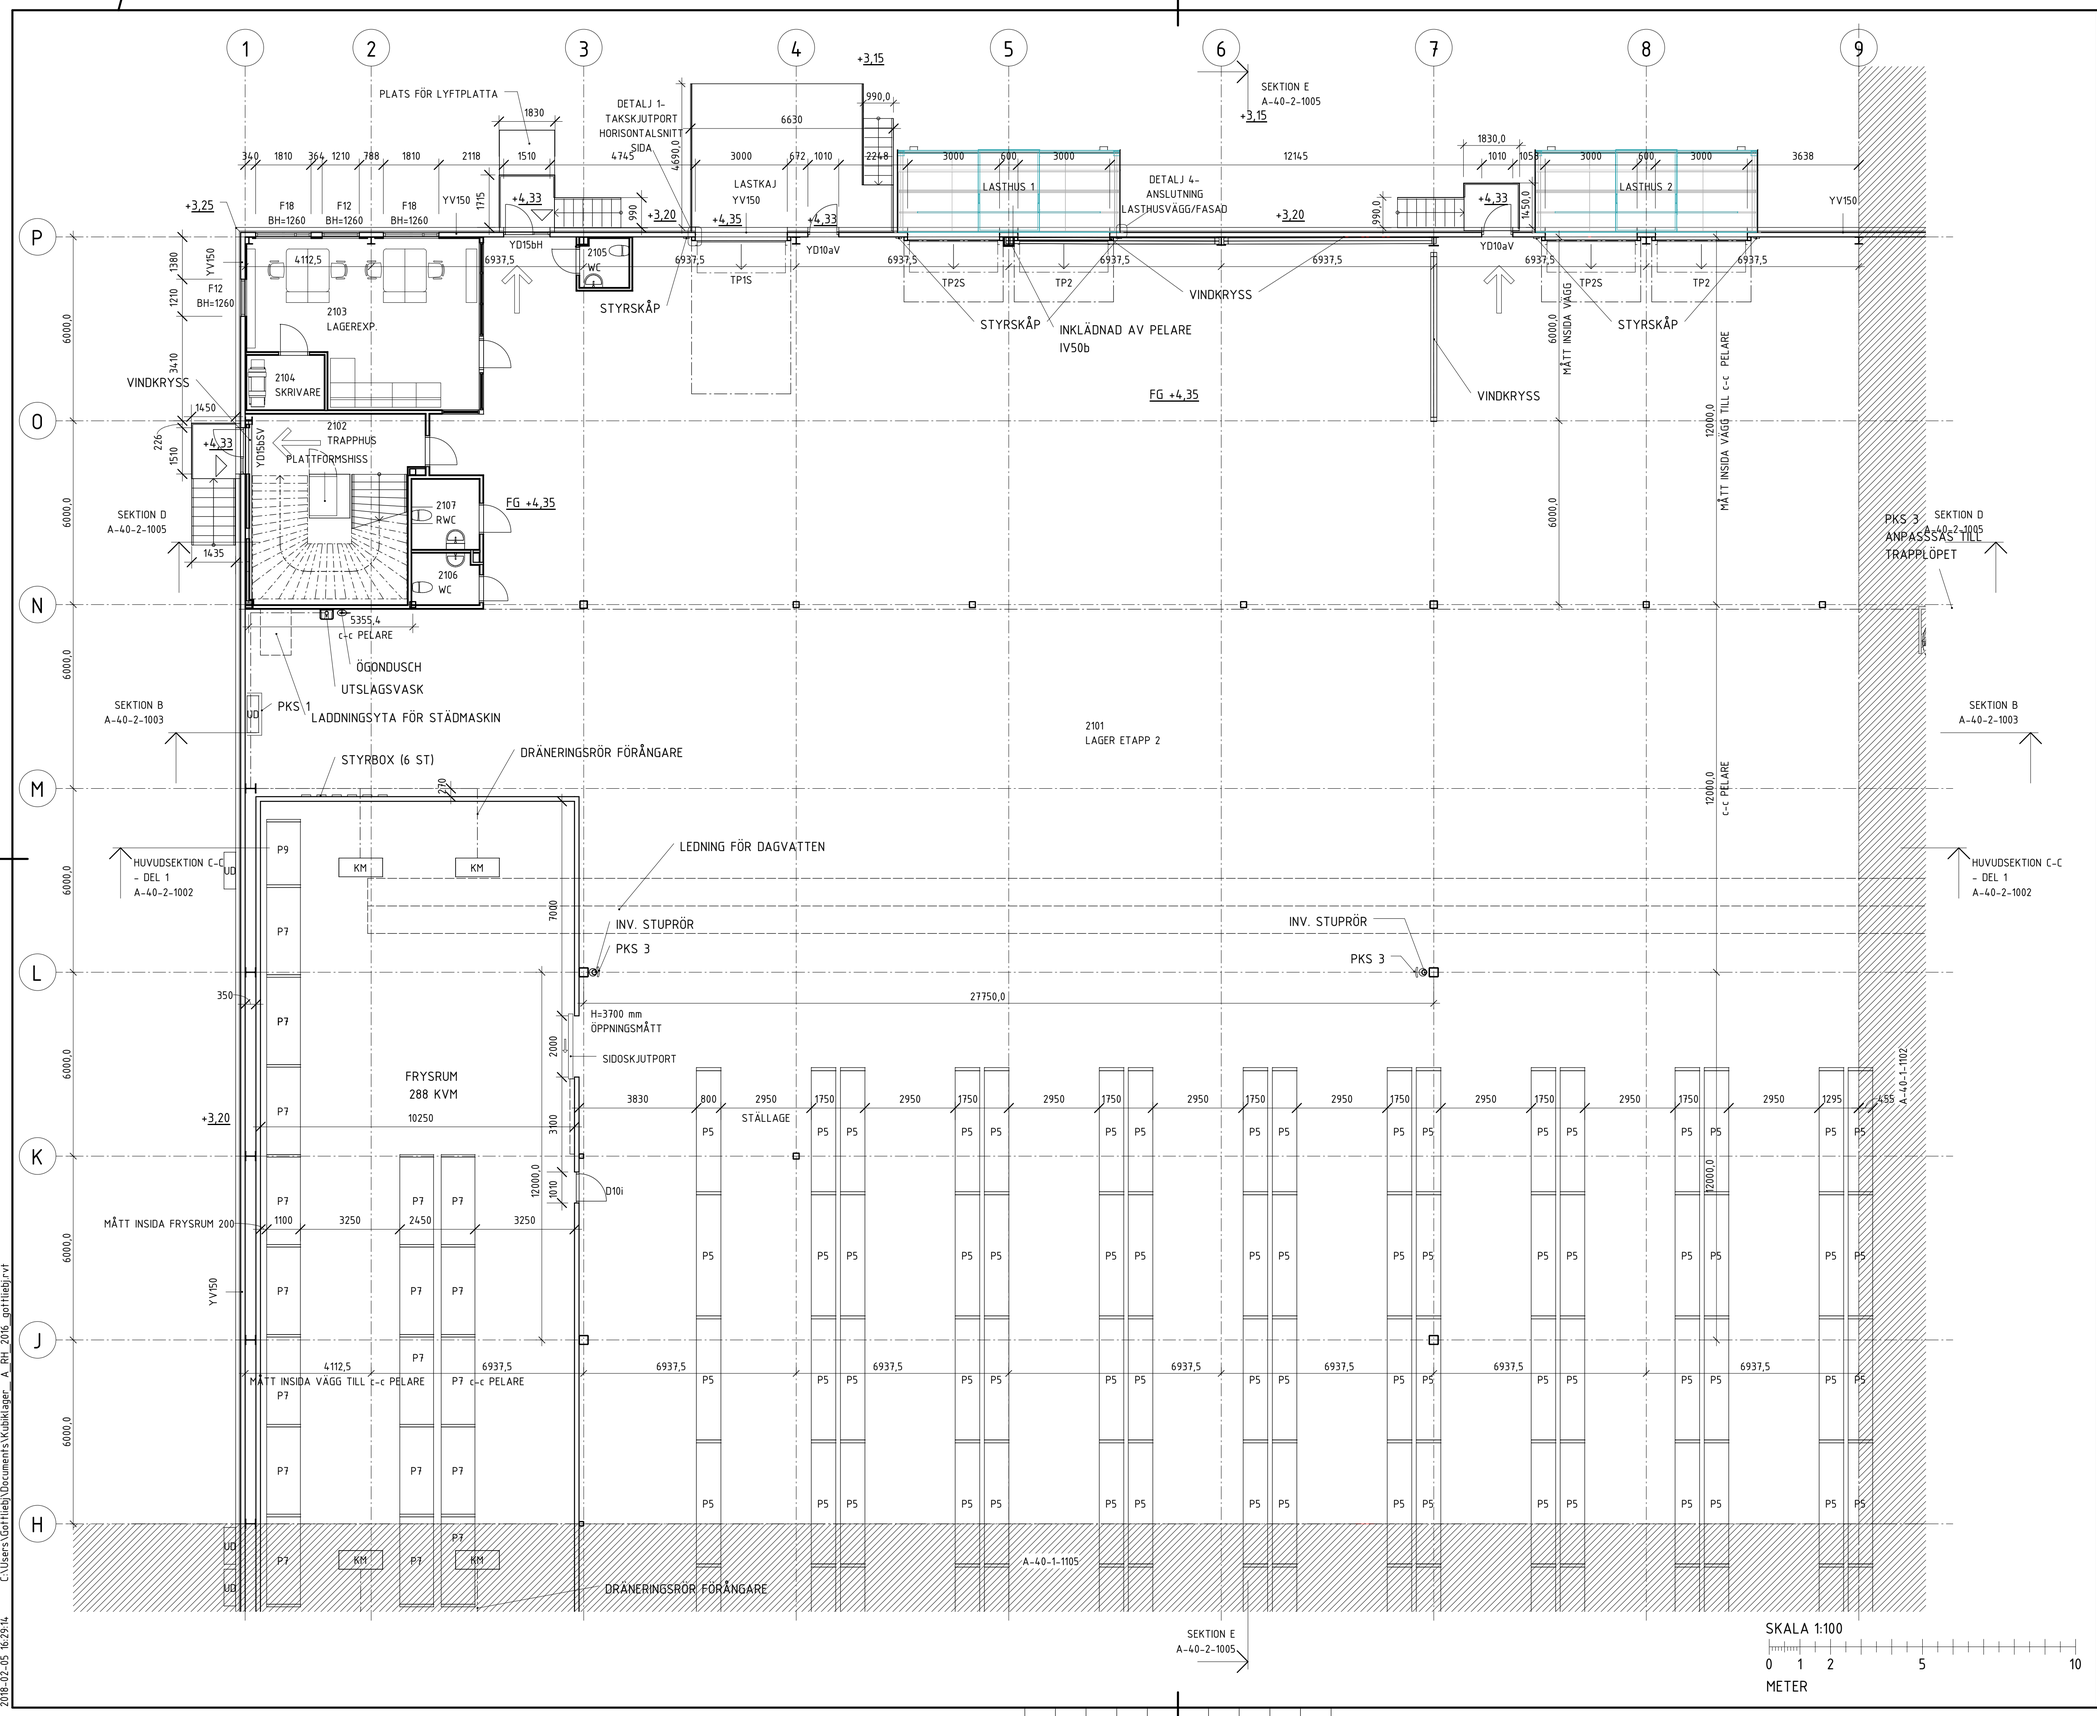

FÖRKLARINGAR

MÅTT ANGES I MILLIMETER. PLUSHÖJDER ANGES I METER.
MÅTT KONTROLLERAS PÅ PLATS INNAN TILLVERKNING.

PLUSHÖJDER ENLIGT HÖJDSYSTEM RH 2000 mm.

P1= STÄLLAGE, HÖJD= 11 000 mm (LASTHÖJD 11 700mm), BREDD= 2750 mm
P2= STÄLLAGE, HÖJD= 11 000 mm (LASTHÖJD 11 700mm) MED FRITT MÅTT NERTILL PÅ 4500 mm, BREDD=2750 mm
P3= STÄLLAGE, HÖJD= 11 000 mm (LASTHÖJD 11 700mm), BREDD= 1850 mm
P4= STÄLLAGE, HÖJD= 11 000 mm (LASTHÖJD 11 700mm) MED FRITT MÅTT NERTILL PÅ 4500 mm, BREDD= 1850 mm
P5= STÄLLAGE, HÖJD= 11 000 mm (LASTHÖJD 11 700mm), BREDD= 3950 mm
P6= STÄLLAGE, HÖJD= 11 000 mm (LASTHÖJD 11 700mm), MED FRITT MÅTT NERTILL PÅ 4500 mm, BREDD=3900 mm
P7= STÄLLAGE, HÖJD= 4 000 mm (LASTHÖJD 4 700mm), BREDD= 2850 mm
P8= STÄLLAGE, HÖJD= 11 000 mm (LASTHÖJD 11 700mm), BREDD= 2700 mm
P9= STÄLLAGE, HÖJD= 4 000 mm (LASTHÖJD 4 700mm), BREDD= 2050 mm
P10= STÄLLAGE, HÖJD= 11 000 mm (LASTHÖJD 11 700mm), BREDD= 3900 mm
P11= STÄLLAGE, HÖJD= 11 000 mm (LASTHÖJD 11 700mm), MED FRITT MÅTT NERTILL PÅ 4500 mm, BREDD=2700 mm

FG = FÄRDIGT GOLVNIVÅ
STPR = STUPRÖR

KM = KYLMASKIN. FÄSTES MOT UNDERSIDA TAK I KYL/FRYSRUM
UD= UTEDEL. KOPPLAS TILL KYLMASKIN

U= UGN
M=MICRO

PÅKÖRINGSSKYDD:

PKS 1= PÅKÖRNINGSSKYDD IFORM AV RÄCKE MED SPARKSKYDD. DEMONTERBART
PKS 2= PÅKÖRNINGSSKYDD IFROM AV EN LIST PÅ VÄGGEN
PKS 3= PÅKÖRNINGSSKYDD KRING STUPRÖR, VINDKRYSS, PELARE OCH UTRYMNINGSTRAPPOR.

= UTRYMNINGSVÄGG
= BRANDCELLSGRÄNS EI-60 ENDAST VID SPRINKLERRUM ÖVRIGA UTRYMMEN SPRINKLADE.

RUMSNUMMER: EX. 1 2 01
LÖPNUMMER
ETAPP
PLAN

= SKÅP OMKLÄDNINGSRUM
= DUSCHDRAPERI

TRAPPOR OCH RÄCKEN WELAND ELLER LIKVÄRDIGT.
UPPSTÄLLNINGAR AV TRAPPOR OCH RÄCKEN UTFÖRS AV LEVERANTÖREN.

FÖRESKRIFTER

UTVÄNDIGA STUPRÖR LÄNGST MED STOMLINJE 23 UTGÅR NÄR ETAPP 2 BYGGS.

HÄNVISNINGAR

ÖVERSIKTSPLAN A-40-1-1000
FÖNSTERDETALJ 3 A-42-6-1002

BET	ÄNDRINGEN AVSER	DATUM	SIGN

RELATIONSHANDLING

N

1 2 3 4 5 6 7 8

NORRA HAMNEN, KUBIKLAGRET

MALMÖ

SKANSKA

A	Skanska Teknik	Tel. 010-448 00 00
K	Skanska Teknik	Tel. 010-448 00 00
KP	Göinge Mekaniska AB	Tel. 0451-811 35
E	TEPEK AB	Tel. 040-434 643
V	VVS-Konsulterna i Ystad AB	Tel. 0411-736 20
W	VVS-Konsulterna i Ystad AB	Tel. 0411-736 20
M	Skanska Region Väg Syd	Tel. 010-448 00 00

UPPDRAG:NR	RITAD/KONSTR. AV	HANDLÄGGARE
201176	FEr/JGo/STa	F.ERIKSSON
DATUM	ANSVARIG	
2018-02-02	JENS ERIK JÖRGENSEN	

NYBYGGNAD KUBIKLAGER
PLAN 1 - DEL 1

SKALA	NUMMER	BET
A1 1:100 A3 1:200	A-40-1-1101	

C:\Users\GotHieb\Documents\Kubiklager_A_RH_2016_gotHieb.rvt
2018-02-05 16:29:14

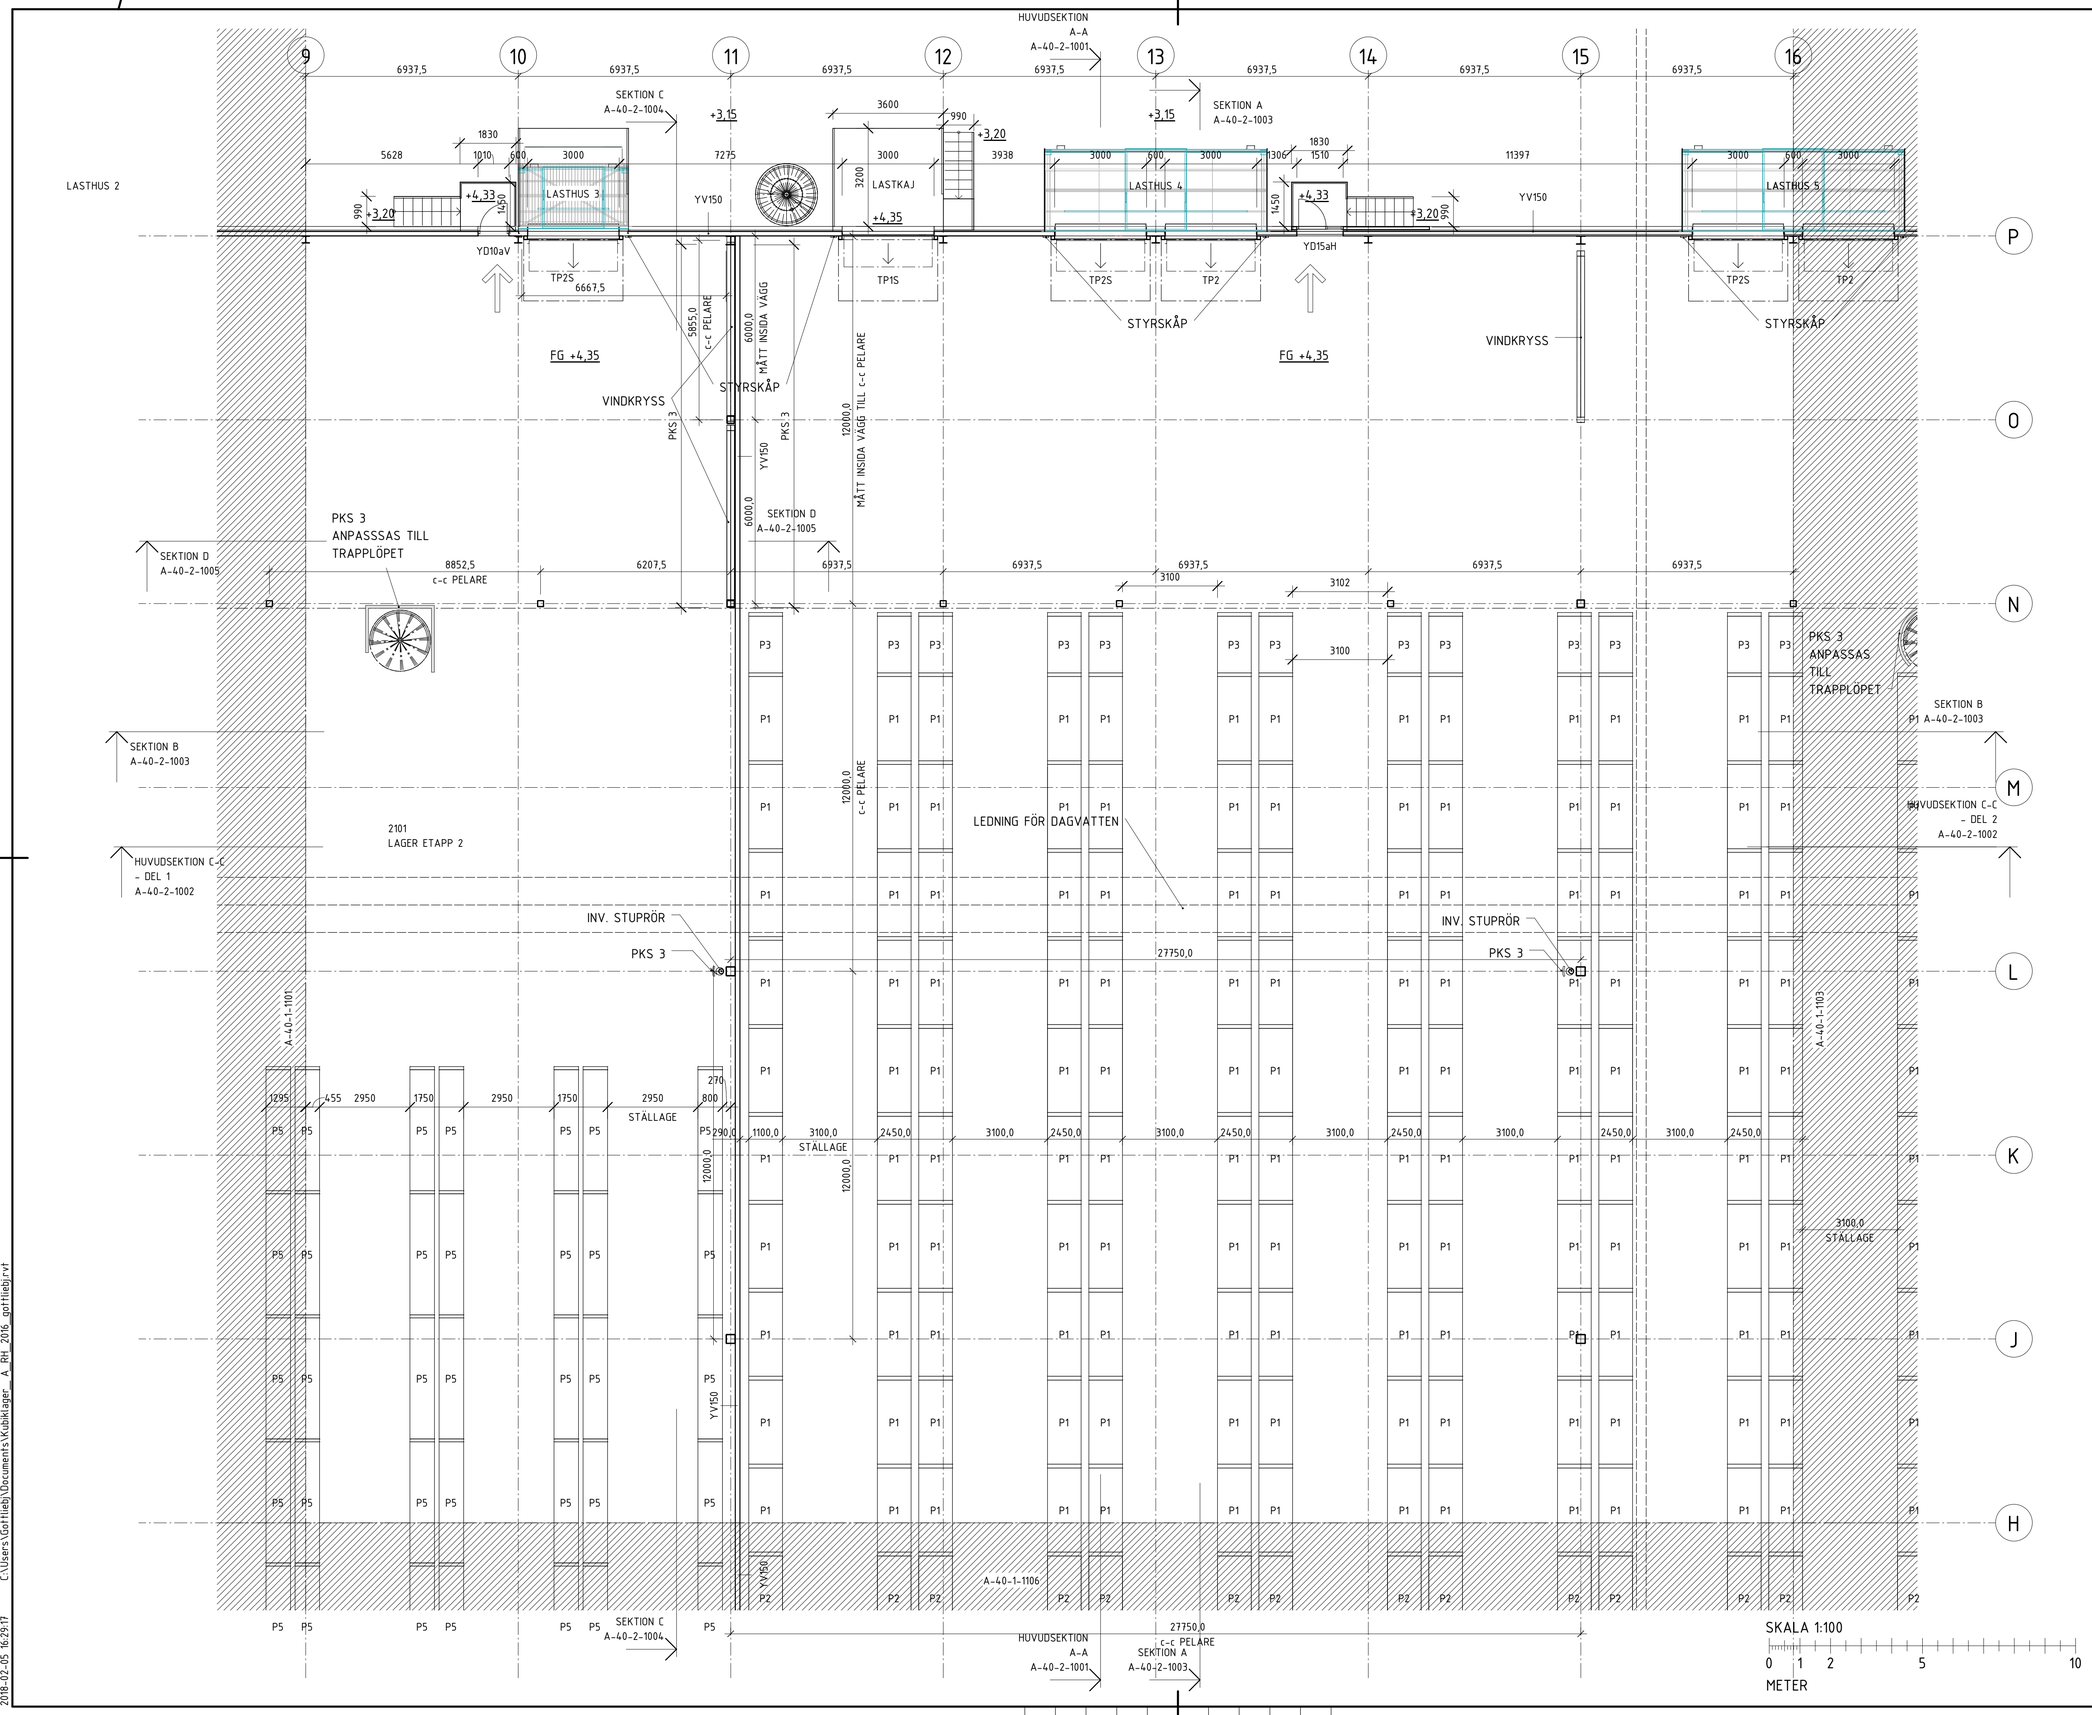

FÖRKLARINGAR

MÅTT ANGES I MILLIMETER. PLUSHÖJDER ANGES I METER.
MÅTT KONTROLLERAS PÅ PLATS INNAN TILLVERKNING.

PLUSHÖJDER ENLIGT HÖJDSYSTEM RH 2000 mm.

P1= STÄLLAGE, HÖJD= 11 000 mm (LASTHÖJD 11 700mm), BREDD= 2750 mm
P2= STÄLLAGE, HÖJD= 11 000 mm (LASTHÖJD 11 700mm) MED FRITT MÅTT NERTILL PÅ 4500 mm, BREDD=2750 mm
P3= STÄLLAGE, HÖJD= 11 000 mm (LASTHÖJD 11 700mm), BREDD= 1850 mm
P4= STÄLLAGE, HÖJD= 11 000 mm (LASTHÖJD 11 700mm) MED FRITT MÅTT NERTILL PÅ 4500 mm, BREDD= 1850 mm
P5= STÄLLAGE, HÖJD= 11 000 mm (LASTHÖJD 11 700mm), BREDD= 3950 mm
P6= STÄLLAGE, HÖJD= 11 000 mm (LASTHÖJD 11 700mm), MED FRITT MÅTT NERTILL PÅ 4500 mm, BREDD=3900 mm
P7= STÄLLAGE, HÖJD= 4 000 mm (LASTHÖJD 4 700mm), BREDD= 2850 mm
P8= STÄLLAGE, HÖJD= 11 000 mm (LASTHÖJD 11 700mm), BREDD= 2700 mm
P9= STÄLLAGE, HÖJD= 4 000 mm (LASTHÖJD 4 700mm), BREDD= 2050 mm
P10= STÄLLAGE, HÖJD= 11 000 mm (LASTHÖJD 11 700mm), BREDD= 3900 mm
P11= STÄLLAGE, HÖJD= 11 000 mm (LASTHÖJD 11 700mm), MED FRITT MÅTT NERTILL PÅ 4500 mm, BREDD=2700 mm

FG = FÄRDIGT GOLVNIVÅ
STPR = STUPRÖR

KM = KYLMASKIN. FÄSTES MOT UNDERSIDA TAK I KYL/FRYSRUM
UD= UTEDEL. KOPPLAS TILL KYLMASKIN

U= UGN
M=MICRO

PÅKÖRINGSSKYDD:

PKS 1= PÅKÖRNINGSSKYDD IFORM AV RÄCKE MED SPARKSKYDD. DEMONTERBART
PKS 2= PÅKÖRNINGSSKYDD IFROM AV EN LIST PÅ VÄGGEN
PKS 3= PÅKÖRNINGSSKYDD KRING STUPRÖR, VINDKRYSS, PELARE OCH UTRYMNINGSTRAPPOR.

= UTRYMNINGSVÄGG
= BRANDCELLSGRÄNS EI-60 ENDAST VID SPRINKLERRUM ÖVRIGA UTRYMMEN SPRINKLADE.

RUMSNUMMER: EX. 1 2 01
LÖPNUMMER
ETAPP
PLAN

= SKÅP OMKLÄDNINGSRUM
= DUSCHDRAPERI

TRAPPOR OCH RÄCKEN WELAND ELLER LIKVÄRDIGT.
UPPSTÄLLNINGAR AV TRAPPOR OCH RÄCKEN UTFÖRS AV LEVERANTÖREN.

FÖRESKRIFTER

UTVÄNDIGA STUPRÖR LÄNGST MED STOMLINJE 23 UTGÅR NÄR ETAPP 2 BYGGS.

HÄNVISNINGAR

ÖVERSIKTSPLAN A-40-1-1000
FÖNSTERDETALJ 3 A-42-6-1002

BET	ÄNDRINGEN AVSER	DATUM	SIGN

RELATIONSHANDLING

N

1 2 3 4 5 6 7 8

NORRA HAMNEN, KUBIKLAGRET

MALMÖ

SKANSKA

A	Skanska Teknik	Tel. 010-448 00 00
K	Skanska Teknik	Tel. 010-448 00 00
KP	Göinge Mekaniska AB	Tel. 0451-811 35
E	TEPEK AB	Tel. 040-434 643
V	VVS-Konsulterna i Ystad AB	Tel. 0411-736 20
W	VVS-Konsulterna i Ystad AB	Tel. 0411-736 20
M	Skanska Region Väg Syd	Tel. 010-448 00 00

UPPDRAG:NR	RITAD/KONSTR. AV	HANDLÄGGARE
201176	FEr/JGo/STa	F.ERIKSSON
DATUM	ANSVARIG	
2018-02-02	JENS ERIK JÖRGENSEN	

NYBYGGNAD KUBIKLAGER
PLAN 1 - DEL 2

SKALA	NUMMER	BET
A1 1:100 A3 1:200	A-40-1-1102	

C:\Users\GotHieb\Documents\Kubiklager_A_RH_2016_gotHieb.rvt
2018-02-05 16:29:17

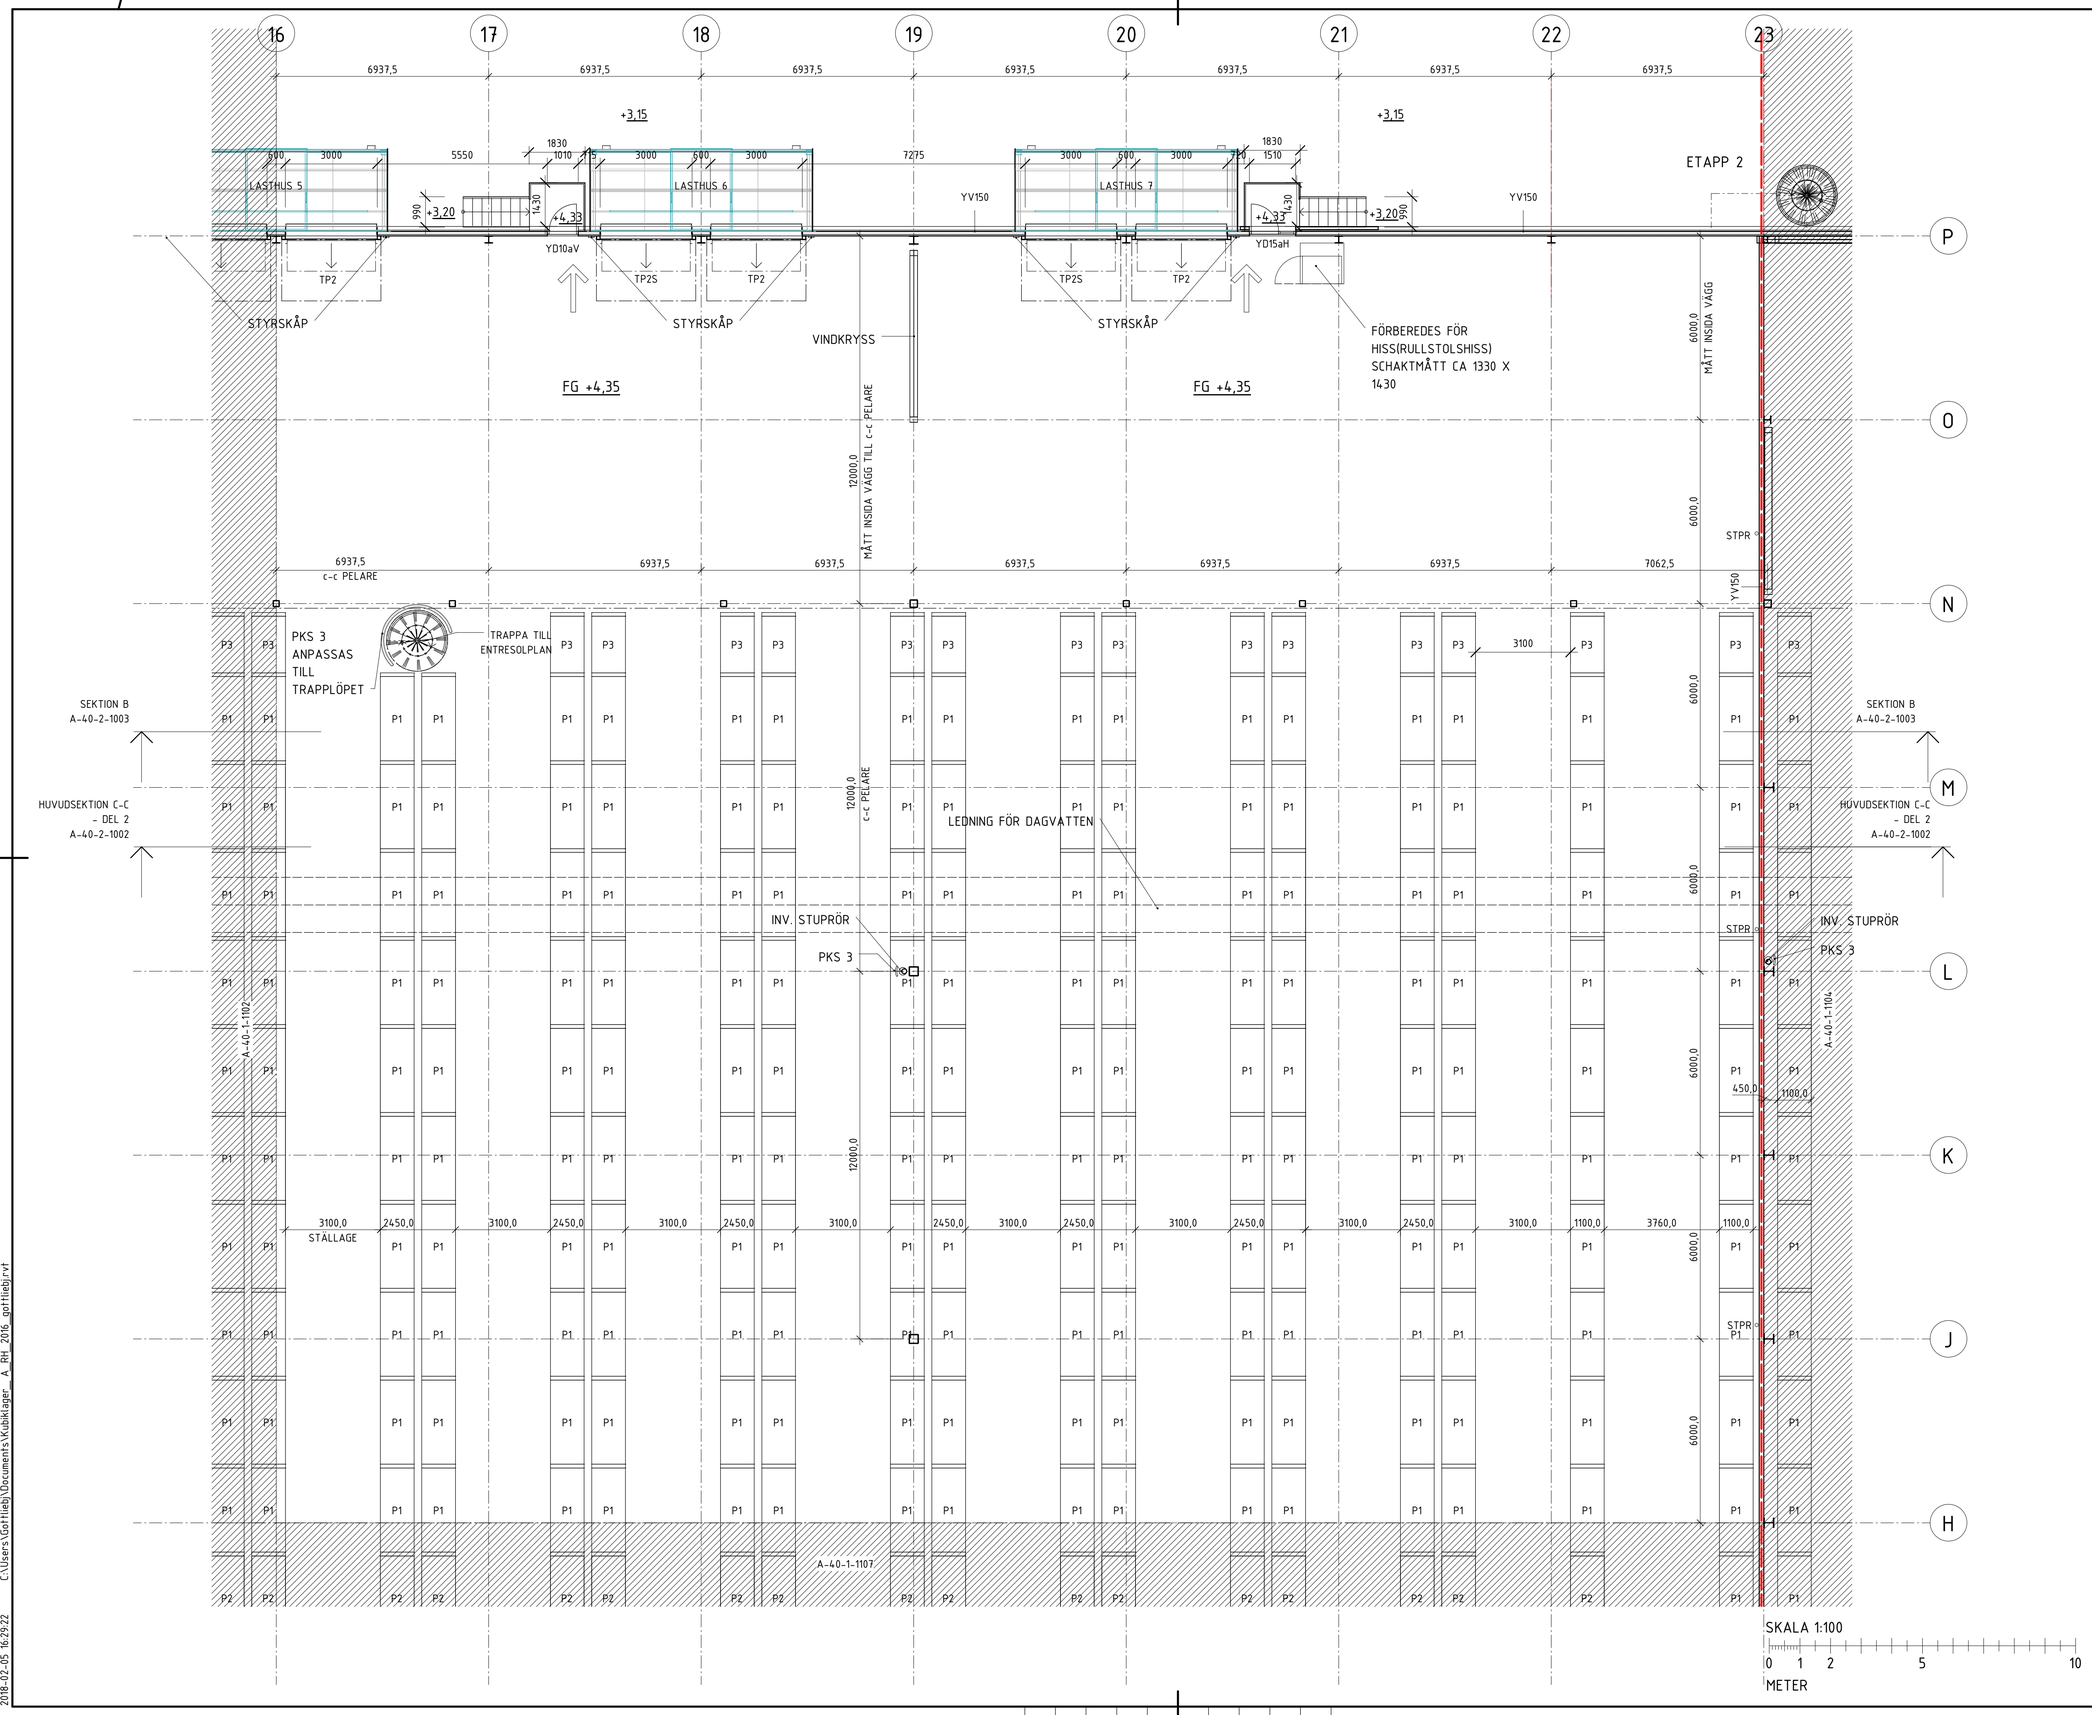

FÖRKLARINGAR

MÅTT ANGES I MILLIMETER. PLUSHÖJDER ANGES I METER.
MÅTT KONTROLLERAS PÅ PLATS INNAN TILLVERKNING.

PLUSHÖJDER ENLIGT HÖJDSYSTEM RH 2000 mm.

P1= STÄLLAGE, HÖJD= 11 000 mm (LASTHÖJD 11 700mm), BREDD= 2750 mm
P2= STÄLLAGE, HÖJD= 11 000 mm (LASTHÖJD 11 700mm) MED FRITT MÅTT NERTILL PÅ 4500 mm, BREDD=2750 mm
P3= STÄLLAGE, HÖJD= 11 000 mm (LASTHÖJD 11 700mm), BREDD= 1850 mm
P4= STÄLLAGE, HÖJD= 11 000 mm (LASTHÖJD 11 700mm) MED FRITT MÅTT NERTILL PÅ 4500 mm, BREDD= 1850 mm
P5= STÄLLAGE, HÖJD= 11 000 mm (LASTHÖJD 11 700mm), BREDD= 3950 mm
P6= STÄLLAGE, HÖJD= 11 000 mm (LASTHÖJD 11 700mm), MED FRITT MÅTT NERTILL PÅ 4500 mm, BREDD=3900 mm
P7= STÄLLAGE, HÖJD= 4 000 mm (LASTHÖJD 4 700mm), BREDD= 2850 mm
P8= STÄLLAGE, HÖJD= 11 000 mm (LASTHÖJD 11 700mm), BREDD= 2700 mm
P9= STÄLLAGE, HÖJD= 4 000 mm (LASTHÖJD 4 700mm), BREDD= 2050 mm
P10= STÄLLAGE, HÖJD= 11 000 mm (LASTHÖJD 11 700mm), BREDD= 3900 mm
P11= STÄLLAGE, HÖJD= 11 000 mm (LASTHÖJD 11 700mm), MED FRITT MÅTT NERTILL PÅ 4500 mm, BREDD=2700 mm

FG = FÄRDIGT GOLVNIVÅ
STPR = STUPRÖR

KM = KYLMASKIN. FÄSTES MOT UNDERSIDA TAK I KYL/FRYSRUM
UD= UTEDEL. KOPPLAS TILL KYLMASKIN

U= UGN
M=MICRO

PÅKÖRINGSSKYDD:

PKS 1= PÅKÖRNINGSSKYDD IFORM AV RÄCKE MED SPARKSKYDD. DEMONTERBART
PKS 2= PÅKÖRNINGSSKYDD IFROM AV EN LIST PÅ VÄGGEN
PKS 3= PÅKÖRNINGSSKYDD KRING STUPRÖR, VINDKRYSS, PELARE OCH UTRYMNINGSTRAPPOR.

= UTRYMNINGSVÄGG
= BRANDCELLSGRÄNS EI-60 ENDAST VID SPRINKLERRUM ÖVRIGA UTRYMMEN SPRINKLADE.

RUMSNUMMER: EX. 1 2 01
LÖPNUMMER
ETAPP
PLAN

= SKÅP OMKLÄDNINGSRUM
= DUSCHDRAPERI

TRAPPOR OCH RÄCKEN WELAND ELLER LIKVÄRDIGT.
UPPSTÄLLNINGAR AV TRAPPOR OCH RÄCKEN UTFÖRS AV LEVERANTÖREN.

FÖRESKRIFTER

UTVÄNDIGA STUPRÖR LÄNGST MED STOMLINJE 23 UTGÅR NÄR ETAPP 2 BYGGS.

HÄNVISNINGAR

ÖVERSIKTSPLAN A-40-1-1000
FÖNSTERDETALJ 3 A-42-6-1002

BET	ÄNDRINGEN AVSER	DATUM	SIGN

RELATIONSHANDLING

N

1 2 3 4
5 6 7 8

NORRA HAMNEN, KUBIKLAGRET

MALMÖ

SKANSKA

A	Skanska Teknik	Tel. 010-448 00 00
K	Skanska Teknik	Tel. 010-448 00 00
KP	Göinge Mekaniska AB	Tel. 0451-811 35
E	TEPEK AB	Tel. 040-434 643
V	VVS-Konsulterna i Ystad AB	Tel. 0411-736 20
W	VVS-Konsulterna i Ystad AB	Tel. 0411-736 20
M	Skanska Region Väg Syd	Tel. 010-448 00 00

UPPDRAG:NR	RITAD/KONSTR. AV	HANDLÄGGARE
201176	FEr/JGo/STa	F.ERIKSSON
DATUM	ANSVARIG	
2018-02-02	JENS ERIK JÖRGENSEN	

NYBYGGNAD KUBIKLAGER
PLAN 1 - DEL 3

SKALA	NUMMER	BET
A1 1:100 A3 1:200	A-40-1-1103	

2018-02-05 16:29:22 C:\Users\GotHieb\Documents\Kubiklager_A_RH_2016_gotHieb.rvt

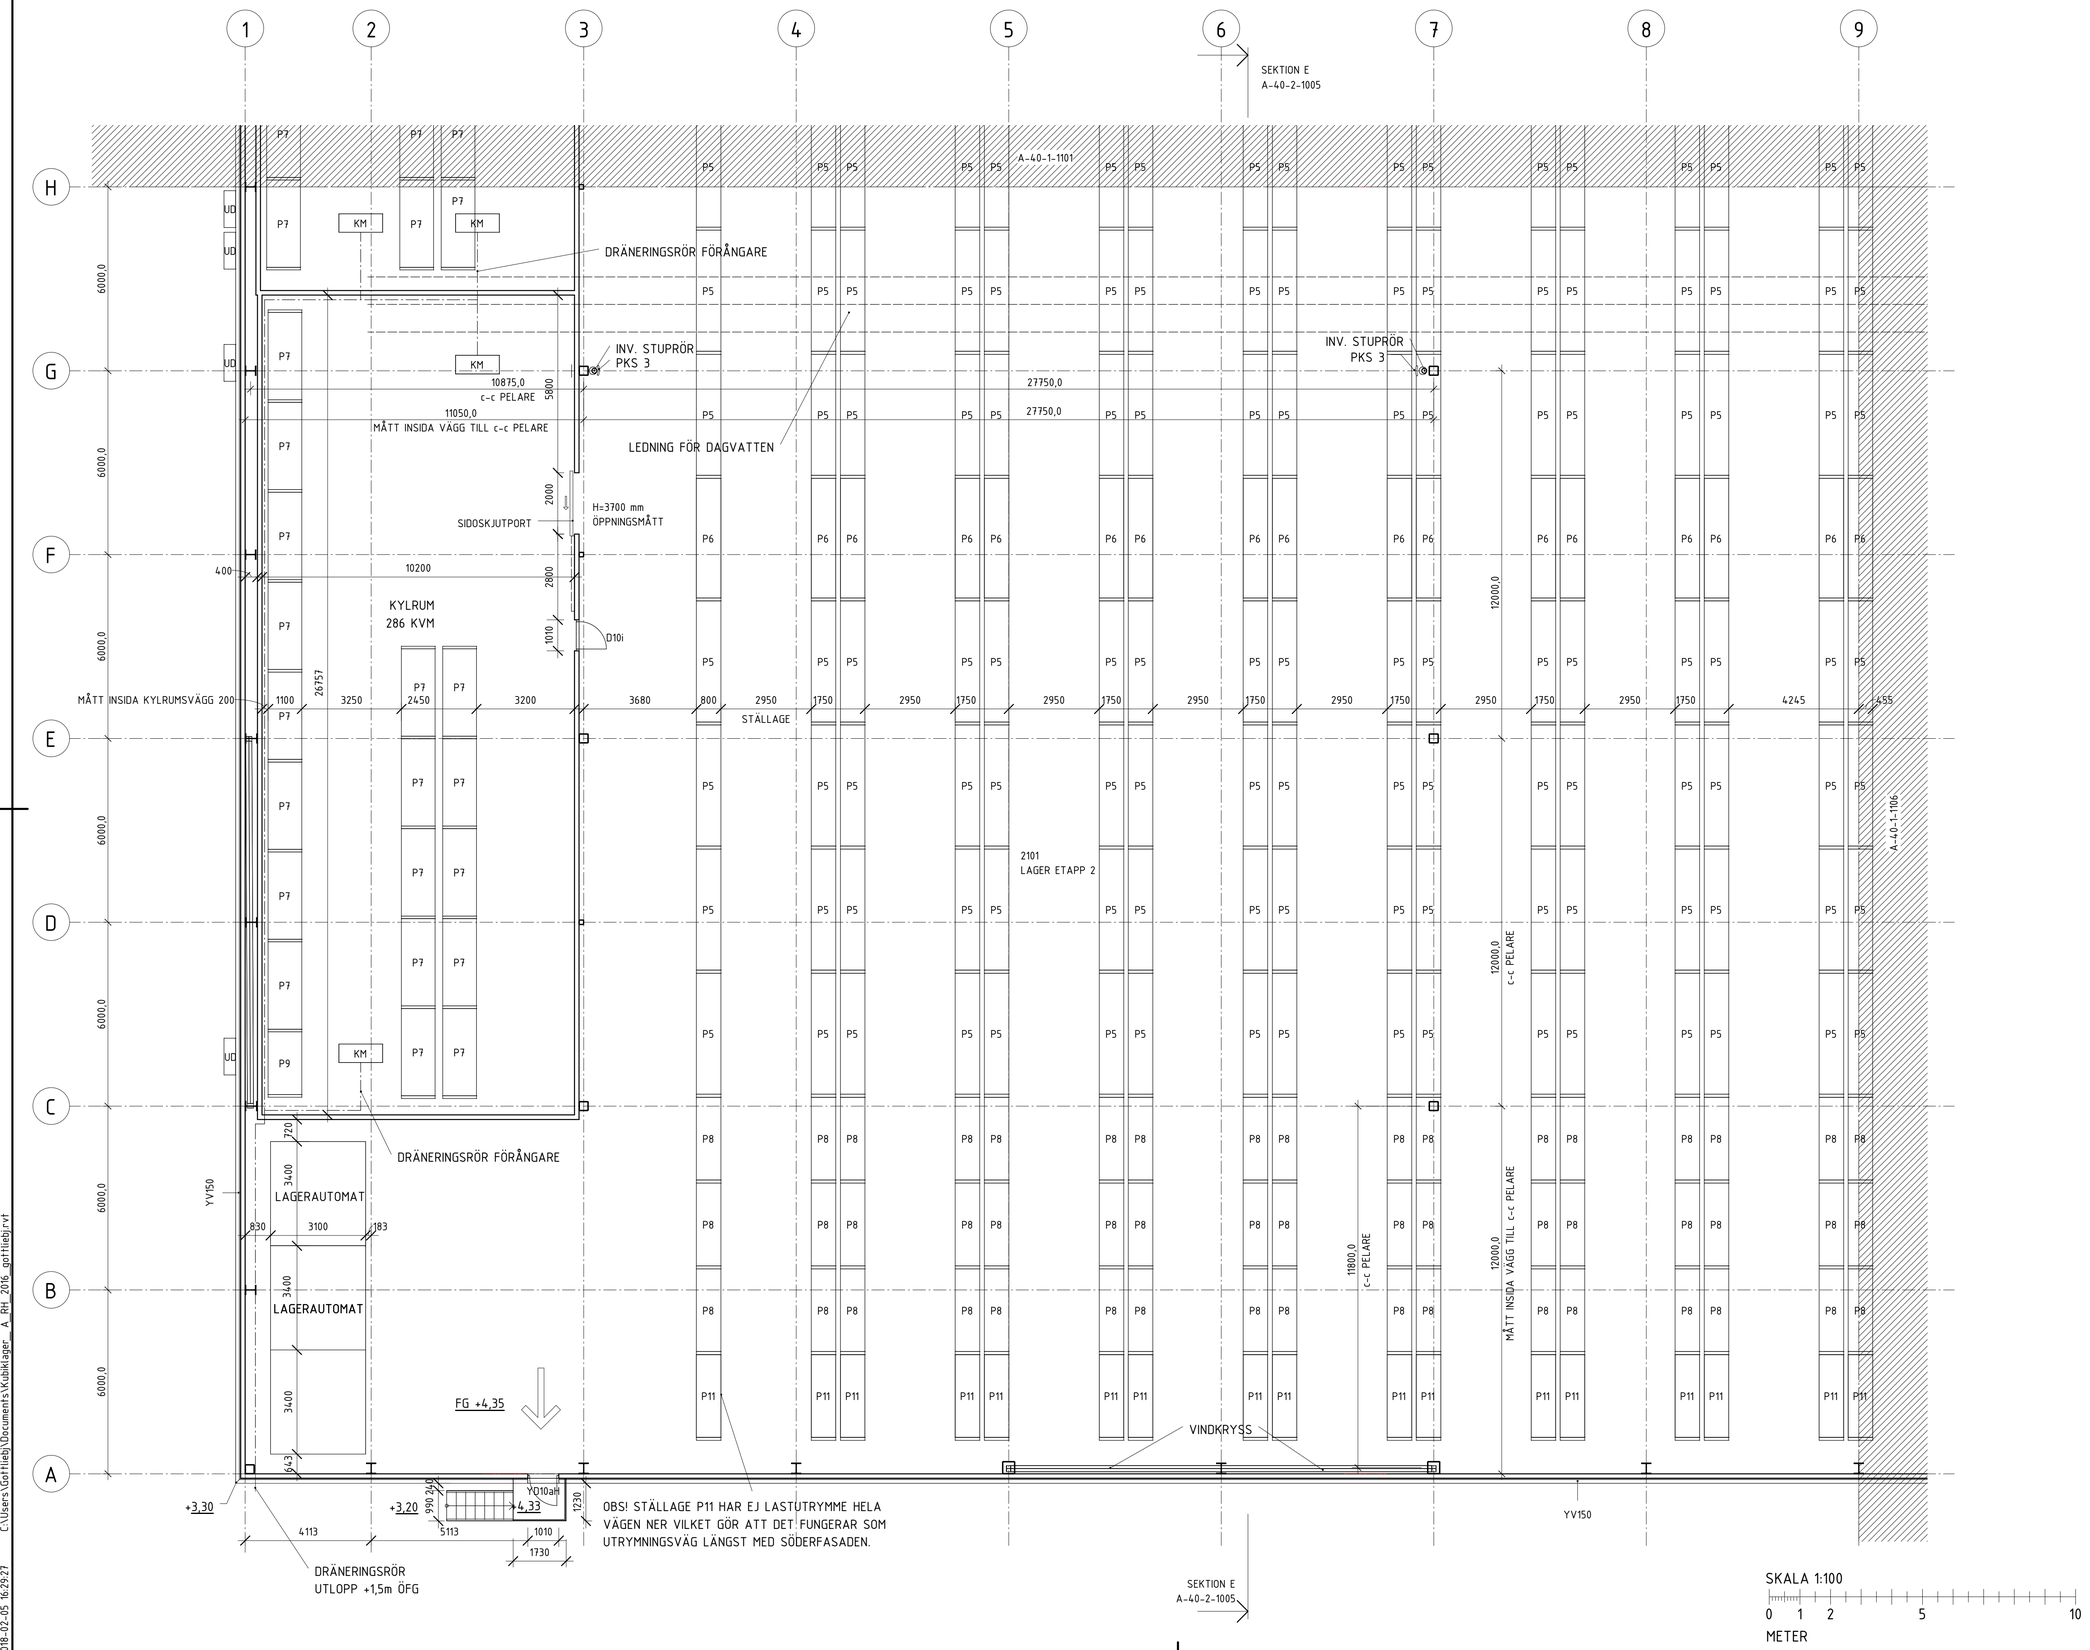

FÖRKLARINGAR

MÅTT ANGES I MILLIMETER. PLUSHÖJDER ANGES I METER.
MÅTT KONTROLLERAS PÅ PLATS INNAN TILLVERKNING.

PLUSHÖJDER ENLIGT HÖJDSYSTEM RH 2000 mm.

P1= STÄLLAGE, HÖJD= 11 000 mm (LASTHÖJD 11 700mm), BREDD= 2750 mm
P2= STÄLLAGE, HÖJD= 11 000 mm (LASTHÖJD 11 700mm) MED FRITT MÅTT NERTILL PÅ 4500 mm, BREDD=2750 mm
P3= STÄLLAGE, HÖJD= 11 000 mm (LASTHÖJD 11 700mm), BREDD= 1850 mm
P4= STÄLLAGE, HÖJD= 11 000 mm (LASTHÖJD 11 700mm) MED FRITT MÅTT NERTILL PÅ 4500 mm, BREDD= 1850 mm
P5= STÄLLAGE, HÖJD= 11 000 mm (LASTHÖJD 11 700mm), BREDD= 3950 mm
P6= STÄLLAGE, HÖJD= 11 000 mm (LASTHÖJD 11 700mm), MED FRITT MÅTT NERTILL PÅ 4500 mm, BREDD=3900 mm
P7= STÄLLAGE, HÖJD= 4 000 mm (LASTHÖJD 4 700mm), BREDD= 2850 mm
P8= STÄLLAGE, HÖJD= 11 000 mm (LASTHÖJD 11 700mm), BREDD= 2700 mm
P9= STÄLLAGE, HÖJD= 4 000 mm (LASTHÖJD 4 700mm), BREDD= 2050 mm
P10= STÄLLAGE, HÖJD= 11 000 mm (LASTHÖJD 11 700mm), BREDD= 3900 mm
P11= STÄLLAGE, HÖJD= 11 000 mm (LASTHÖJD 11 700mm), MED FRITT MÅTT NERTILL PÅ 4500 mm, BREDD=2700 mm

FG = FÄRDIGT GOLVNIVÅ
STPR = STUPRÖR

KM = KYLMASKIN. FÄSTES MOT UNDERSIDA TAK I KYL/FRYSRUM
UD= UTEDEL. KOPPLAS TILL KYLMASKIN

U= UGN
M=MICRO

PÅKÖRINGSSKYDD:

PKS 1= PÅKÖRNINGSSKYDD IFORM AV RÄCKE MED SPARKSKYDD. DEMONTERBART
PKS 2= PÅKÖRNINGSSKYDD IFROM AV EN LIST PÅ VÄGGEN
PKS 3= PÅKÖRNINGSSKYDD KRING STUPRÖR, VINDKRYSS, PELARE OCH UTRYMNINGSTRAPPOR.

= UTRYMNINGSVÄGG
= BRANDCELLSGRÄNS EI-60 ENDAST VID SPRINKLERRUM ÖVRIGA UTRYMMEN SPRINKLADE.

RUMSNUMMER: EX. 1 2 01
LÖPNUMMER
ETAPP
PLAN

= SKÅP OMKLÄDNINGSRUM
= DUSCHDRAPERI

TRAPPOR OCH RÄCKEN WELAND ELLER LIKVÄRDIGT.
UPPSTÄLLNINGAR AV TRAPPOR OCH RÄCKEN UTFÖRS AV LEVERANTÖREN.

FÖRESKRIFTER

UTVÄNDIGA STUPRÖR LÄNGST MED STOMLINJE 23 UTGÅR NÄR ETAPP 2 BYGGS.

HÄNVISNINGAR

ÖVERSIKTSPLAN A-40-1-1000
FÖNSTERDETALJ 3 A-42-6-1002

BET	ÄNDRINGEN AVSER	DATUM	SIGN

RELATIONSHANDLING

N

1 2 3 4
5 6 7 8

NORRA HAMNEN, KUBIKLAGRET

MALMÖ

SKANSKA

A	Skanska Teknik	Tel. 010-448 00 00
K	Skanska Teknik	Tel. 010-448 00 00
KP	Göinge Mekaniska AB	Tel. 0451-811 35
E	TEPEK AB	Tel. 040-434 643
V	VVS-Konsulterna i Ystad AB	Tel. 0411-736 20
W	VVS-Konsulterna i Ystad AB	Tel. 0411-736 20
M	Skanska Region Väg Syd	Tel. 010-448 00 00

UPPDRAG NR	RITAD/KONSTR. AV	HANDLÄGGARE
201176	FEr/JGo/STa	F.ERIKSSON
DATUM	ANSVARIG	
2018-02-02	JENS ERIK JÖRGENSEN	

NYBYGGNAD KUBIKLAGER
PLAN 1 - DEL 5

SKALA	NUMMER	BET
A1 1:100 A3 1:200	A-40-1-1105	

2018-02-05 16:29:27 C:\Users\GotHieb\Documents\K\kubiklager_A_RH_2016_gotHiebj.rvt

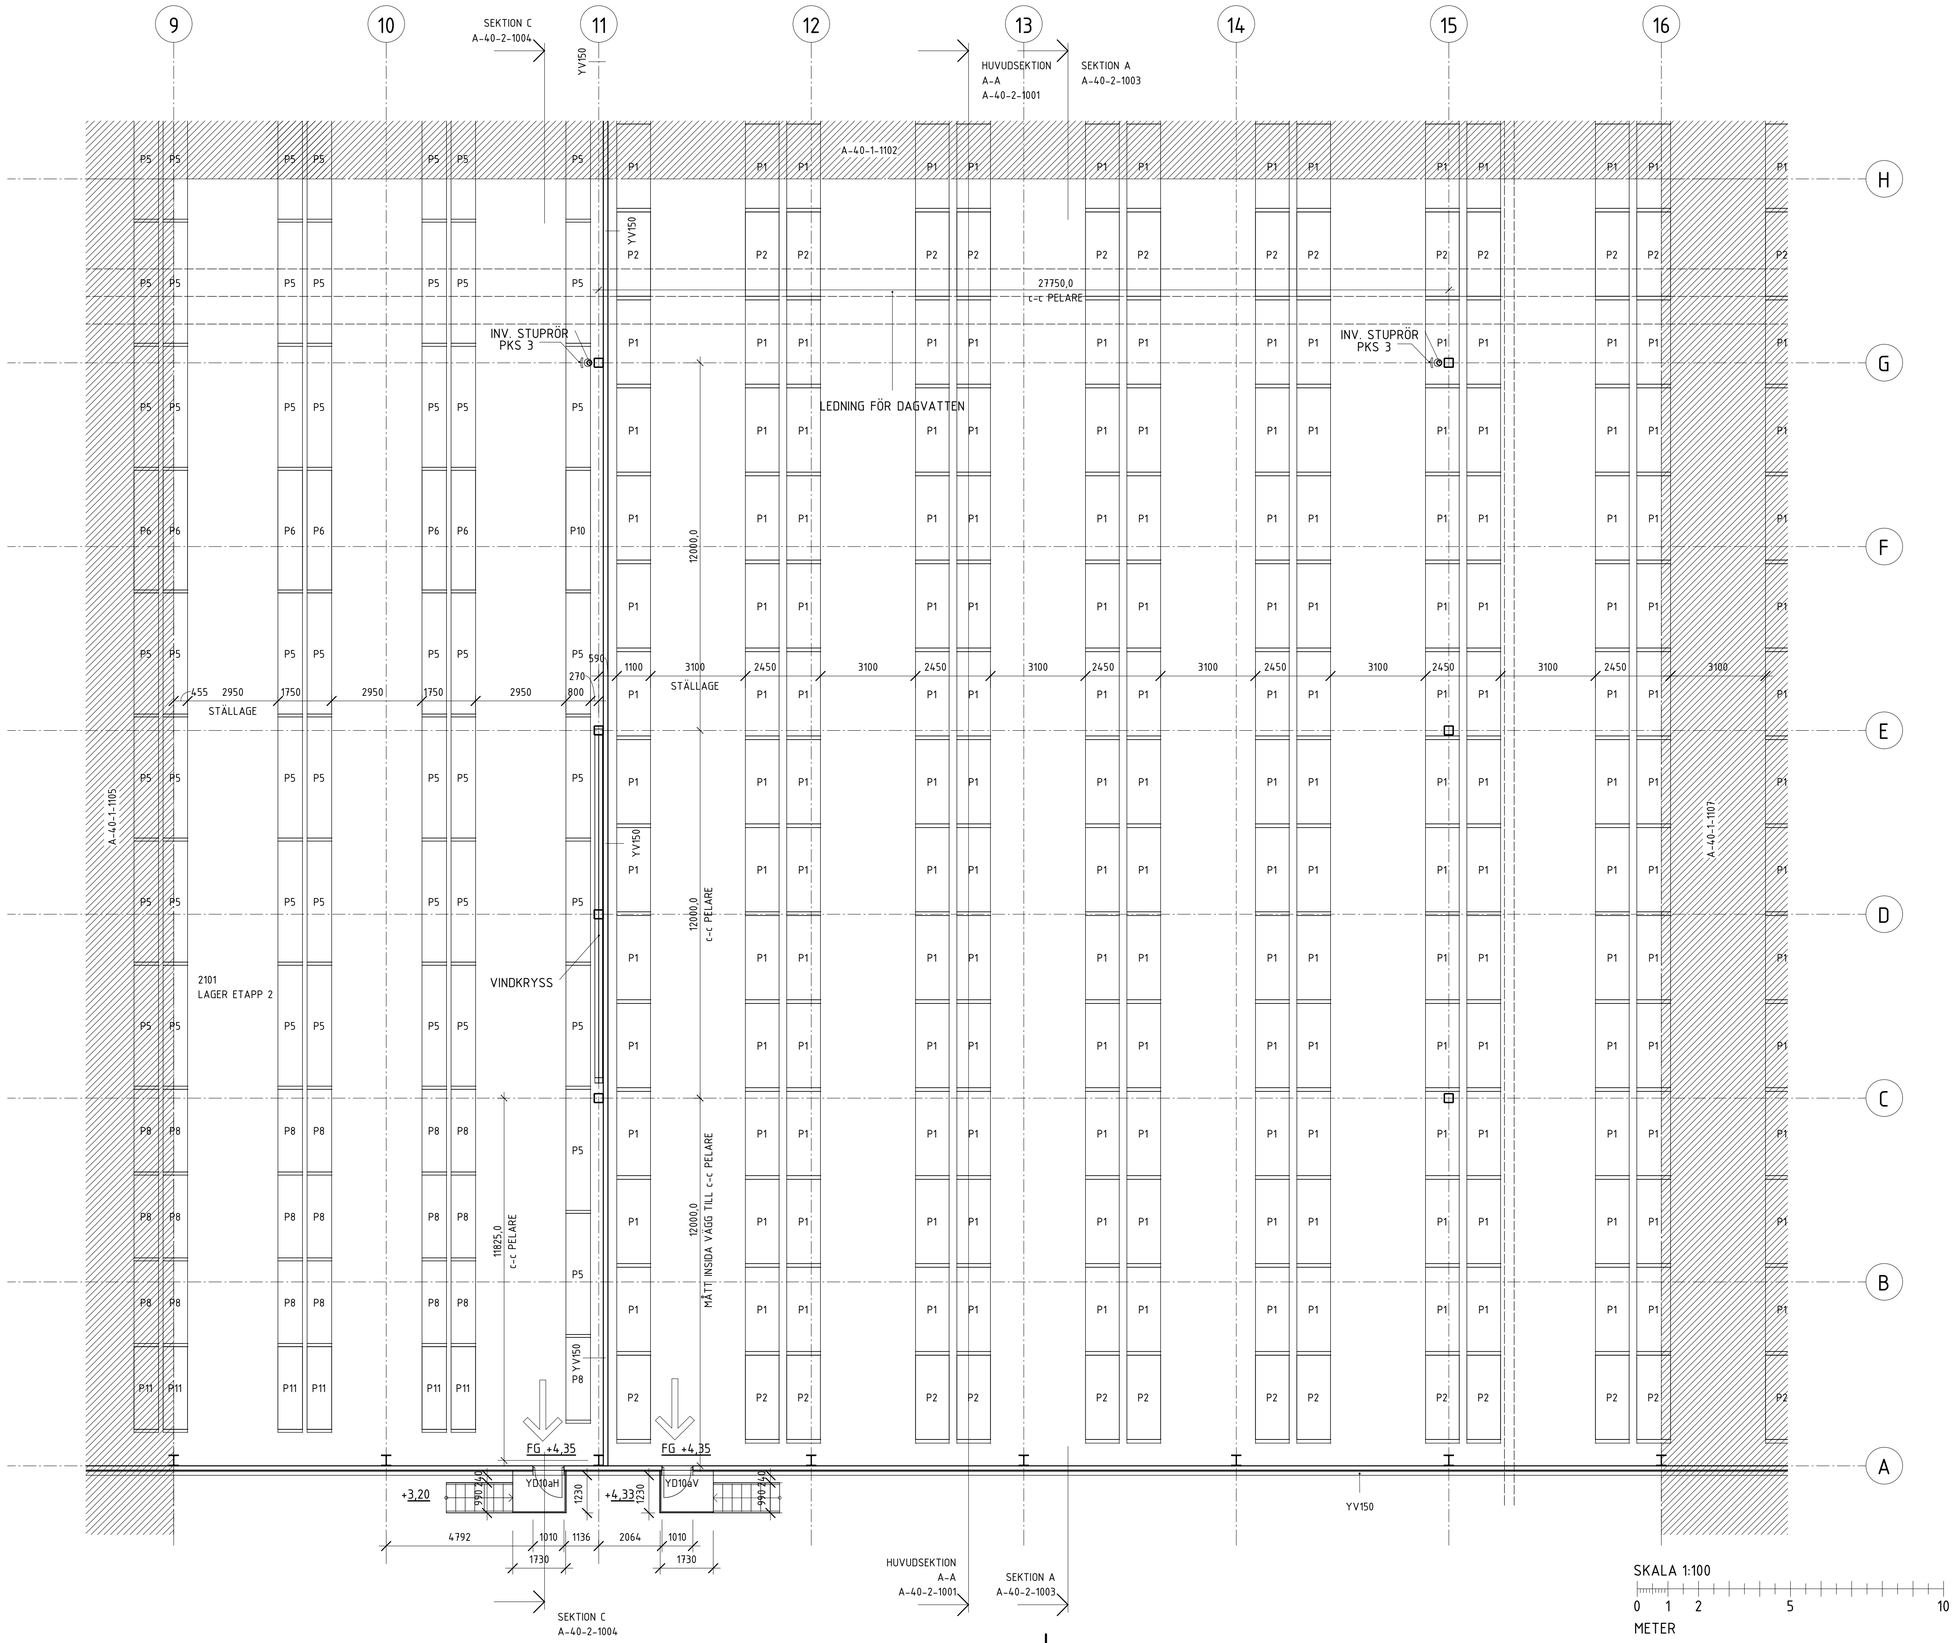

FÖRKLARINGAR

MÅTT ANGES I MILLIMETER. PLUSHÖJDER ANGES I METER.
MÅTT KONTROLLERAS PÅ PLATS INNAN TILLVERKNING.

PLUSHÖJDER ENLIGT HÖJDSYSTEM RH 2000 mm.

P1= STÄLLAGE, HÖJD= 11 000 mm (LASTHÖJD 11 700mm), BREDD= 2750 mm
P2= STÄLLAGE, HÖJD= 11 000 mm (LASTHÖJD 11 700mm) MED FRITT MÅTT NERTILL PÅ 4500 mm, BREDD=2750 mm
P3= STÄLLAGE, HÖJD= 11 000 mm (LASTHÖJD 11 700mm), BREDD= 1850 mm
P4= STÄLLAGE, HÖJD= 11 000 mm (LASTHÖJD 11 700mm) MED FRITT MÅTT NERTILL PÅ 4500 mm, BREDD= 1850 mm
P5= STÄLLAGE, HÖJD= 11 000 mm (LASTHÖJD 11 700mm), BREDD= 3950 mm
P6= STÄLLAGE, HÖJD= 11 000 mm (LASTHÖJD 11 700mm), MED FRITT MÅTT NERTILL PÅ 4500 mm, BREDD=3900 mm
P7= STÄLLAGE, HÖJD= 4 000 mm (LASTHÖJD 4 700mm), BREDD= 2850 mm
P8= STÄLLAGE, HÖJD= 11 000 mm (LASTHÖJD 11 700mm), BREDD= 2700 mm
P9= STÄLLAGE, HÖJD= 4 000 mm (LASTHÖJD 4 700mm), BREDD= 2050 mm
P10= STÄLLAGE, HÖJD= 11 000 mm (LASTHÖJD 11 700mm), BREDD= 3900 mm
P11= STÄLLAGE, HÖJD= 11 000 mm (LASTHÖJD 11 700mm), MED FRITT MÅTT NERTILL PÅ 4500 mm, BREDD=2700 mm

FG = FÄRDIGT GOLVNIVÅ
STPR = STUPRÖR

KM = KYLMASKIN. FÄSTES MOT UNDERSIDA TAK I KYL/FRYSRUM
UD= UTEDEL. KOPPLAS TILL KYLMASKIN

U= UGN
M=MICRO

PÅKÖRINGSSKYDD:

PKS 1= PÅKÖRNINGSSKYDD IFORM AV RÄCKE MED SPARKSKYDD. DEMONTERBART
PKS 2= PÅKÖRNINGSSKYDD IFROM AV EN LIST PÅ VÄGGEN
PKS 3= PÅKÖRNINGSSKYDD KRING STUPRÖR, VINDKRYSS, PELARE OCH UTRYMNINGSTRAPPOR.

= UTRYMNINGSVÄGG
= BRANDCELLSGRÄNS EI-60 ENDAST VID SPRINKLERRUM ÖVRIGA UTRYMMEN SPRINKLADE.

RUMSNUMMER: EX. 1 2 01
LÖPNUMMER
ETAPP
PLAN

= SKÅP OMKLÄDNINGSRUM
= DUSCHDRAPERI

TRAPPOR OCH RÄCKEN WELAND ELLER LIKVÄRDIGT.
UPPSTÄLLNINGAR AV TRAPPOR OCH RÄCKEN UTFÖRS AV LEVERANTÖREN.

FÖRESKRIFTER

UTVÄNDIGA STUPRÖR LÄNGST MED STOMLINJE 23 UTGÅR NÄR ETAPP 2 BYGGS.

HÄNVISNINGAR

ÖVERSIKTSPLAN A-40-1-1000
FÖNSTERDETALJ 3 A-42-6-1002

BET	ÄNDRINGEN AVSER	DATUM	SIGN

RELATIONSHANDLING

N

1 2 3 4
5 6 7 8

NORRA HAMNEN, KUBIKLAGRET
MALMÖ

SKANSKA

A	Skanska Teknik		Tel. 010-448 00 00
K	Skanska Teknik		Tel. 010-448 00 00
KP	Göinge Mekaniska AB		Tel. 0451-811 35
E	TEPEK AB		Tel. 040-434 643
V	VVS-Konsulterna i Ystad AB		Tel. 0411-736 20
W	VVS-Konsulterna i Ystad AB		Tel. 0411-736 20
M	Skanska Region Väg Syd		Tel. 010-448 00 00

UPPDRAG.NR	RITAD/KONSTR. AV	HANDLÄGGARE
201176	FEr/JGo/STa	F.ERIKSSON
DATUM	ANSVARIG	
2018-02-02	JENS ERIK JÖRGENSEN	

NYBYGGNAD KUBIKLAGER
PLAN 1 - DEL 6

SKALA	NUMMER	BET
A1 1:100 A3 1:200	A-40-1-1106	

2018-02-05 16:57:33 C:\Users\GotHieb\Documents\Kubiklager_A_RH_2016_gotHiebj.rvt

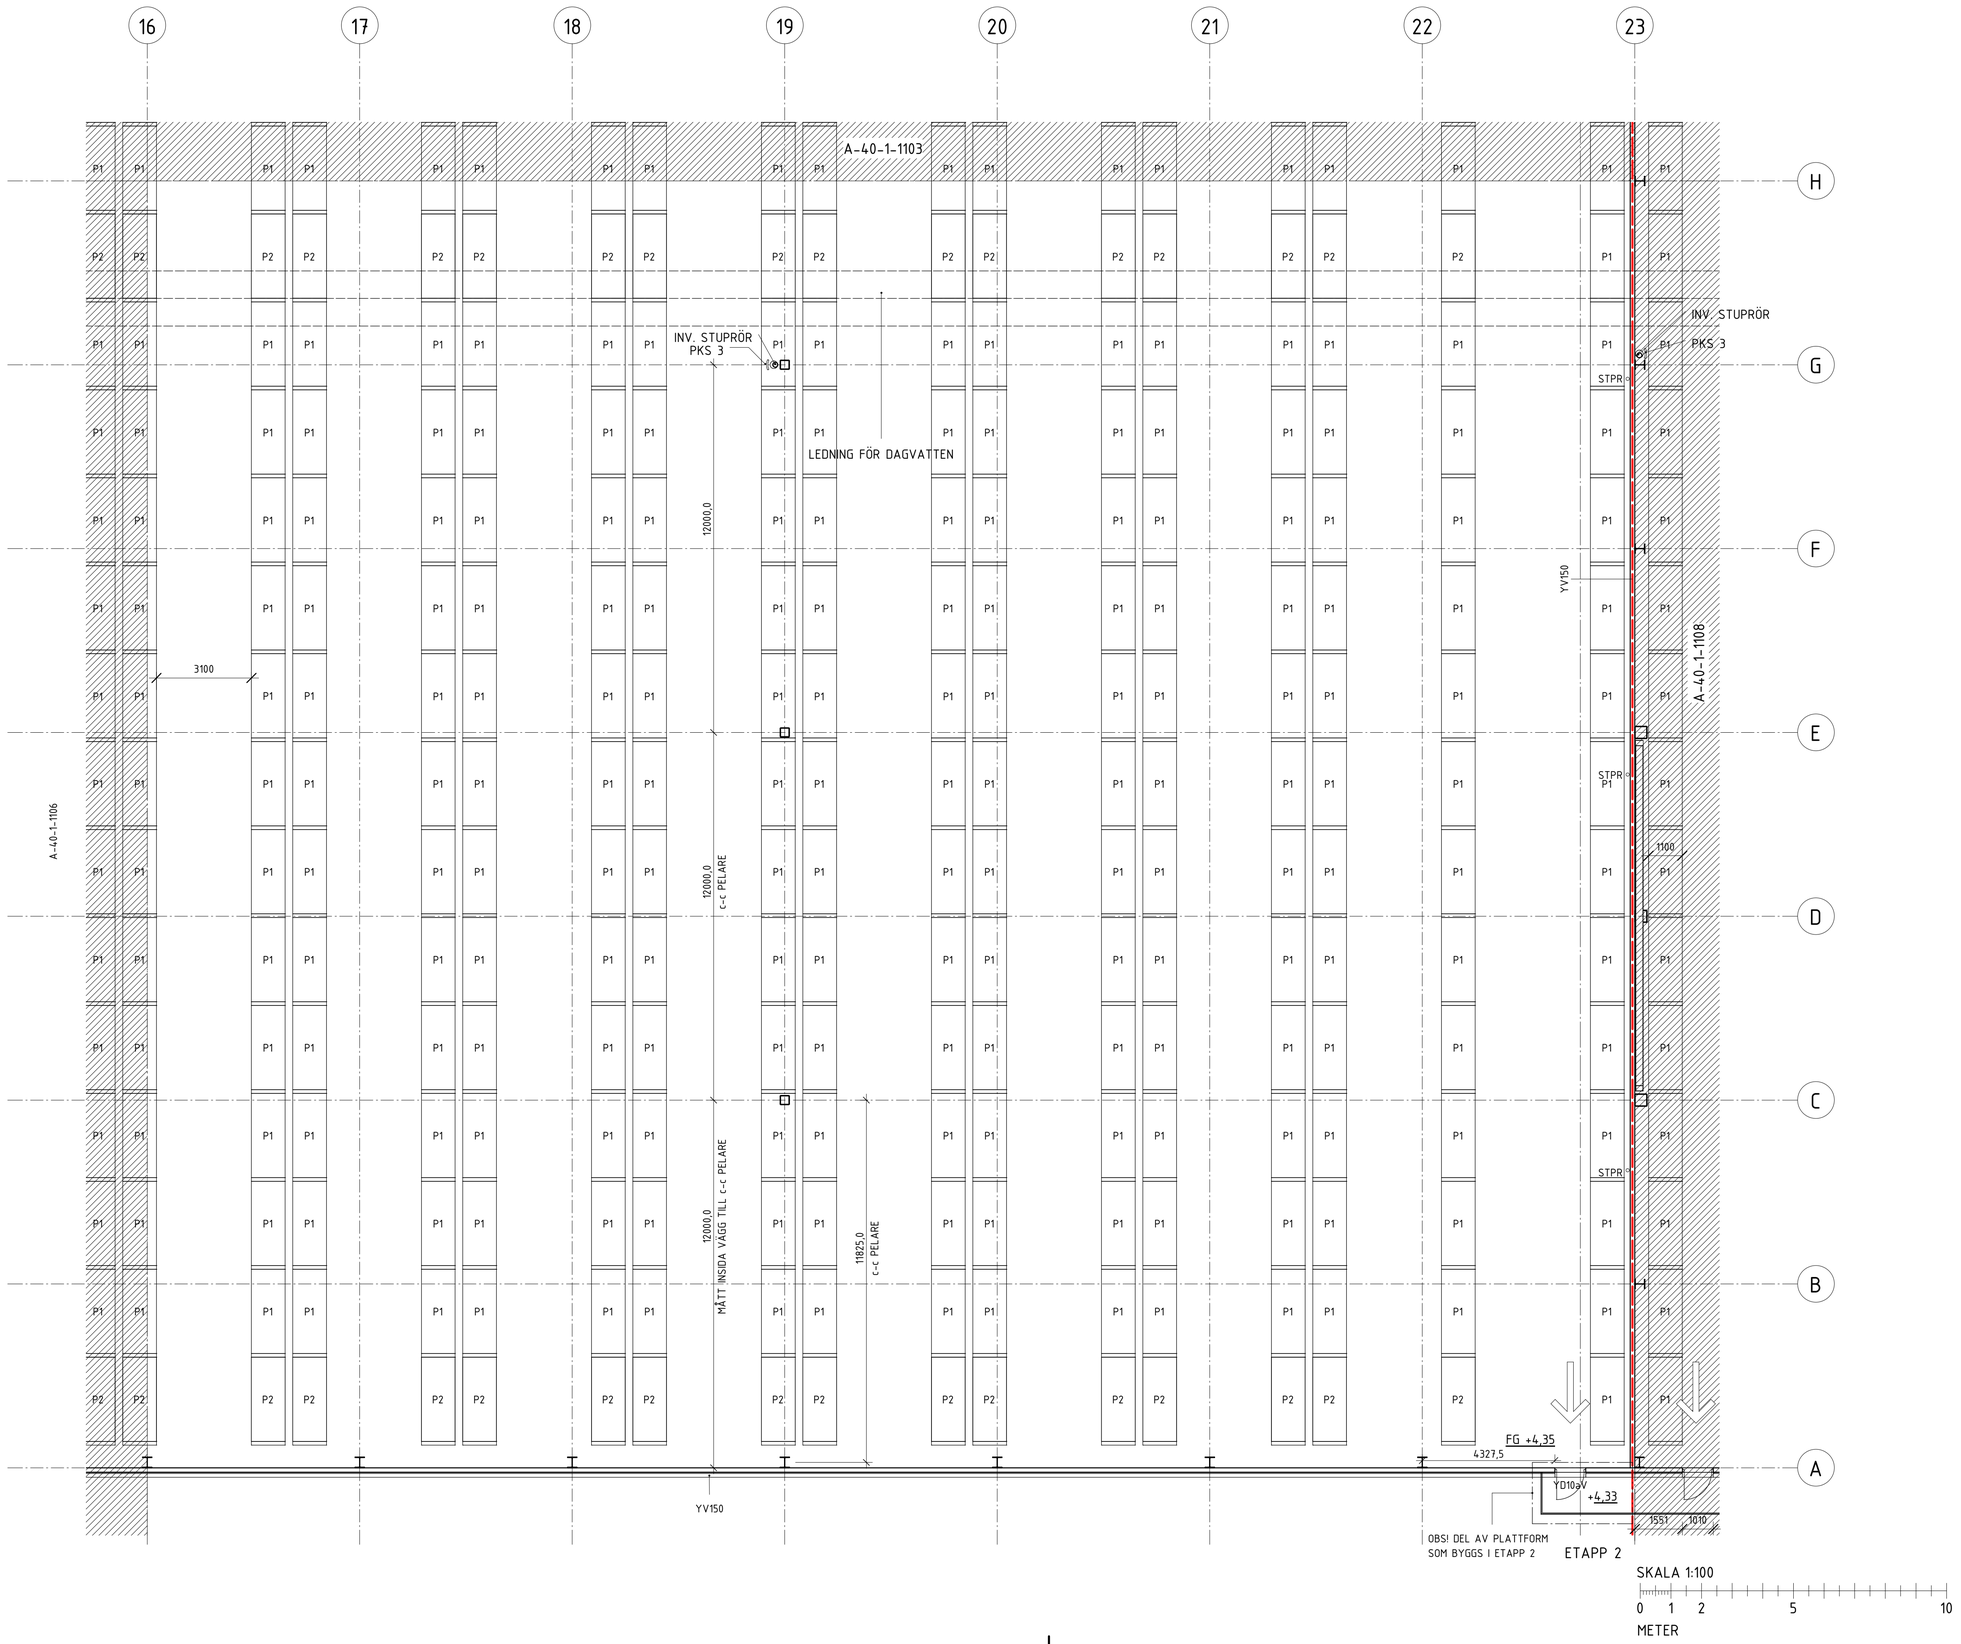

FÖRKLARINGAR

MÅTT ANGES I MILLIMETER. PLUSHÖJDER ANGES I METER.
MÅTT KONTROLLERAS PÅ PLATS INNAN TILLVERKNING.

PLUSHÖJDER ENLIGT HÖJDSYSTEM RH 2000 mm.

P1= STÄLLAGE, HÖJD= 11 000 mm (LASTHÖJD 11 700mm), BREDD= 2750 mm
P2= STÄLLAGE, HÖJD= 11 000 mm (LASTHÖJD 11 700mm) MED FRITT MÅTT NERTILL PÅ 4500 mm, BREDD=2750 mm
P3= STÄLLAGE, HÖJD= 11 000 mm (LASTHÖJD 11 700mm), BREDD= 1850 mm
P4= STÄLLAGE, HÖJD= 11 000 mm (LASTHÖJD 11 700mm) MED FRITT MÅTT NERTILL PÅ 4500 mm, BREDD= 1850 mm
P5= STÄLLAGE, HÖJD= 11 000 mm (LASTHÖJD 11 700mm), BREDD= 3950 mm
P6= STÄLLAGE, HÖJD= 11 000 mm (LASTHÖJD 11 700mm), MED FRITT MÅTT NERTILL PÅ 4500 mm, BREDD=3900 mm
P7= STÄLLAGE, HÖJD= 4 000 mm (LASTHÖJD 4 700mm), BREDD= 2850 mm
P8= STÄLLAGE, HÖJD= 11 000 mm (LASTHÖJD 11 700mm), BREDD= 2700 mm
P9= STÄLLAGE, HÖJD= 4 000 mm (LASTHÖJD 4 700mm), BREDD= 2050 mm
P10= STÄLLAGE, HÖJD= 11 000 mm (LASTHÖJD 11 700mm), BREDD= 3900 mm
P11= STÄLLAGE, HÖJD= 11 000 mm (LASTHÖJD 11 700mm), MED FRITT MÅTT NERTILL PÅ 4500 mm, BREDD=2700 mm

FG = FÄRDIGT GOLVNIVÅ
STPR = STUPRÖR

KM = KYLMASKIN. FÄSTES MOT UNDERSIDA TAK I KYL/FRYSRUM
UD= UTEDEL. KOPPLAS TILL KYLMASKIN

U= UGN
M=MICRO

PÅKÖRINGSSKYDD:

PKS 1= PÅKÖRNINGSSKYDD IFORM AV RÄCKE MED SPARKSKYDD. DEMONTERBART
PKS 2= PÅKÖRNINGSSKYDD IFROM AV EN LIST PÅ VÄGGEN
PKS 3= PÅKÖRNINGSSKYDD KRING STUPRÖR, VINDKRYSS, PELARE OCH UTRYMNINGSTRAPPOR.

= UTRYMNINGSVÄGG
= BRANDCELLSGRÄNS EI-60 ENDAST VID SPRINKLERRUM ÖVRIGA UTRYMMEN SPRINKLADE.

RUMSNUMMER: EX. 1 2 01
LÖPNUMMER
ETAPP
PLAN

= SKÅP OMKLÄDNINGSRUM
= DUSCHDRAPERI

TRAPPOR OCH RÄCKEN WELAND ELLER LIKVÄRDIGT.
UPPSTÄLLNINGAR AV TRAPPOR OCH RÄCKEN UTFÖRS AV LEVERANTÖREN.

FÖRESKRIFTER

UTVÄNDIGA STUPRÖR LÄNGST MED STOMLINJE 23 UTGÅR NÄR ETAPP 2 BYGGS.

HÄNVISNINGAR

ÖVERSIKTSPLAN A-40-1-1000
FÖNSTERDETALJ 3 A-42-6-1002

BET	ÄNDRINGEN AVSER	DATUM	SIGN

RELATIONSHANDLING

N

1 2 3 4
5 6 7 8

NORRA HAMNEN, KUBIKLAGRET

MALMÖ

SKANSKA

A	Skanska Teknik	Tel. 010-448 00 00
K	Skanska Teknik	Tel. 010-448 00 00
KP	Göinge Mekaniska AB	Tel. 0451-811 35
E	TEPEK AB	Tel. 040-434 643
V	VVS-Konsulterna i Ystad AB	Tel. 0411-736 20
W	VVS-Konsulterna i Ystad AB	Tel. 0411-736 20
M	Skanska Region Väg Syd	Tel. 010-448 00 00

UPPDRAG NR	RITAD/CONSTR. AV	HANDLÄGGARE
201176	FEr/JGo/STa	F.ERIKSSON
DATUM	ANSVARIG	
2018-02-02	JENS ERIK JÖRGENSEN	

NYBYGGNAD KUBIKLAGER
PLAN 1 - DEL 7

SKALA	NUMMER	BET
A1 1:100 A3 1:200	A-40-1-1107	

C:\Users\GoFHieb\Documents\K-kubiklager_A_RH_2016_gotfhieb.rvt
2018-02-05 16:29:33

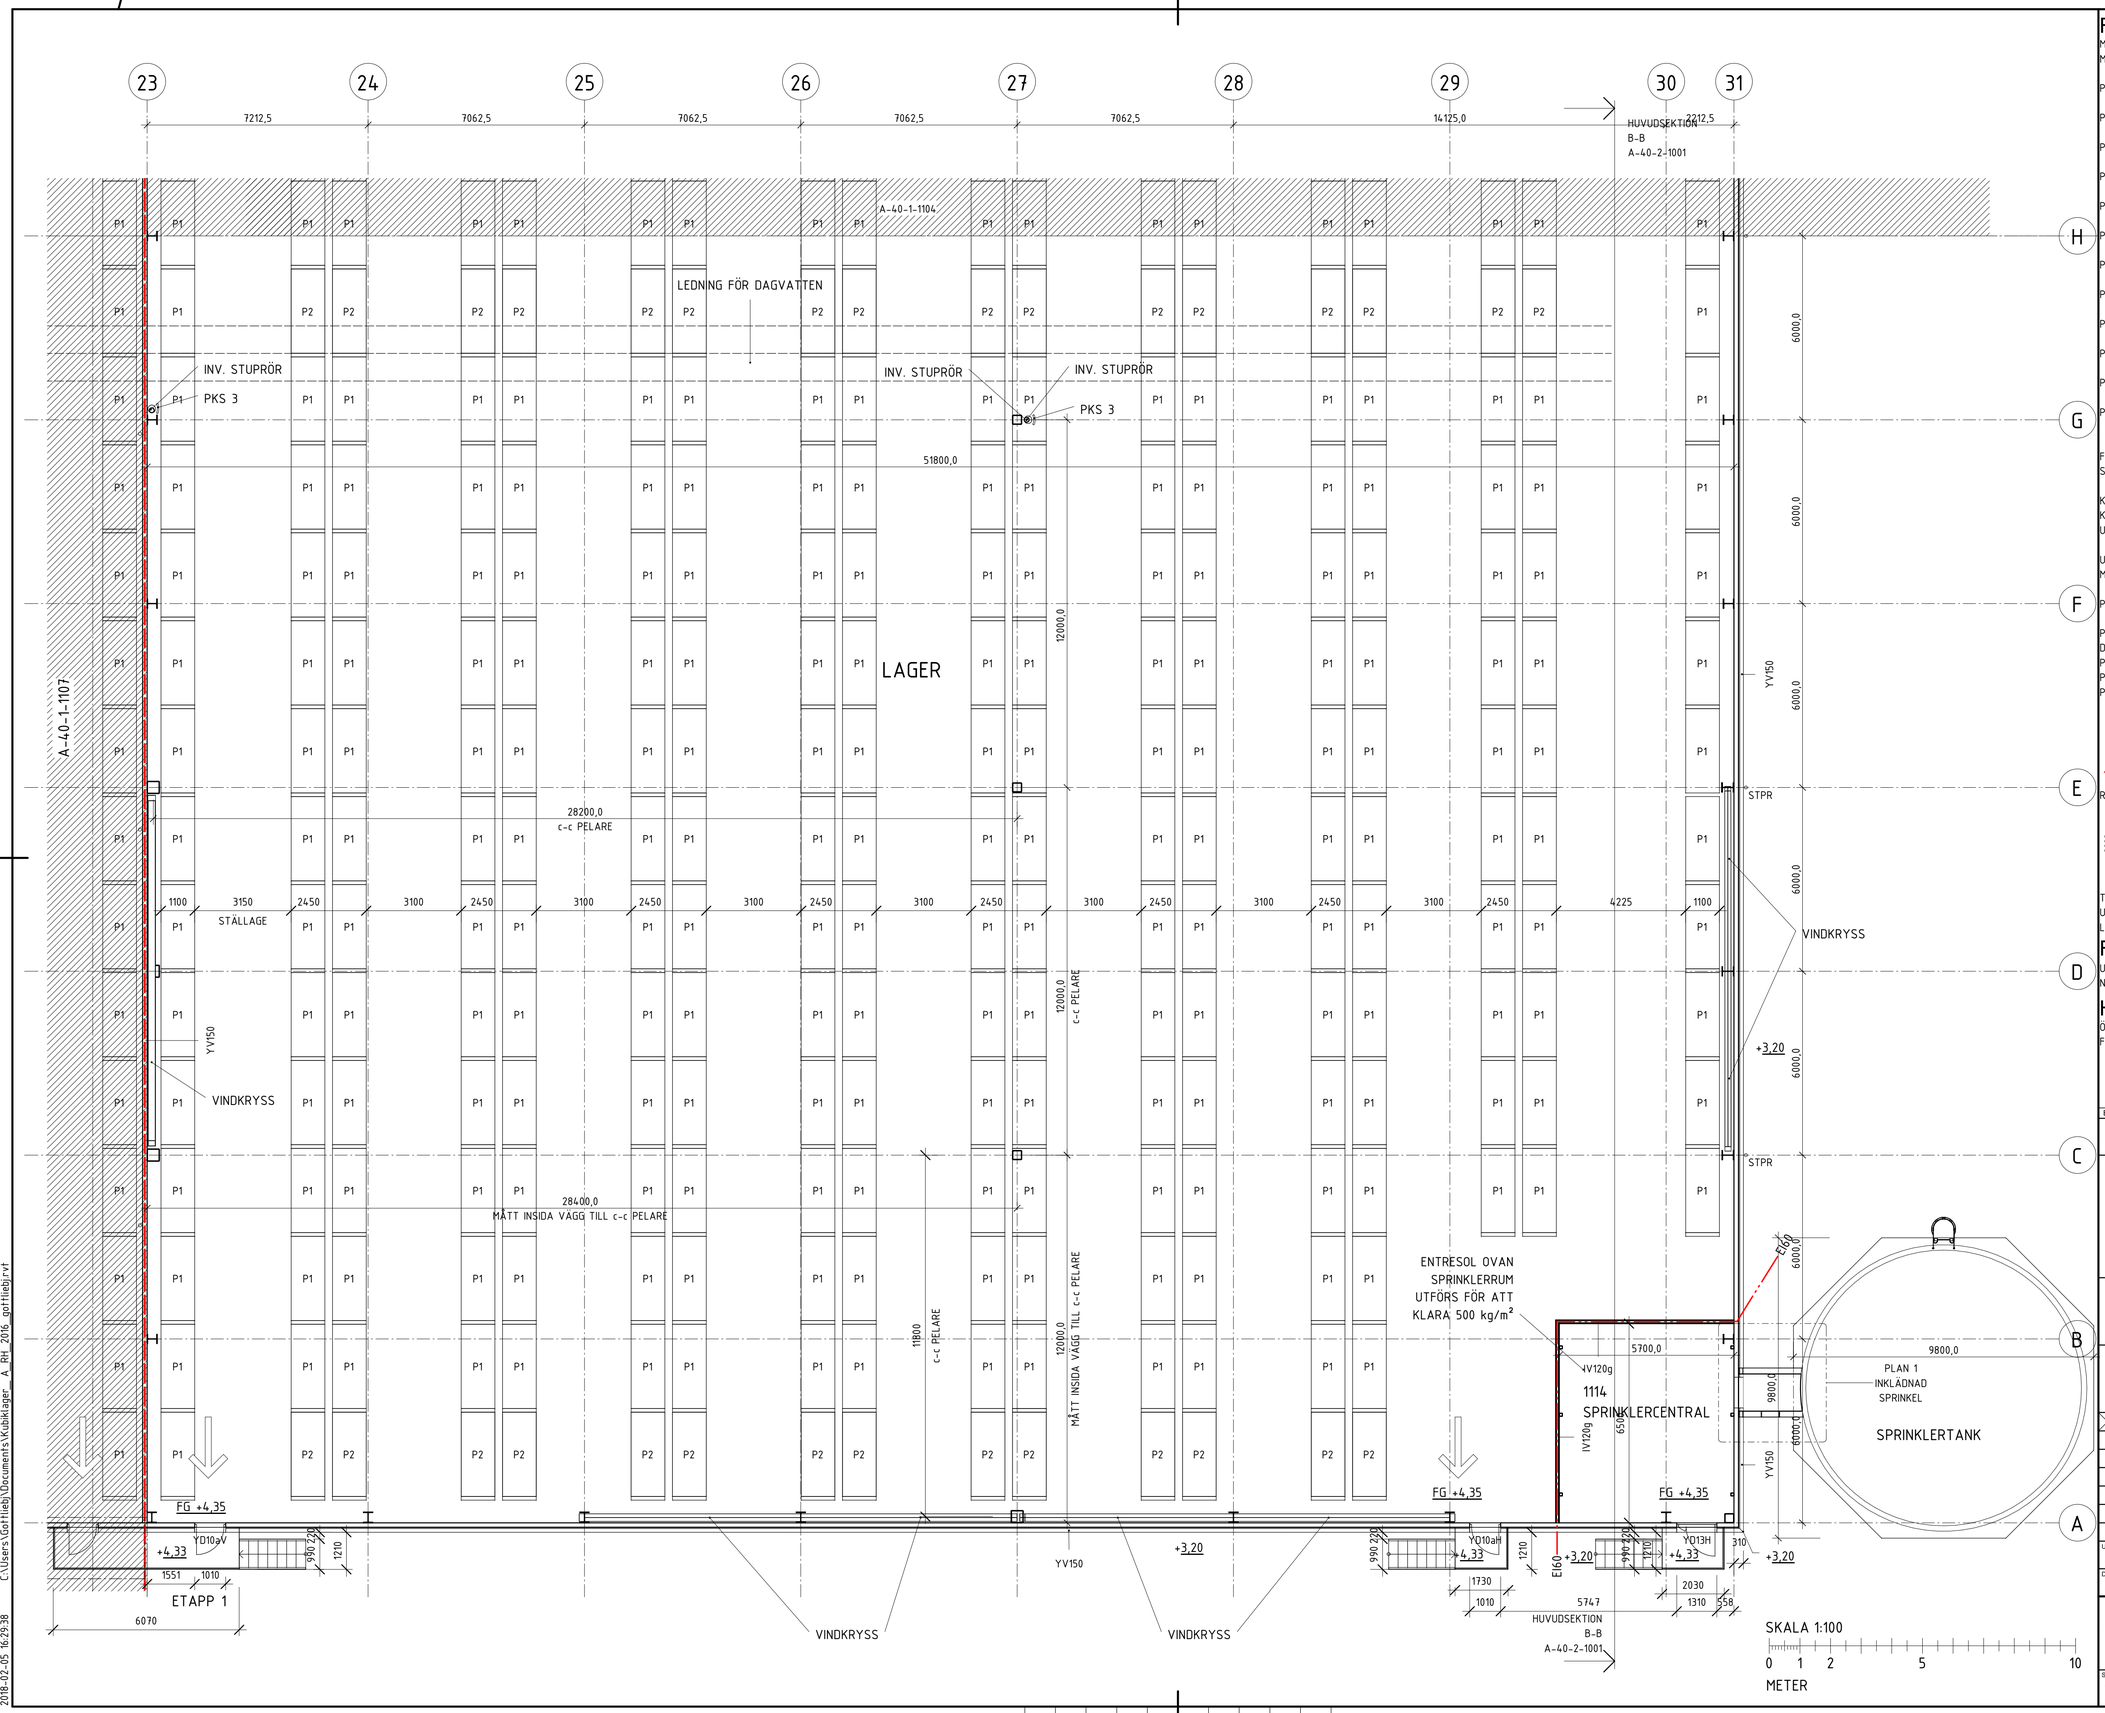

FÖRKLARINGAR

MÅTT ANGES I MILLIMETER. PLUSHÖJDER ANGES I METER.
MÅTT KONTROLLERAS PÅ PLATS INNAN TILLVERKNING.

PLUSHÖJDER ENLIGT HÖJDSYSTEM RH 2000 mm.

P1= STÄLLAGE, HÖJD= 11 000 mm (LASTHÖJD 11 700mm), BREDD= 2750 mm
P2= STÄLLAGE, HÖJD= 11 000 mm (LASTHÖJD 11 700mm) MED FRITT MÅTT NERTILL PÅ 4500 mm, BREDD=2750 mm
P3= STÄLLAGE, HÖJD= 11 000 mm (LASTHÖJD 11 700mm), BREDD= 1850 mm
P4= STÄLLAGE, HÖJD= 11 000 mm (LASTHÖJD 11 700mm) MED FRITT MÅTT NERTILL PÅ 4500 mm, BREDD= 1850 mm
P5= STÄLLAGE, HÖJD= 11 000 mm (LASTHÖJD 11 700mm), BREDD= 3950 mm
P6= STÄLLAGE, HÖJD= 11 000 mm (LASTHÖJD 11 700mm), MED FRITT MÅTT NERTILL PÅ 4500 mm, BREDD=3900 mm
P7= STÄLLAGE, HÖJD= 4 000 mm (LASTHÖJD 4 700mm), BREDD= 2850 mm
P8= STÄLLAGE, HÖJD= 11 000 mm (LASTHÖJD 11 700mm), BREDD= 2700 mm
P9= STÄLLAGE, HÖJD= 4 000 mm (LASTHÖJD 4 700mm), BREDD= 2050 mm
P10= STÄLLAGE, HÖJD= 11 000 mm (LASTHÖJD 11 700mm), BREDD= 3900 mm
P11= STÄLLAGE, HÖJD= 11 000 mm (LASTHÖJD 11 700mm), MED FRITT MÅTT NERTILL PÅ 4500 mm, BREDD=2700 mm

FG = FÄRDIGT GOLVNIVÅ
STPR = STUPRÖR

KM = KYLMASKIN. FÄSTES MOT UNDERSIDA TAK I KYL/FRYSRUM
UD= UTEDEL. KOPPLAS TILL KYLMASKIN

U= UGN
M=MICRO

PÅKÖRINGSSKYDD:

PKS 1= PÅKÖRNINGSSKYDD IFORM AV RÄCKE MED SPARKSKYDD. DEMONTERBART
PKS 2= PÅKÖRNINGSSKYDD IFROM AV EN LIST PÅ VÄGGEN
PKS 3= PÅKÖRNINGSSKYDD KRING STUPRÖR, VINDKRYSS, PELARE OCH UTRYMNINGSTRAPPOR.

= UTRYMNINGSVÄGG
= BRANDCELLSGRÄNS EI-60 ENDAST VID SPRINKLERRUM ÖVRIGA UTRYMMEN SPRINKLADE.

RUMSNUMMER: EX. 1 2 01
LÖPNUMMER
ETAPP
PLAN

= SKÅP OMKLÄDNINGSRUM
= DUSCHDRAPERI

TRAPPOR OCH RÄCKEN WELAND ELLER LIKVÄRDIGT.
UPPSTÄLLNINGAR AV TRAPPOR OCH RÄCKEN UTFÖRS AV LEVERANTÖREN.

FÖRESKRIFTER

UTVÄNDIGA STUPRÖR LÄNGST MED STOMLINJE 23 UTGÅR NÄR ETAPP 2 BYGGS.

HÄNVISNINGAR

ÖVERSIKTSPLAN A-40-1-1000
FÖNSTERDETALJ 3 A-42-6-1002

BET	ÄNDRINGEN AVSER	DATUM	SIGN

RELATIONSHANDLING

N

1	2	3	4
5	6	7	8

NORRA HAMNEN, KUBIKLAGRET

MALMÖ

SKANSKA

A	Skanska Teknik	Tel. 010-448 00 00
K	Skanska Teknik	Tel. 010-448 00 00
KP	Göinge Mekaniska AB	Tel. 0451-811 35
E	TEPEK AB	Tel. 040-434 643
V	VVS-Konsulterna i Ystad AB	Tel. 0411-736 20
W	VVS-Konsulterna i Ystad AB	Tel. 0411-736 20
M	Skanska Region Väg Syd	Tel. 010-448 00 00

UPPDRAG.NR	RITAD/KONSTR. AV	HANDLÄGGARE
201176	FEr/JGo/STa	F.ERIKSSON
DATUM	ANSVARIG	
2018-02-02	JENS ERIK JÖRGENSEN	

NYBYGGNAD KUBIKLAGER
PLAN 1 - DEL 8

SKALA	NUMMER	BET
A1 1:100 A3 1:200	A-40-1-1108	

C:\Users\GotHieb\Documents\Kubiklager- A_Rit_2016_gotHieb.rvt
2018-02-05 16:29:38

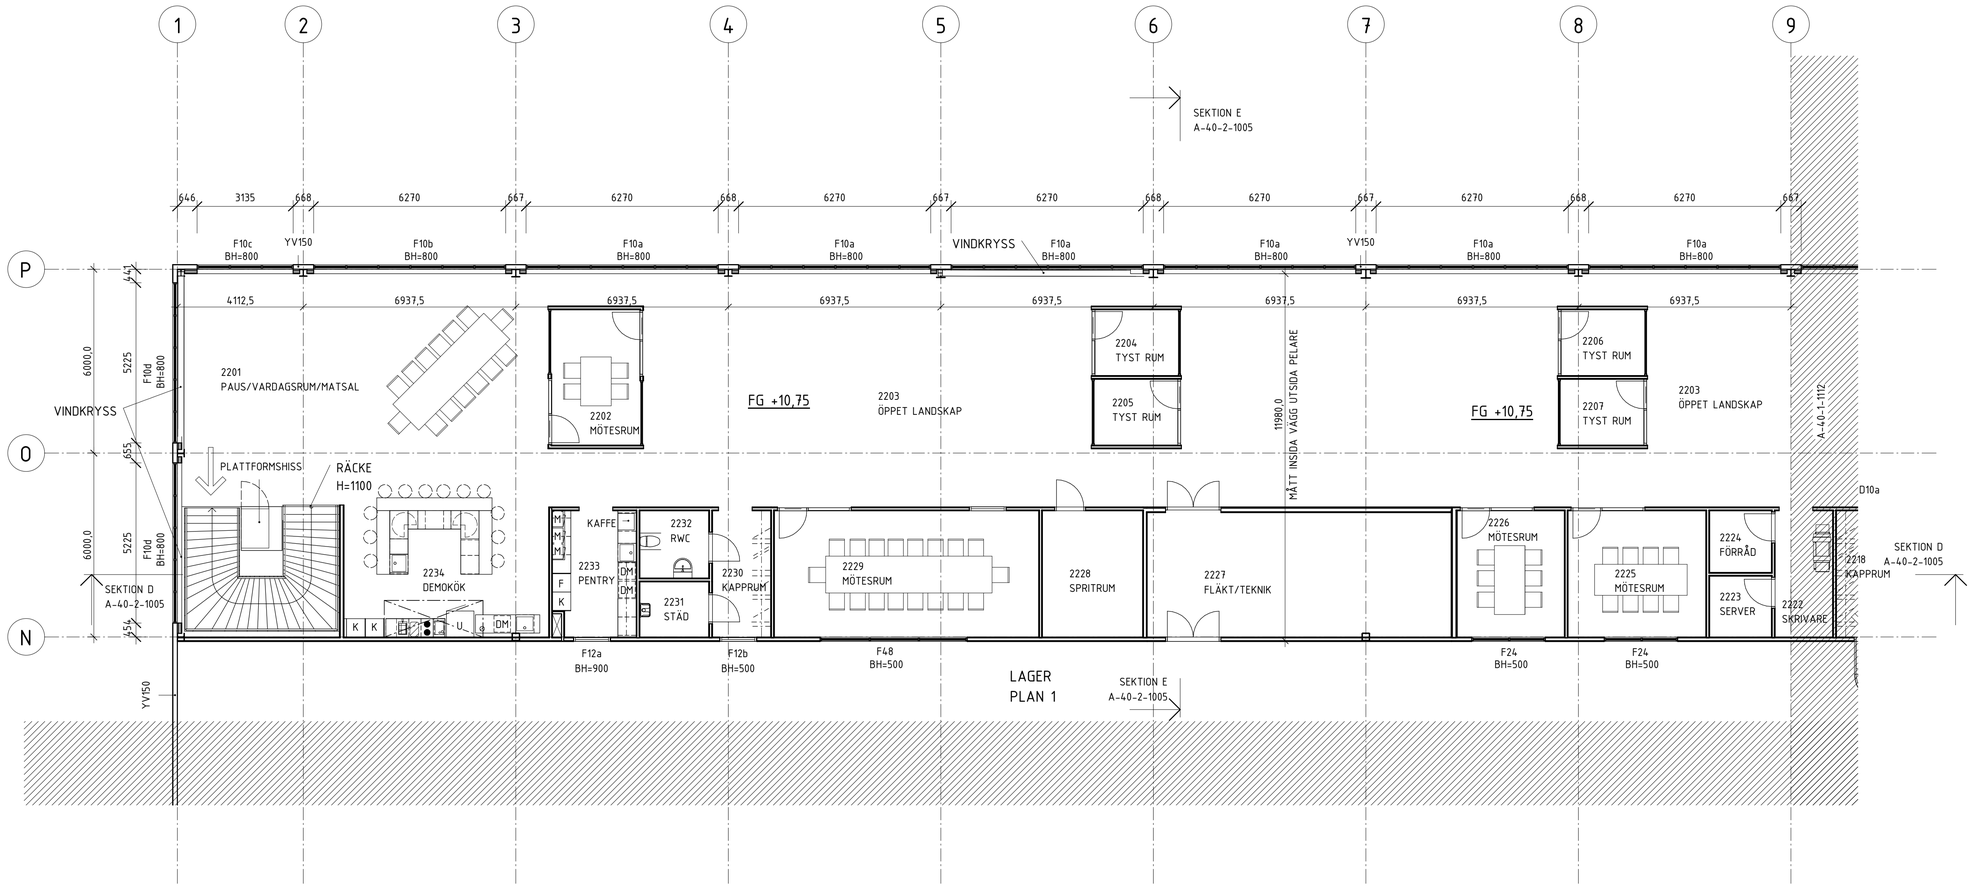

SKALA 1:100

0 1 2 5 10

METER

FÖRKLARINGAR

MÅTT ANGES I MILLIMETER. PLUSHÖJDER ANGES I METER.
MÅTT KONTROLLERAS PÅ PLATS INNAN TILLVERKNING.

PLUSHÖJDER ENLIGT HÖJDSYSTEM RH 2000.

U = UGN
M = MICRO
DM = DISKMASKIN
K/F = KOMBINERAT KYL/FRYS
KH = KAPPHYLLA
STPR = STUPRÖR
VVB = VARMVATTENBEREDARE

⇨ = UTRYMNINGSVÄG

RUMSNUMMER: EX. 1 2 01
└ LÖPNUMMER
└ ETAPP
└ PLAN

⬚ = SKÅP OMKLÄDNINGSRUM
⌇ = DUSCHDRAPERI

TRAPPOR OCH RÄCKEN WELAND ELLER LIKVÄRDIGT.
UPPSTÄLLNINGAR AV TRAPPOR OCH RÄCKEN UTFÖRS AV LEVERANTÖREN.

FÖRESKRIFTER

HÄNVISNINGAR

ÖVERSIKTSPLAN A-40-1-1000
VÄGGTYPSUPPSTÄLLNING A-43-4-1001

BET	ÄNDRINGEN AVSER	DATUM	SIGN

RELATIONSHANDLING

N

1 2 3 4
5 6 7 8

NORRA HAMNEN, KUBIKLAGRET
MALMÖ

SKANSKA

X	A	Skanska Teknik	Tel. 010-448 00 00
	K	Skanska Teknik	Tel. 010-448 00 00
	KP	Göinge Mekaniska AB	Tel. 0451-811 35
	E	TEPEK AB	Tel. 040-434 643
	V	VVS-Konsulterna i Ystad AB	Tel. 0411-736 20
	W	VVS-Konsulterna i Ystad AB	Tel. 0411-736 20
	M	Skanska Region Väg Syd	Tel. 010-448 00 00

UPPDRAG:NR	RITAD/KONSTR. AV	HANDLÄGGARE
201176	FEr/JGo/STa	F.ERIKSSON
DATUM 2018-02-02	ANSVARIG JENS ERIK JÖRGENSEN	

NYBYGGNAD KUBIKLAGER
ENTRESOLPLAN - DEL 1

SKALA	NUMMER	BET
A1 1:100 A3 1:200	A-40-1-1111	

2018-02-05 16:29:39 C:\Users\GotHieb\Documents\Kubiklager_A_RH_2016_gotHieb.rvt

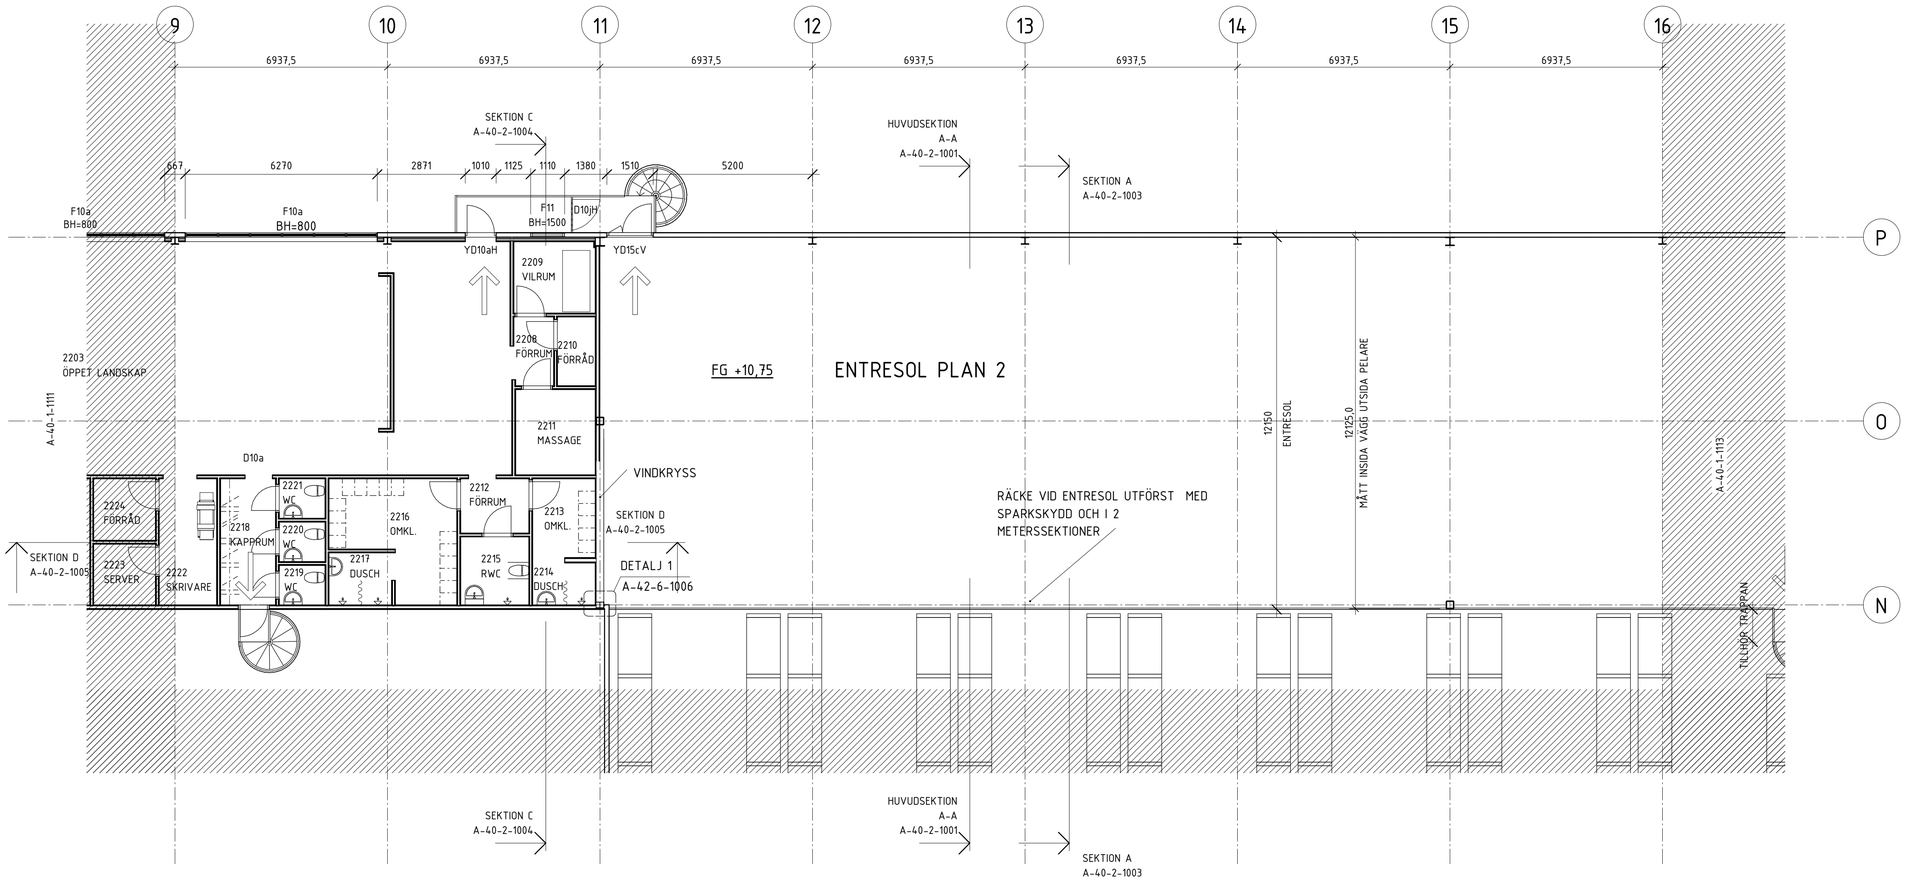

SKALA 1:100

0 1 2 5 10

METER

FÖRKLARINGAR

MÅTT ANGES I MILLIMETER. PLUSHÖJDER ANGES I METER.
MÅTT KONTROLLERAS PÅ PLATS INNAN TILLVERKNING.

PLUSHÖJDER ENLIGT HÖJDSYSTEM RH 2000.

U = UGN
M = MICRO
DM = DISKMASKIN
K/F = KOMBINERAT KYL/FRYS
KH = KAPPHYLLA
STPR = STUPRÖR
VVB = VARMVATTENBEREDARE

= UTRYMNINGSVÄG

RUMSNUMMER: EX. 1 2 01
LÖPNUMMER
ETAPP
PLAN

= SKÅP OMKLÄDNINGSRUM
= DUSCHDRAPERI

TRAPPOR OCH RÄCKEN WELAND ELLER LIKVÄRDIGT.
UPPSTÄLLNINGAR AV TRAPPOR OCH RÄCKEN UTFÖRS AV LEVERANTÖREN.

FÖRESKRIFTER

HÄNVISNINGAR

ÖVERSIKTSPLAN A-40-1-1000
VÄGGTYPSUPPSTÄLLNING A-43-4-1001

BET	ÄNDRINGEN AVSER	DATUM	SIGN

RELATIONSHANDLING

N

1 2 3 4
5 6 7 8

NORRA HAMNEN, KUBIKLAGRET
MALMÖ

SKANSKA

A	Skanska Teknik	Tel. 010-448 00 00
K	Skanska Teknik	Tel. 010-448 00 00
KP	Göinge Mekaniska AB	Tel. 0451-811 35
E	TEPEK AB	Tel. 040-434 643
V	VVS-Konsulterna i Ystad AB	Tel. 0411-736 20
W	VVS-Konsulterna i Ystad AB	Tel. 0411-736 20
M	Skanska Region Väg Syd	Tel. 010-448 00 00

UPPDRAG.NR	RITAD/KONSTR. AV	HANDLÄGGARE
201176	JGo	F.ERIKSSON
DATUM	ANSVARIG	
2018-02-02	JENS ERIK JÖRGENSEN	

NYBYGGNAD KUBIKLAGER
ENTRESOLPLAN - DEL 2

SKALA	NUMMER	BET
A1 1:100 A3 1:200	A-40-1-1112	

2018-02-05 16:29:41 C:\Users\GotHieb\Documents\Kubiklager_A_Rd_2016_gotHieb.rvt

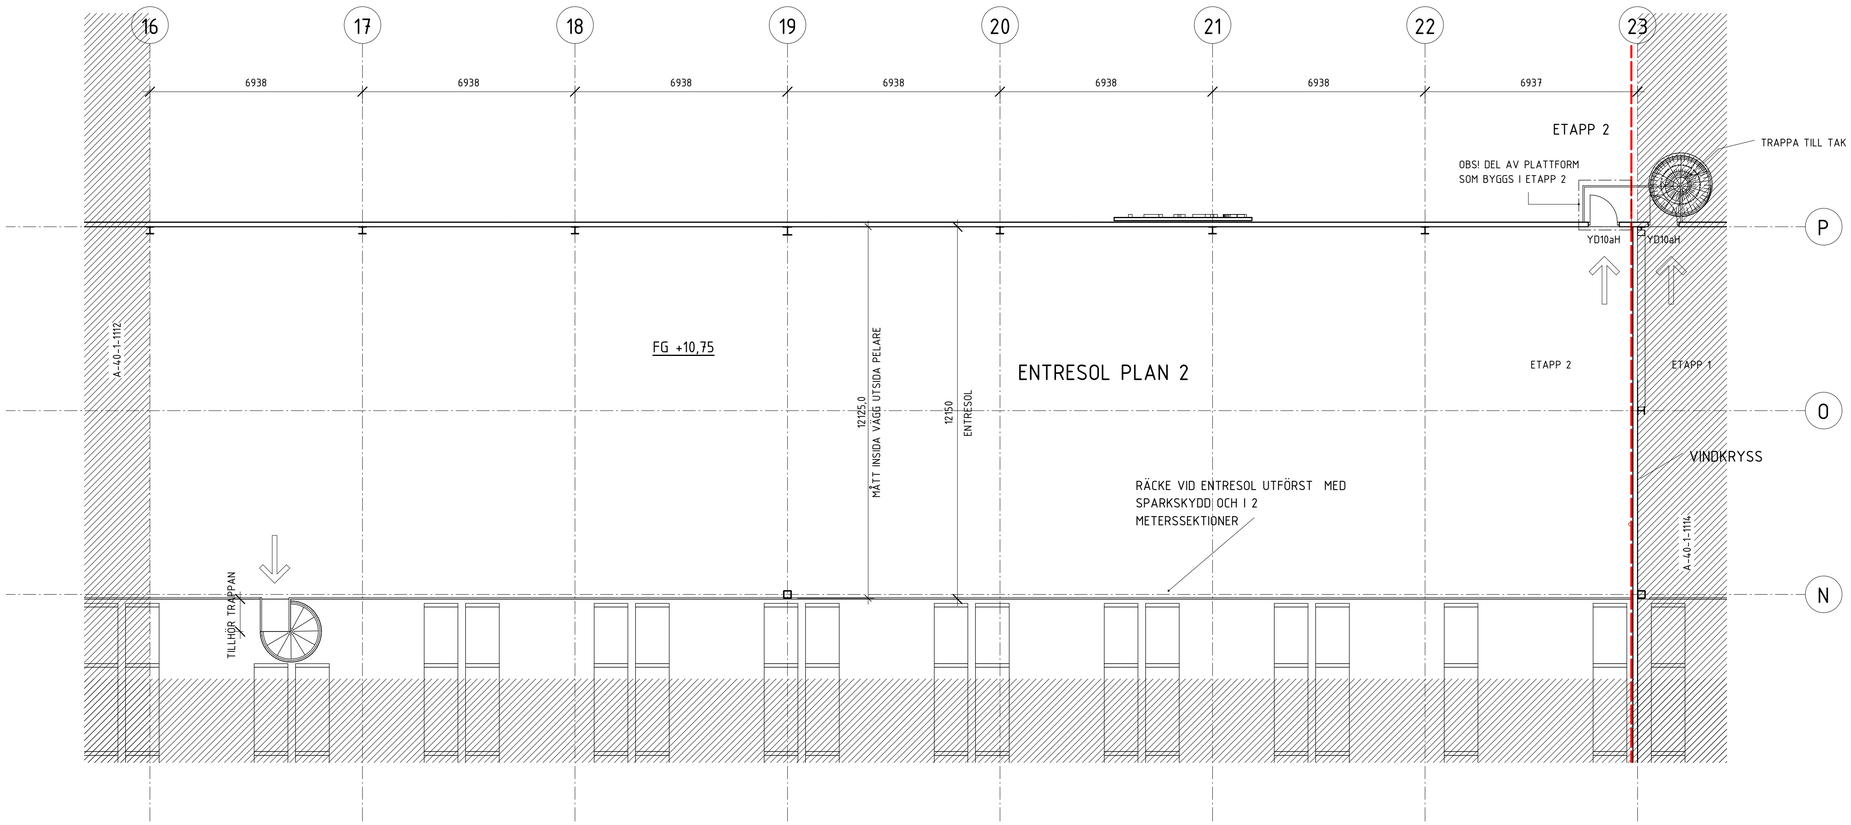

SKALA 1:100

0 1 2 5 10

METER

FÖRKLARINGAR

MÅTT ANGES I MILLIMETER. PLUSHÖJDER ANGES I METER.
MÅTT KONTROLLERAS PÅ PLATS INNAN TILLVERKNING.

PLUSHÖJDER ENLIGT HÖJDSYSTEM RH 2000.

FG = FÄRDIGT GOLVNIVÅ
STPR = STUPRÖR

FÖRESKRIFTER

UTVÄNDIGA STUPRÖR LÄNGST MED STOMLINJE 23 UTGÅR NÄR ETAPP 2 BYGGS.

HÄNVISNINGAR

ÖVERSIKTSPLAN A-40-1-1000
VÄGGTYPSUPPSTÄLLNING A-43-4-1001

BET	ÄNDRINGEN AVSER	DATUM	SIGN

RELATIONSHANDLING

N

1 2 3 4
5 6 7 8

NORRA HAMNEN, KUBIKLAGRET

MALMÖ

SKANSKA

X	A	Skanska Teknik	Tel. 010-448 00 00
	K	Skanska Teknik	Tel. 010-448 00 00
	KP	Göinge Mekaniska AB	Tel. 0451-811 35
	E	TEPEK AB	Tel. 040-434 643
	V	VVS-Konsulterna i Ystad AB	Tel. 0411-736 20
	W	VVS-Konsulterna i Ystad AB	Tel. 0411-736 20
	M	Skanska Region Väg Syd	Tel. 010-448 00 00

UPPDRAG.NR	RITAD/KONSTR. AV	HANDLÄGGARE
201176	FEr/JGo/STa	F.ERIKSSON

DATUM	ANSVARIG
2018-02-02	JENS ERIK JÖRGENSEN

NYBYGGNAD KUBIKLAGER
ENTRESOLPLAN - DEL 3

SKALA	NUMMER	BET
A1 1:100 A3 1:200	A-40-1-1113	

2018-02-05 16:29:44 C:\Users\GotHieb\Documents\Kubiklager_A_RH_2016_gotHiebj.rvt

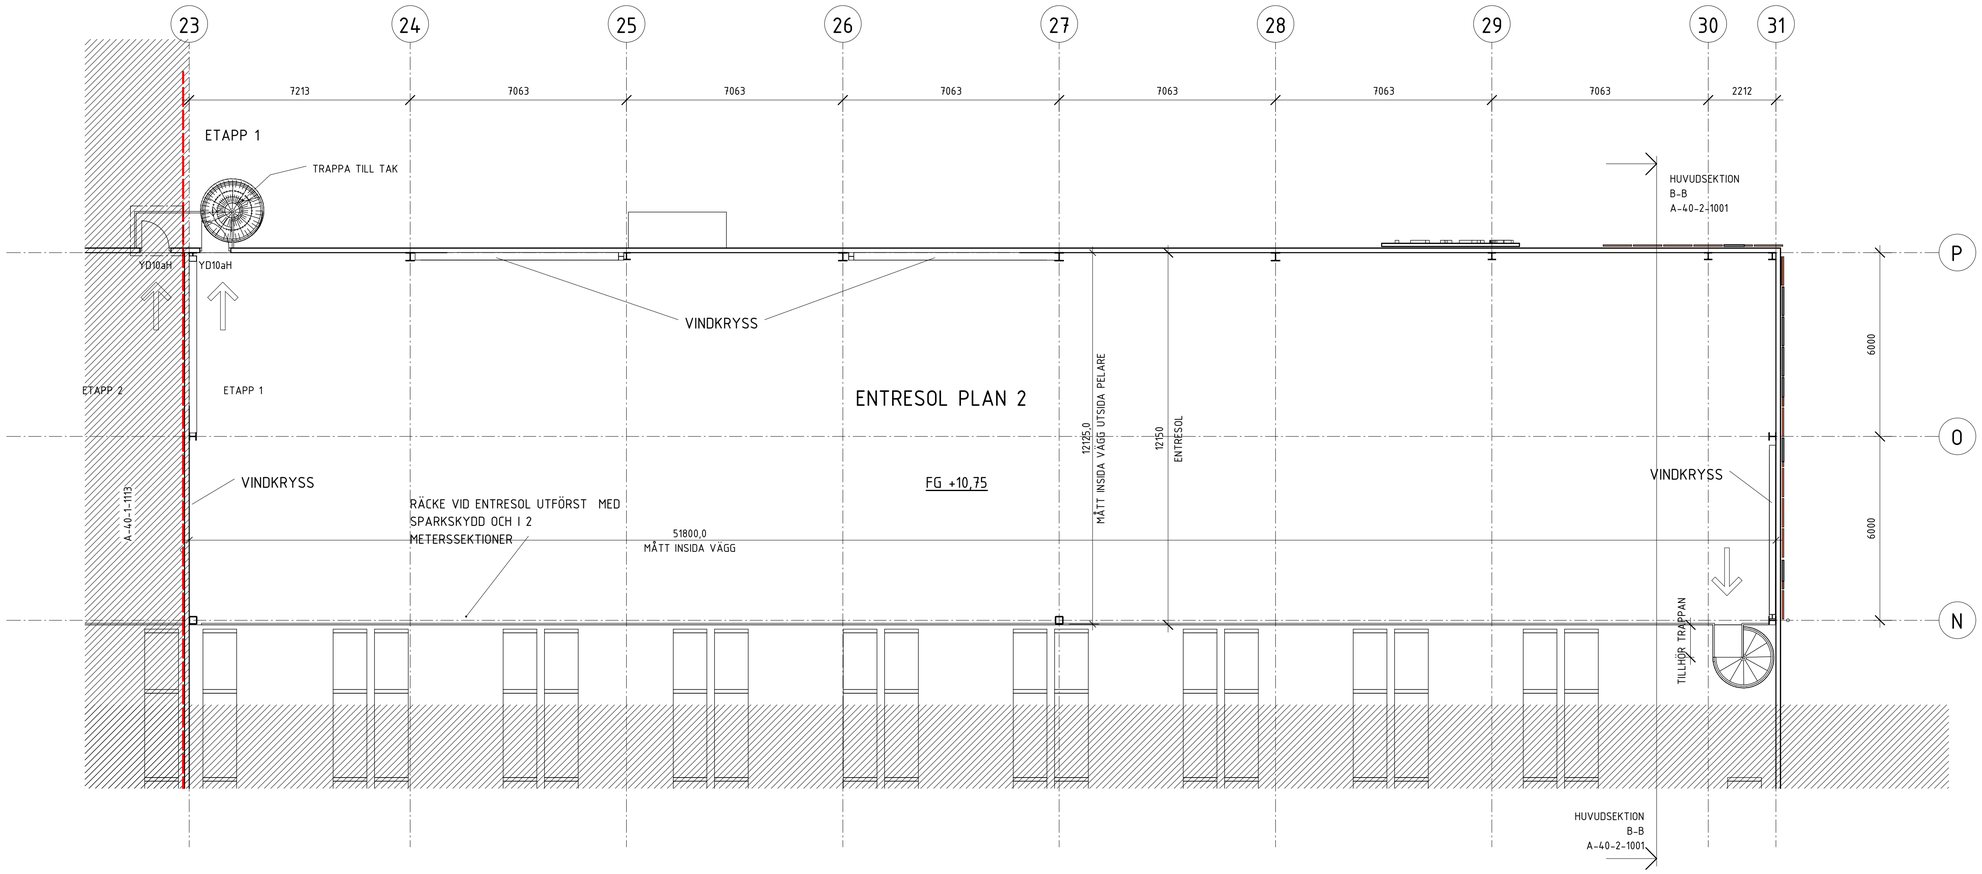

SKALA 1:100

0 1 2 5 10

METER

FÖRKLARINGAR

MÅTT ANGES I MILLIMETER. PLUSHÖJDER ANGES I METER.
MÅTT KONTROLLERAS PÅ PLATS INNAN TILLVERKNING.

PLUSHÖJDER ENLIGT HÖJDSYSTEM RH 2000.

FG = FÄRDIGT GOLVNIVÅ
STPR = STUPRÖR

FÖRESKRIFTER

UTVÄNDIGA STUPRÖR LÄNGST MED STOMLINJE 23 UTGÅR NÄR ETAPP 2 BYGGS.

HÄNVISNINGAR

ÖVERSIKTSPLAN A-40-1-1000
VÄGGTYPSUPPSTÄLLNING A-43-4-1001

BET	ÄNDRINGEN AVSER	DATUM	SIGN

RELATIONSHANDLING

N

1 2 3 4
5 6 7 8

NORRA HAMNEN, KUBIKLAGRET
MALMÖ

SKANSKA

A	Skanska Teknik	Tel. 010-448 00 00
K	Skanska Teknik	Tel. 010-448 00 00
KP	Göinge Mekaniska AB	Tel. 0451-811 35
E	TEPEK AB	Tel. 040-434 643
V	VVS-Konsulterna i Ystad AB	Tel. 0411-736 20
W	VVS-Konsulterna i Ystad AB	Tel. 0411-736 20
M	Skanska Region Väg Syd	Tel. 010-448 00 00

UPPDRAG:NR	RITAD/KONSTR. AV	HANDLÄGGARE
201176	FEr/JGo/STa	F.ERIKSSON
DATUM	ANSVARIG	
2018-02-02	JENS ERIK JÖRGENSEN	

NYBYGGNAD KUBIKLAGER
ENTRESOLPLAN - DEL 4

SKALA	NUMMER	BET
A1 1:100 A3 1:200	A-40-1-1114	

2018-02-05 16:29:48 C:\Users\GotHieb\Documents\Kubiklager_A_RH_2016_gotHieb.rvt

ÖVERSIKT FASAD MOT NORR
1 : 400

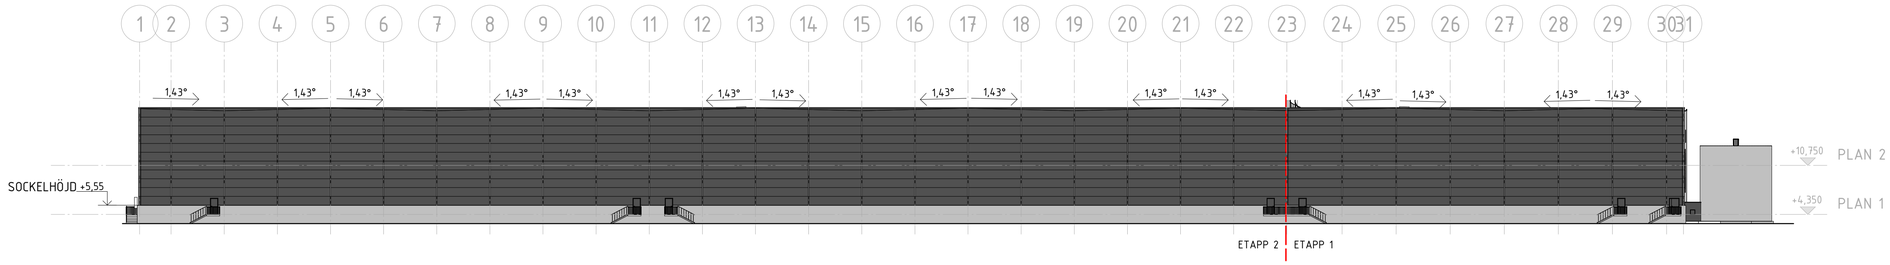

ÖVERSIKT FASAD MOT SÖDER
1 : 400

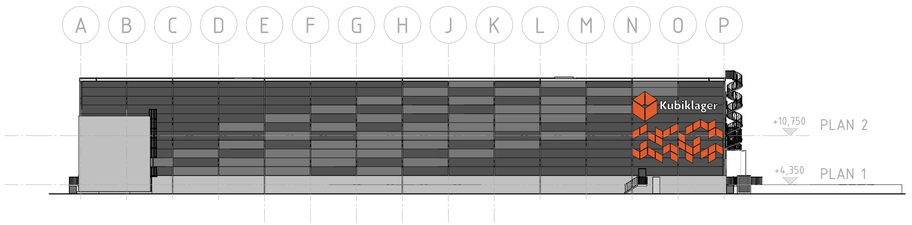

ÖVERSIKT FASAD MOT ÖSTER
1 : 400

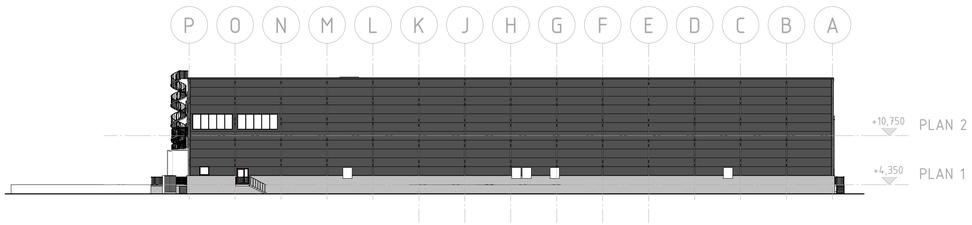

ÖVERSIKT FASAD MOT VÄSTER
1 : 400

SKALA 1:400

0 5 10 15 20 30 40

METER

FÖRKLARINGAR

MÅTT ANGES I MILLIMETER. PLUSHÖJDER ANGES I METER.
MÅTT KONTROLLERAS PÅ PLATS INNAN TILLVERKNING.

- PLÅTFASAD, SANDWICHELEMENT, KINGSPAN, KULÖR MÖRKGRÅ; TYP ANTRAZITGRÅ RAL 7016
- PLÅTFASAD, SANDWICHELEMENT, KINGSPAN, KULÖR GRAFITGRÅ; TYP GRAFITGRÅ RAL 9007.
- SKYLTPLATS
- PLÅTFASAD ENTRÉDELAR/ SKYLTPLATSER KULÖR LJUSGRÅ.
- SOCKEL: LJUS BETONG

STPR STUPRÖR, LACKERAS MÖRKGRÅ LIKA FASAD RAL 7016

SKYLTAR: LOGGA KUBIKLAGER UTFÖRS I BOCKAD PLÅT, KULÖR RÖDORANGE RAL 2009.

ÖVRIGA SKYLTAR UTFÖRS I KULÖR VIT.

TAK: PAPPTÄCKT, KULÖR SVART.

PLÅTDETALJER: AVTÄCKNING, KRÖNPLÅTAR, HÄNGRÄNNOR OCH STUPRÖR UTFÖRS I KULÖR LIKA FASAD, MÖRKGRÅ RAL 7016.

TRAPPOR OCH RÄCKEN: UTFÖRS I GALVANISERAT STÅL.

DÖRRAR OCH FÖNSTER:
ENTRÉDÖRRAR UTFÖRS I KULÖR LIKA LOGGA, RÖDORANGE.
ÖVRIGA DÖRRAR OCH FÖNSTER UTFÖRS I KULÖR LIKA FASAD, MÖRKGRÅ.

PORTAR/ PORTAR I LASTHUS: KULÖR MÖRKGRÅ LIKA FASAD RAL 7016

SPRINKELTANK: KULÖR GRAFITGRÅ; TYP GRAFITGRÅ RAL 9007.

BET	ÄNDRINGEN AVSER	DATUM	SIGN

RELATIONSHANDLING

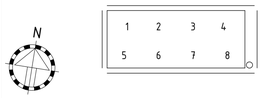

NORRA HAMNEN, KUBIKLAGRET
MALMÖ

SKANSKA

X	A	Skanska Teknik	Tel. 010-448 00 00
	K	Skanska Teknik	Tel. 010-448 00 00
	KP	Göinge Mekaniska AB	Tel. 0451-811 35
	E	TEPEK AB	Tel. 040-434 643
	V	VVS-Konsulterna i Ystad AB	Tel. 0411-736 20
	W	VVS-Konsulterna i Ystad AB	Tel. 0411-736 20
	M	Skanska Region Väg Syd	Tel. 010-448 00 00

UPPDRAG.NR	RITADKONSTR. AV	HANDLÄGGARE
201176	JGo	F.ERIKSSON
DATUM	ANSVARIG	
2018-02-02	JENS ERIK JÖRGENSEN	

NYBYGGNAD KUBIKLAGER
FASADER

ÖVERSIKT

SKALA	NUMMER	BET
A1 1:400 A3 1:800	A-40-3-1001	

2018-02-05 16:30:43 C:\Users\GotHieb\Documents\Kubiklager_A_RH_2016_gotHieb.rvt

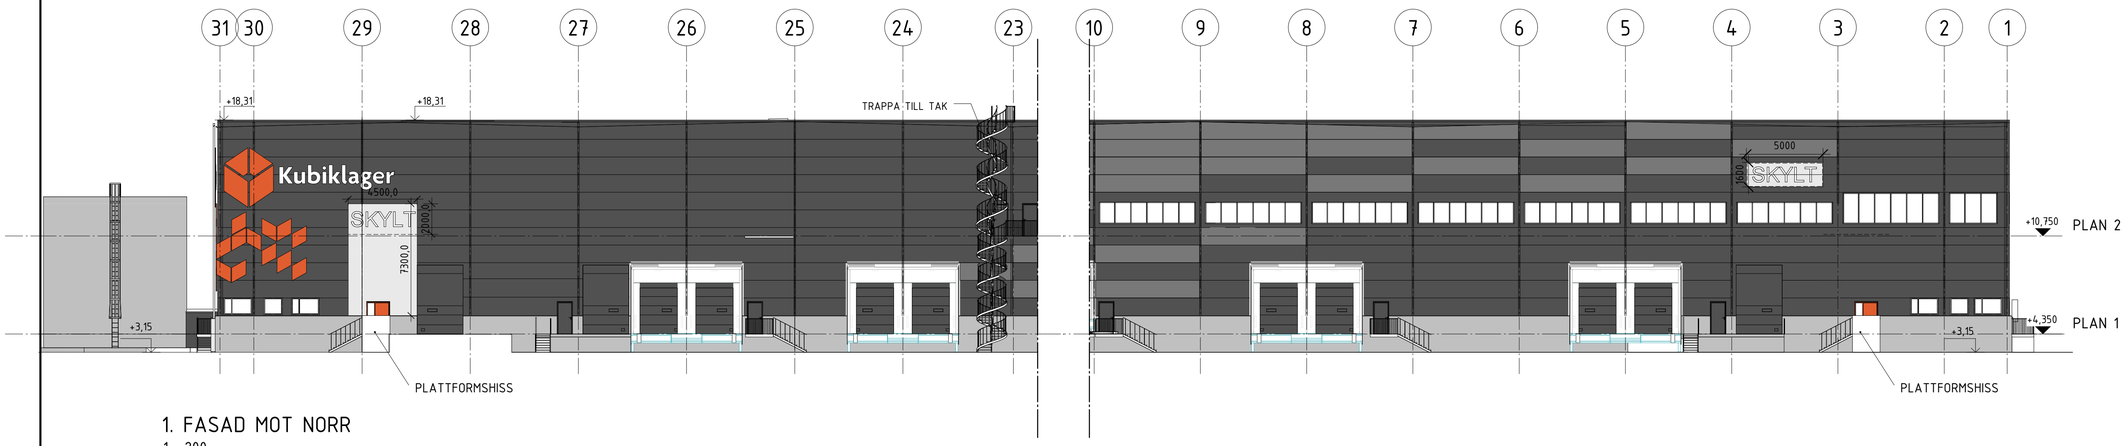

1. FASAD MOT NORR
1 : 200

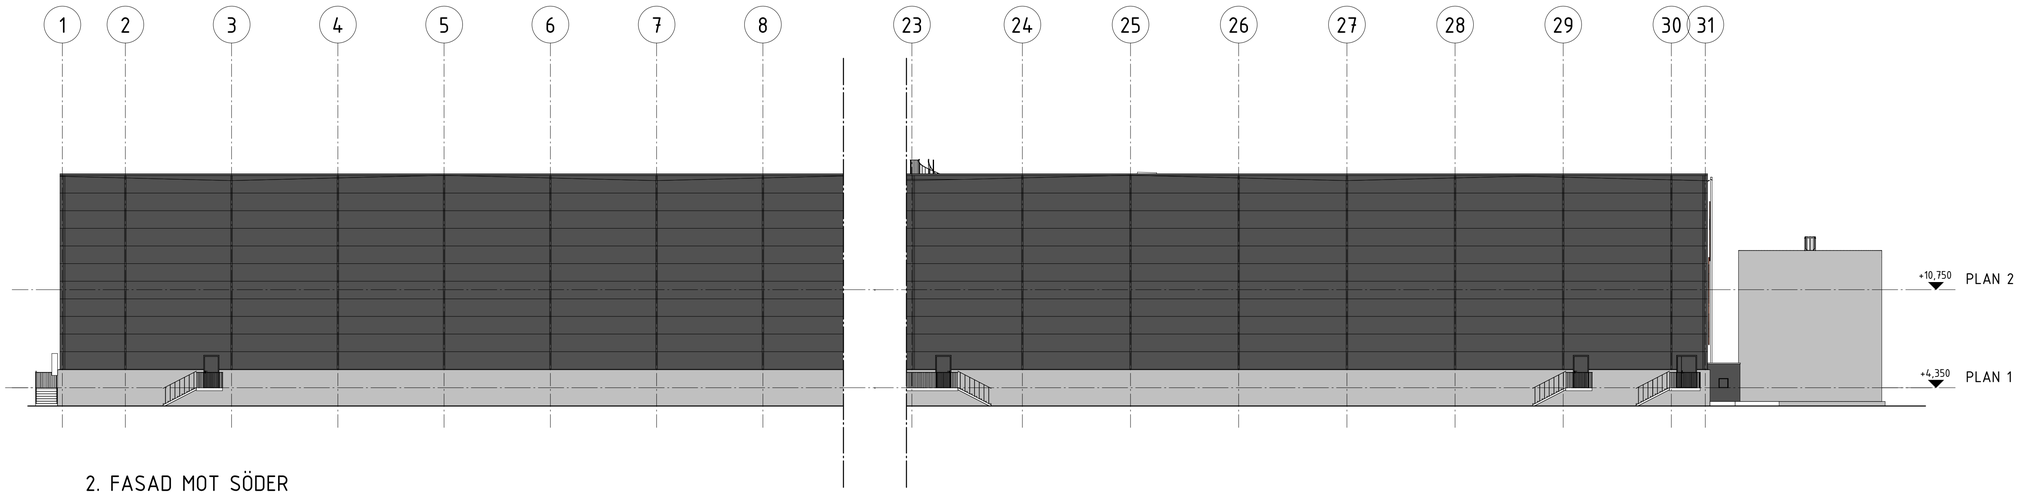

2. FASAD MOT SÖDER
1 : 200

SKALA 1:200
0 1 2 5 10 15 20
METER

FÖRKLARINGAR

MÅTT ANGES I MILLIMETER. PLUSHÖJDER ANGES I METER.
MÅTT KONTROLLERAS PÅ PLATS INNAN TILLVERKNING.

- PLÅTFASAD, SANDWICHELEMENT, KINGSPAN, KULÖR MÖRKGRÅ; TYP ANTRAZITGRÅ RAL 7016
- PLÅTFASAD, SANDWICHELEMENT, KINGSPAN, KULÖR GRAFITGRÅ; TYP GRAFITGRÅ RAL 9007.
- SKYLTPLATS
- PLÅTFASAD ENTRÉDELAR/ SKYLTPLATSER KULÖR LJUSGRÅ.
- SOCKEL: LJUS BETONG

STPR STUPRÖR, LACKERAS MÖRKGRÅ LIKA FASAD RAL 7016

SKYLTAR: LOGGA KUBIKLAGER UTFÖRS I BOCKAD PLÅT, KULÖR RÖDORANGE RAL 2009.

ÖVRIGA SKYLTAR UTFÖRS I KULÖR VIT.

TAK: PAPPTÄCKT, KULÖR SVART.

PLÅTDETALJER: AVTÄCKNING, KRÖNPLÅTAR, HÄNGRÄNNOR OCH STUPRÖR UTFÖRS I KULÖR LIKA FASAD, MÖRKGRÅ RAL 7016.

TRAPPOR OCH RÄCKEN: UTFÖRS I GALVANISERAT STÅL.

DÖRRAR OCH FÖNSTER:
ENTRÉDÖRRAR UTFÖRS I KULÖR LIKA LOGGA, RÖDORANGE.
ÖVRIGA DÖRRAR OCH FÖNSTER UTFÖRS I KULÖR LIKA FASAD, MÖRKGRÅ.

PORTAR/ PORTAR I LASTHUS: KULÖR MÖRKGRÅ LIKA FASAD RAL 7016

SPRINKELTANK: KULÖR GRAFITGRÅ; TYP GRAFITGRÅ RAL 9007.

BET	ÄNDRINGEN AVSER	DATUM	SIGN

RELATIONSHANDLING

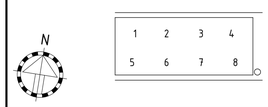

NORRA HAMNEN, KUBIKLAGRET
MALMÖ

SKANSKA

X	A	Skanska Teknik	Tel. 010-448 00 00
	K	Skanska Teknik	Tel. 010-448 00 00
	KP	Göinge Mekaniska AB	Tel. 0451-811 35
	E	TEPEK AB	Tel. 040-434 643
	V	VVS-Konsulterna i Ystad AB	Tel. 0411-736 20
	W	VVS-Konsulterna i Ystad AB	Tel. 0411-736 20
	M	Skanska Region Väg Syd	Tel. 010-448 00 00

UPPDRAG:NR	RITAD/KONSTR. AV	HANDLÄGGARE
201176	JGo	F.ERIKSSON
DATUM	ANSVARIG	
2018-02-02	JENS ERIK JÖRGENSEN	

NYBYGGNAD KUBIKLAGER
FASADER

NORR, SÖDER

SKALA	NUMMER	BET
A1 1:200 A3 1:400	A-40-3-1002	

2018-02-05 16:30:52 C:\Users\GotHieb\Documents\Kubiklager_A_RH_2016_gotHiebj.rvt

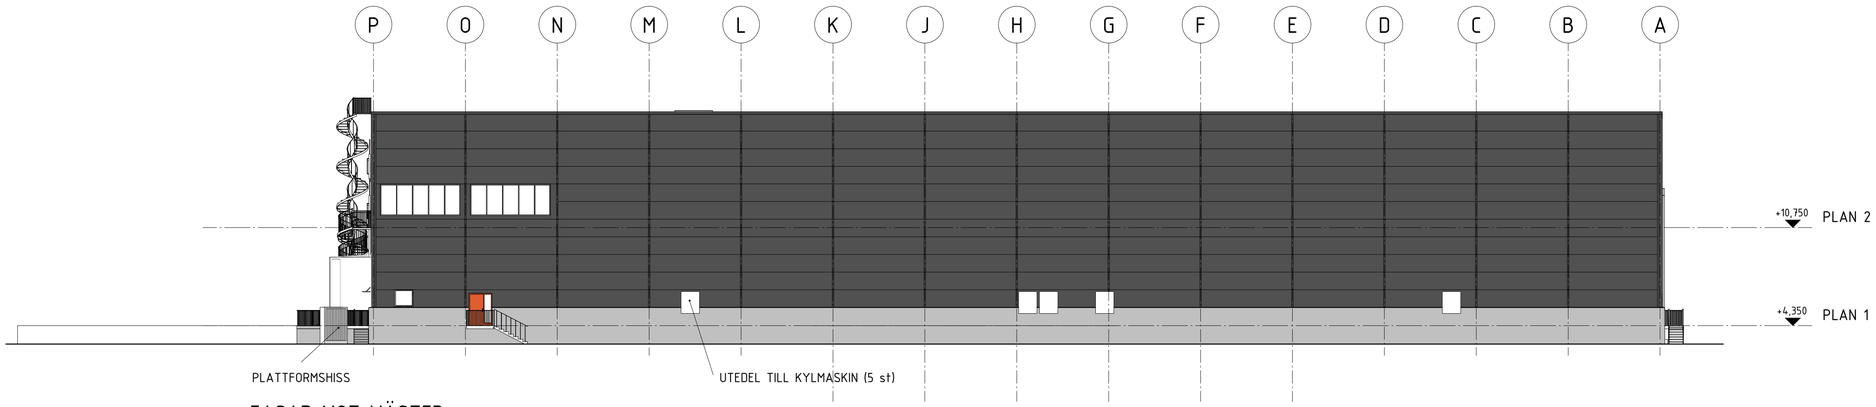

FASAD MOT VÄSTER
1 : 200

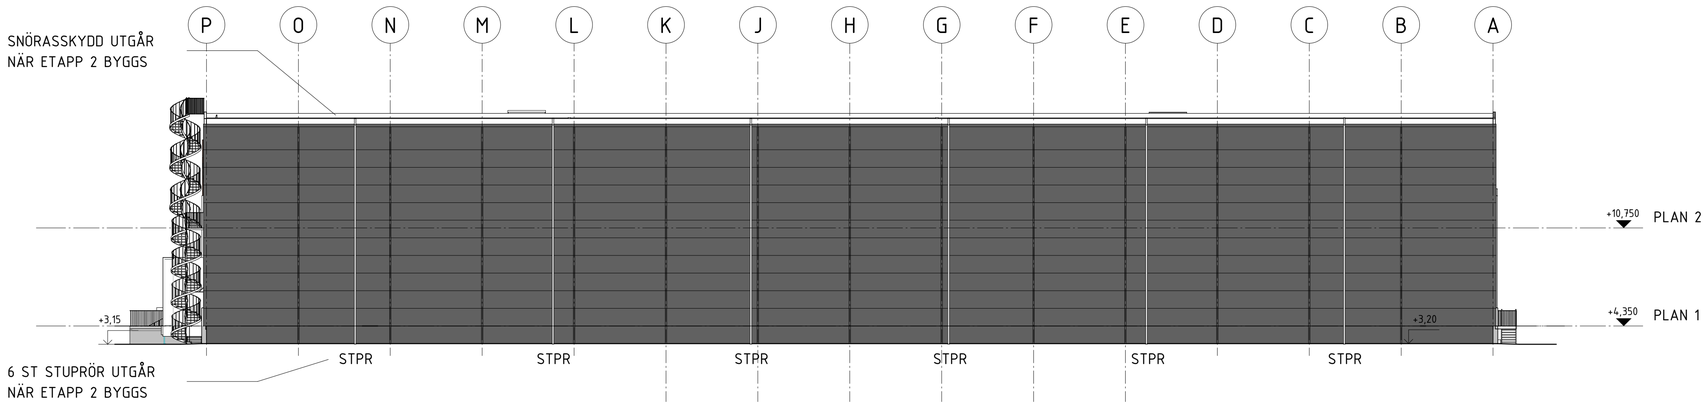

FASAD VÄSTER ETAPP 1
1 : 200

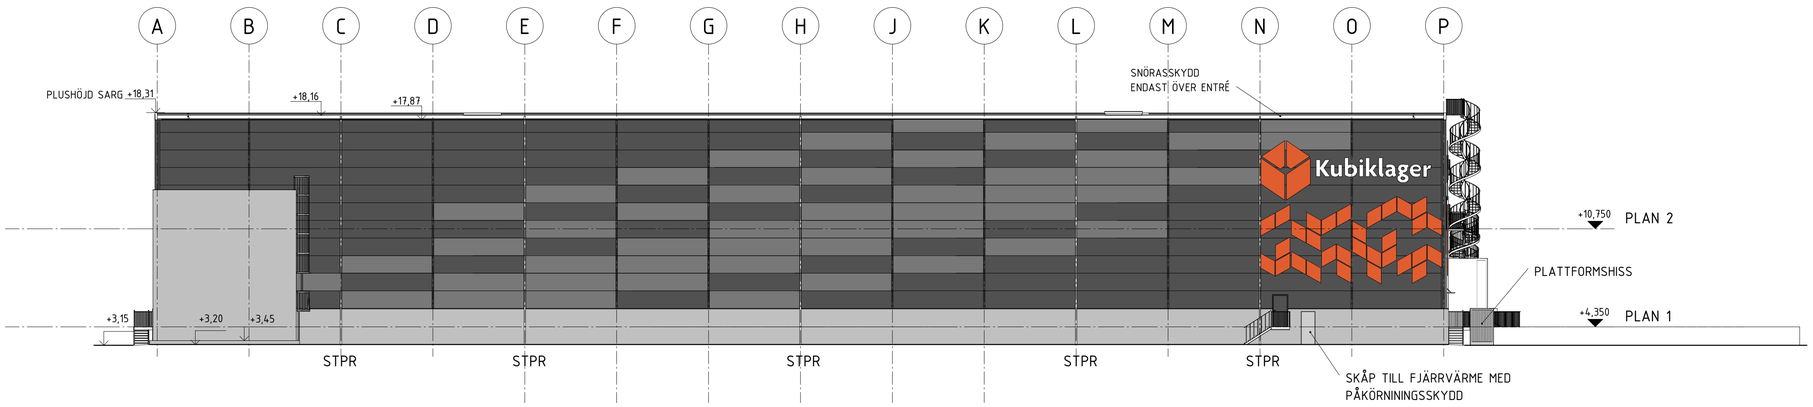

FASAD MOT ÖSTER
1 : 200

SKALA 1:200

0 1 2 5 10 15 20

METER

FÖRKLARINGAR

MÅTT ANGES I MILLIMETER. PLUSHÖJDER ANGES I METER.
MÅTT KONTROLLERAS PÅ PLATS INNAN TILLVERKNING.

- PLÅTFASAD, SANDWICHELEMENT, KINGSPAN, KULÖR MÖRKGRÅ; TYP ANTRAZITGRÅ RAL 7016
- PLÅTFASAD, SANDWICHELEMENT, KINGSPAN, KULÖR GRAFITGRÅ; TYP GRAFITGRÅ RAL 9007.
- SKYLTPLATS
- PLÅTFASAD ENTRÉDELAR/ SKYLTPLATSER KULÖR LJUSGRÅ.
- SOCKEL: LJUS BETONG

STPR STUPRÖR, LACKERAS MÖRKGRÅ LIKA FASAD RAL 7016

SKYLTAR: LOGGA KUBIKLAGER UTFÖRS I BOCKAD PLÅT, KULÖR RÖDORANGE RAL 2009.

ÖVRIGA SKYLTAR UTFÖRS I KULÖR VIT.

TAK: PAPPTÄCKT, KULÖR SVART.

PLÅTDETALJER: AVTÄCKNING, KRÖNPLÅTAR, HÄNGRÄNNOR OCH STUPRÖR UTFÖRS I KULÖR LIKA FASAD, MÖRKGRÅ RAL 7016.

TRAPPOR OCH RÄCKEN: UTFÖRS I GALVANISERAT STÅL.

DÖRRAR OCH FÖNSTER:
ENTRÉDÖRRAR UTFÖRS I KULÖR LIKA LOGGA, RÖDORANGE.
ÖVRIGA DÖRRAR OCH FÖNSTER UTFÖRS I KULÖR LIKA FASAD, MÖRKGRÅ.

PORTAR/ PORTAR I LASTHUS: KULÖR MÖRKGRÅ LIKA FASAD RAL 7016

SPRINKELTANK: KULÖR GRAFITGRÅ; TYP GRAFITGRÅ RAL 9007.

BET	ÄNDRINGEN AVSER	DATUM	SIGN

RELATIONSHANDLING

N

1 2 3 4
5 6 7 8

NORRA HAMNEN, KUBIKLAGRET
MALMÖ

SKANSKA

A	Skanska Teknik	Tel. 010-448 00 00
K	Skanska Teknik	Tel. 010-448 00 00
KP	Göinge Mekaniska AB	Tel. 0451-811 35
E	TEPEK AB	Tel. 040-434 643
V	VVS-Konsulterna i Ystad AB	Tel. 0411-736 20
W	VVS-Konsulterna i Ystad AB	Tel. 0411-736 20
M	Skanska Region Väg Syd	Tel. 010-448 00 00

UPPDRAGSNR	RITADKONSTR. AV	HANDLÄGGARE
201176	EP/FE/JGo	F.ERIKSSON
DATUM	ANSVARIG	
2018-02-02	JENS ERIK JÖRGENSEN	

NYBYGGNAD KUBIKLAGER
FASADER

VÄSTER, VÄSTER (ETAPP 1), ÖSTER

SKALA	NUMMER	BET
A1 1:200 A3 1:400	A-40-3-1003	

2018-02-05 16:31:04 C:\Users\GotHieb\Documents\Kubiklager_A_RH_2016_gotthieb.rvt