



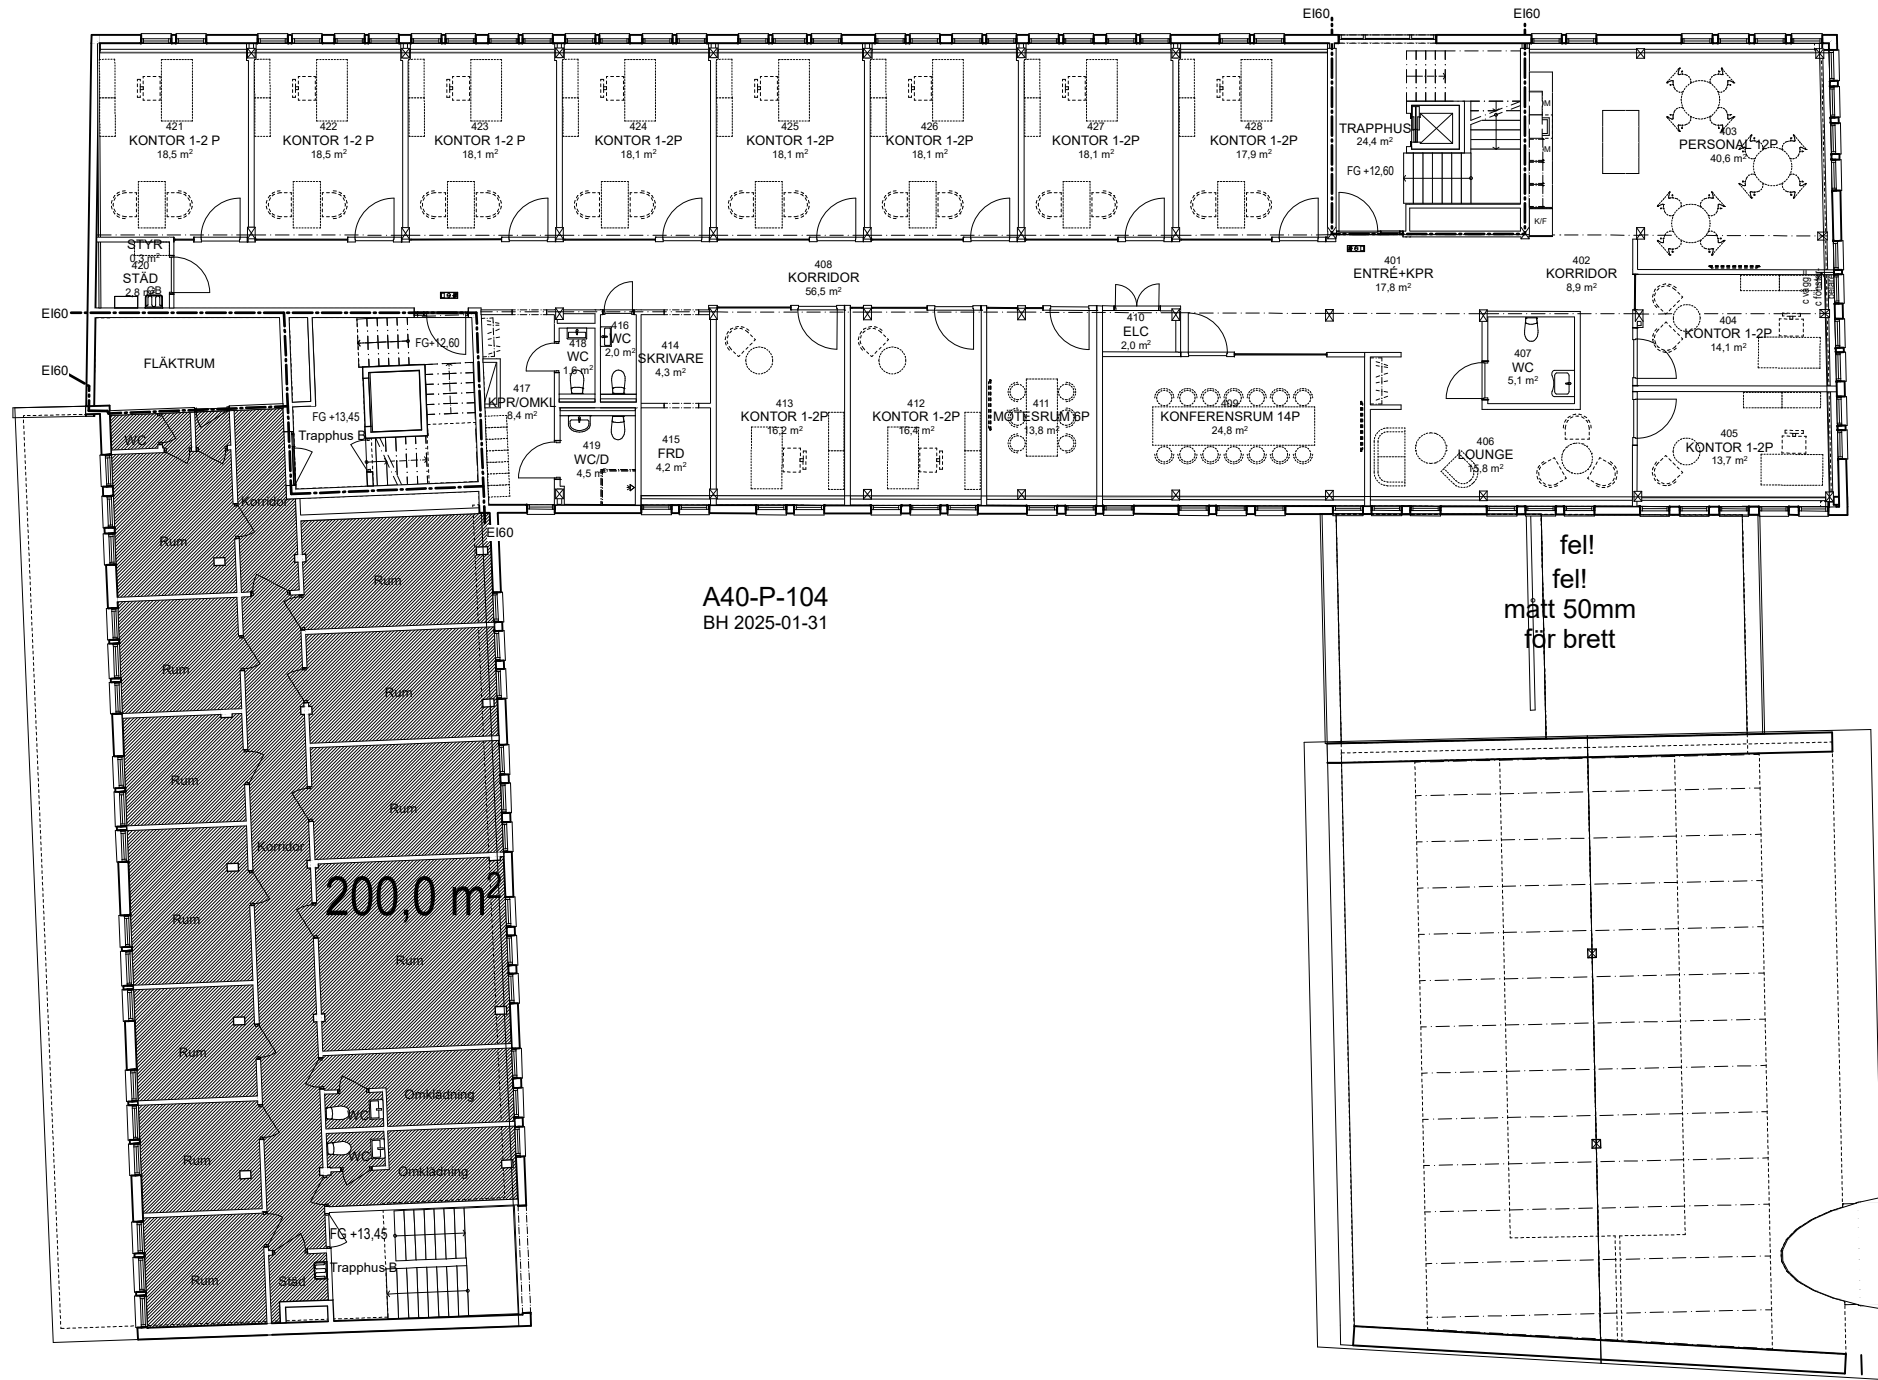

Uppmåtningsritning ej mått på plats, utan endast uppritning efter befintliga papperskopior.

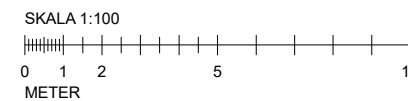

BET	ÄNDRINGEN AVSER	DATUM	SIGN
UPPMÄTNING			
KV ERIK DAHLBERG, HALMSTAD KOMMUN			
FALCK			
Jana Fastigheter AB			
 Fredblad			
STORGATAN 32 302 43 HALMSTAD 035-17 49 00 www.fredblad.se			
UPPDRAG NR	RITAD AV	HANDLÄGGARE	
2005910	MH	AC CASTLER	
DATUM	ANSVARIG		
2025-02-07	AC CASTLER		
Lokalanpassning			
Planer 1:100			
Plan 4, översiktsplan			
SKALA A1-FORMAT	RITNINGNUMMER		BET
1:100	A-40-9-141		