



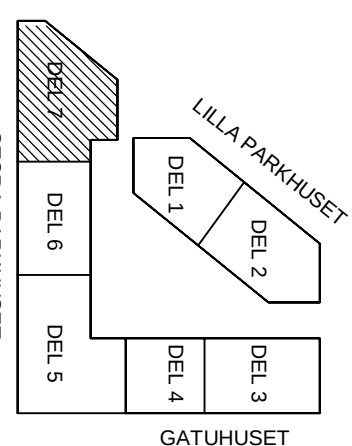

I	ENL. PM. A16	2019-02-04	SC
G	ENL. PM. A14	2018-12-10	DZ
H	ENL. PM. A12	2018-10-12	SC
F	ENL. PM. A11	2018-10-02	SC
E	ENL. PM. A09	2018-09-06	SC
D	ENL. PM. A08	2018-07-31	DZ
C	ENL. PM. A07	2018-05-31	DZ
B	ENL. PM. A06	2018-02-24	DZ
A	ENL. PM. A05	2018-02-21	DZ

BYGGHANDLING
PRISMA
KV YMER 1, MALMÖ
 PRISMA KVM YMER 1

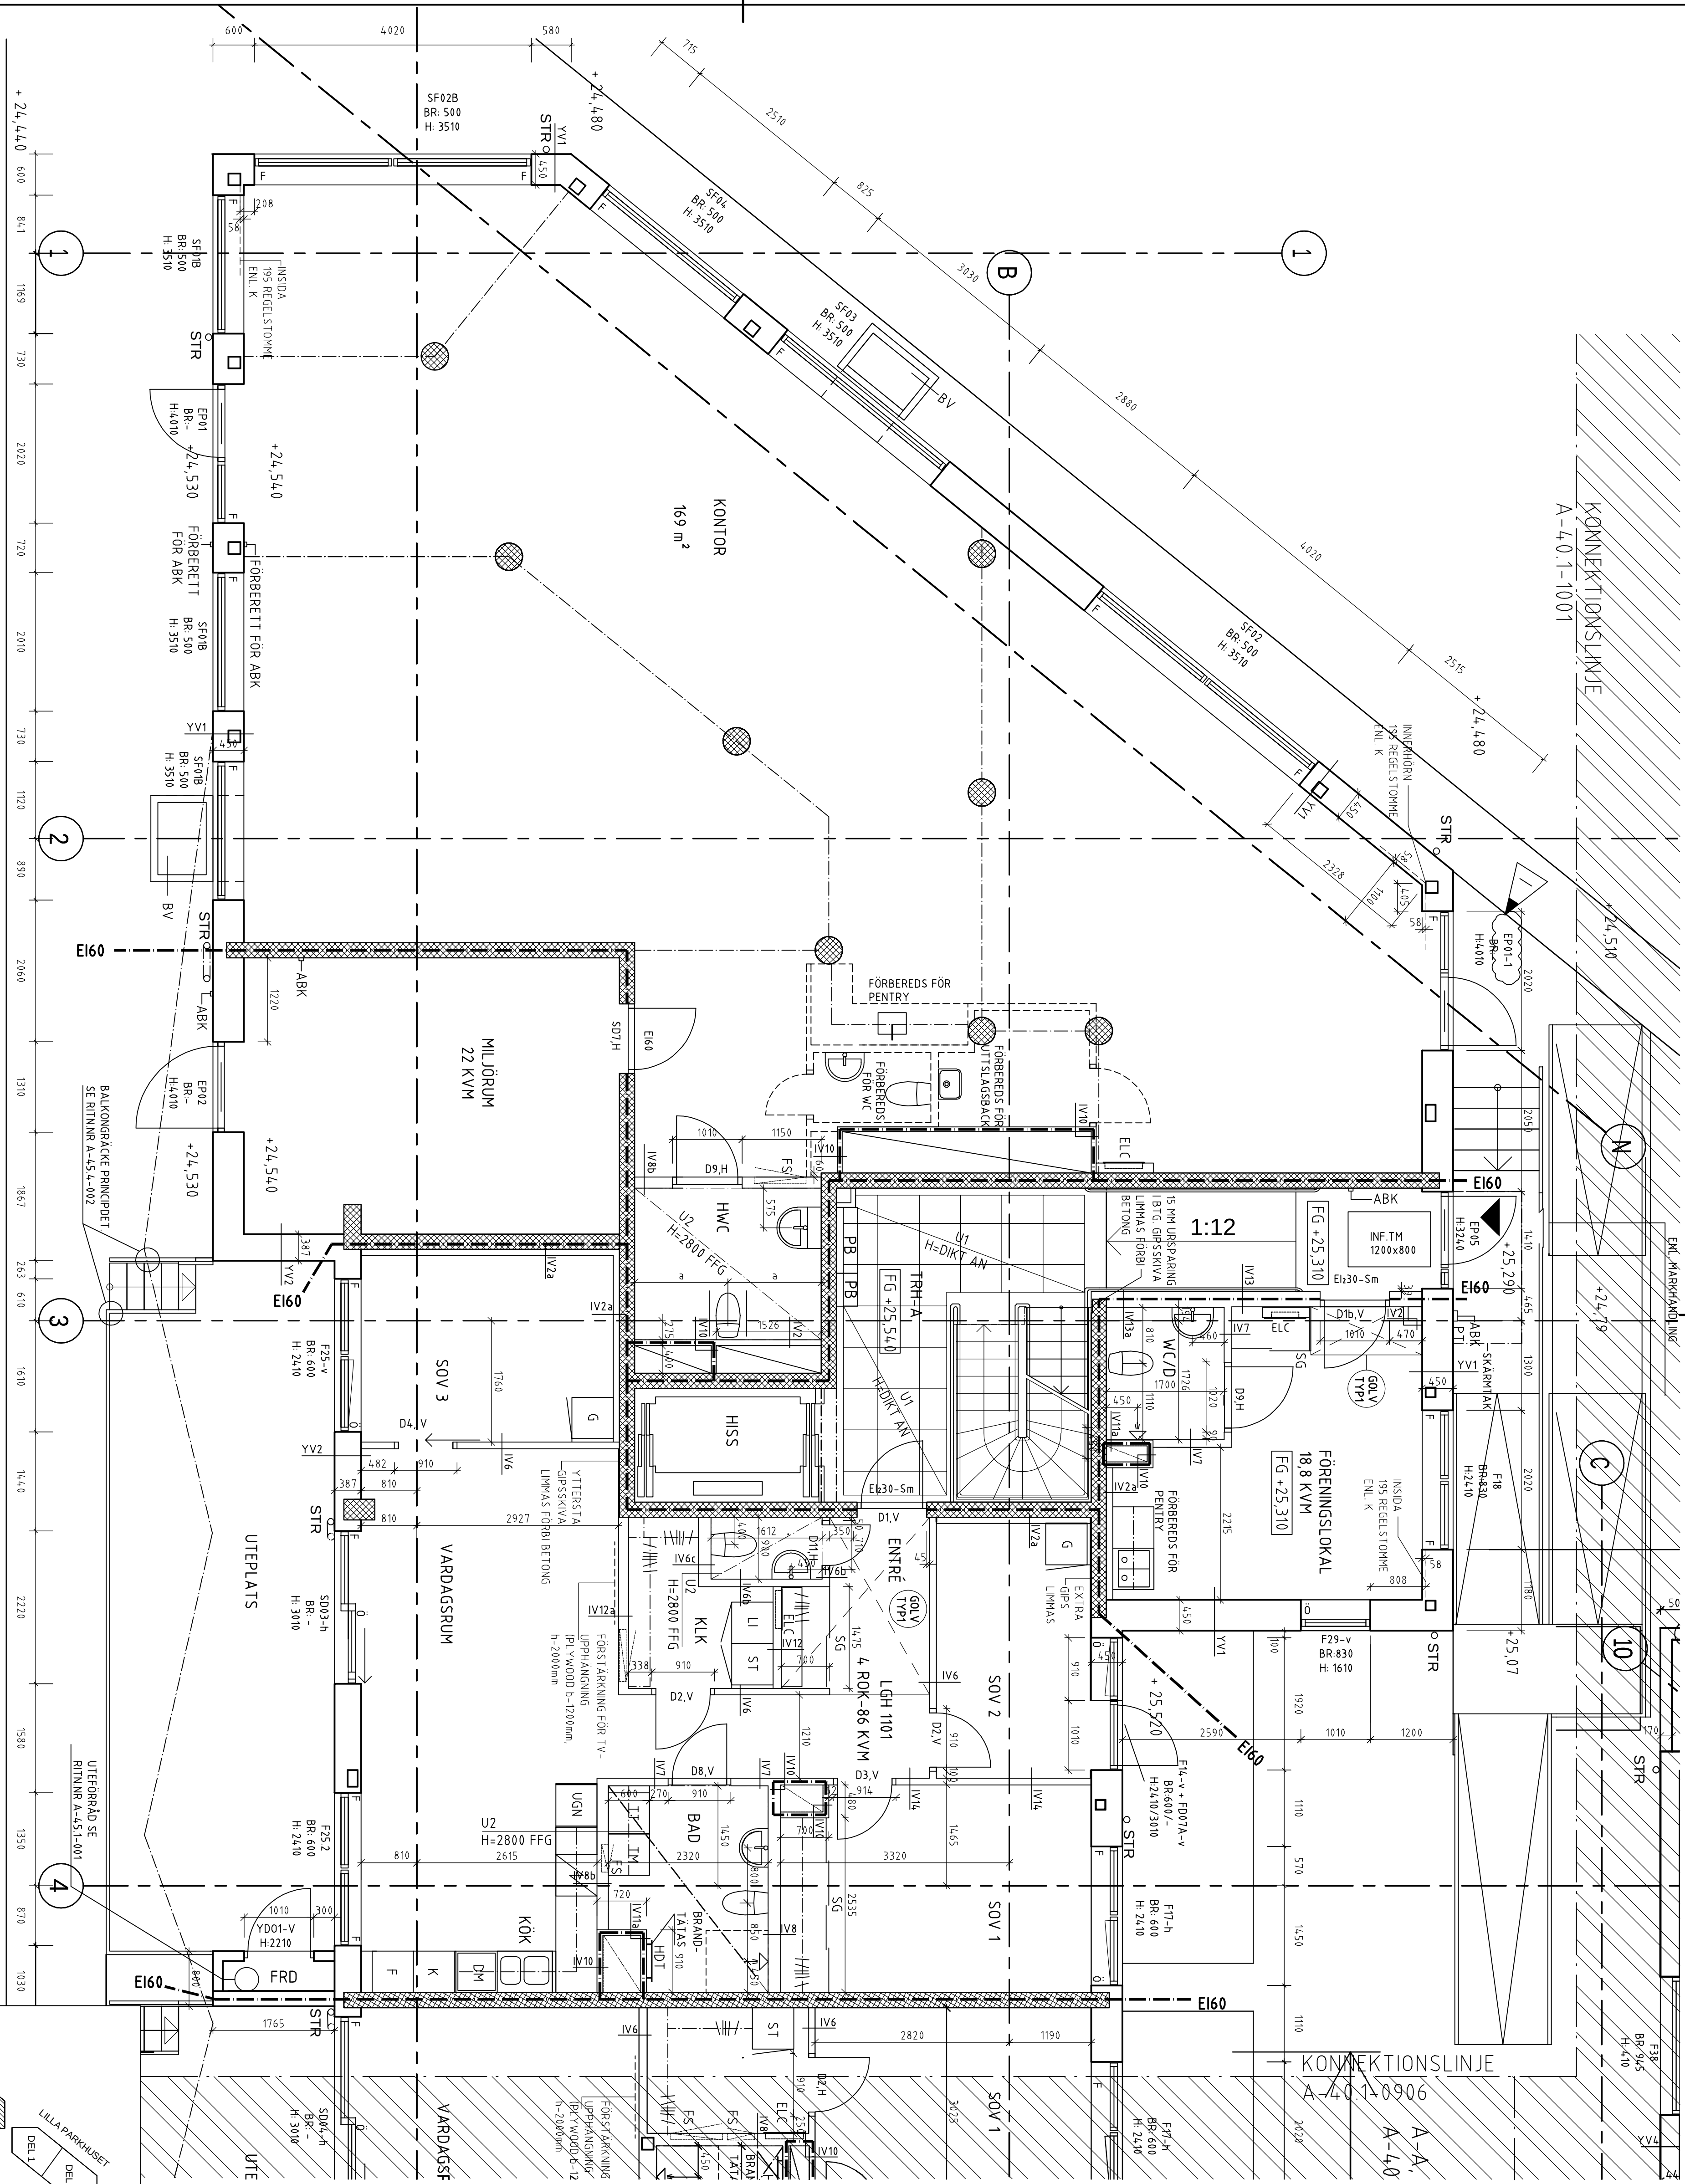

SKALA	NUMBER	BET
A1 1:50	A-40.1-1007	I
A3 1:100		