


Utskrift af
 Utskrift af den 16 August 1887
 Bygges
 E. H. W.

338713

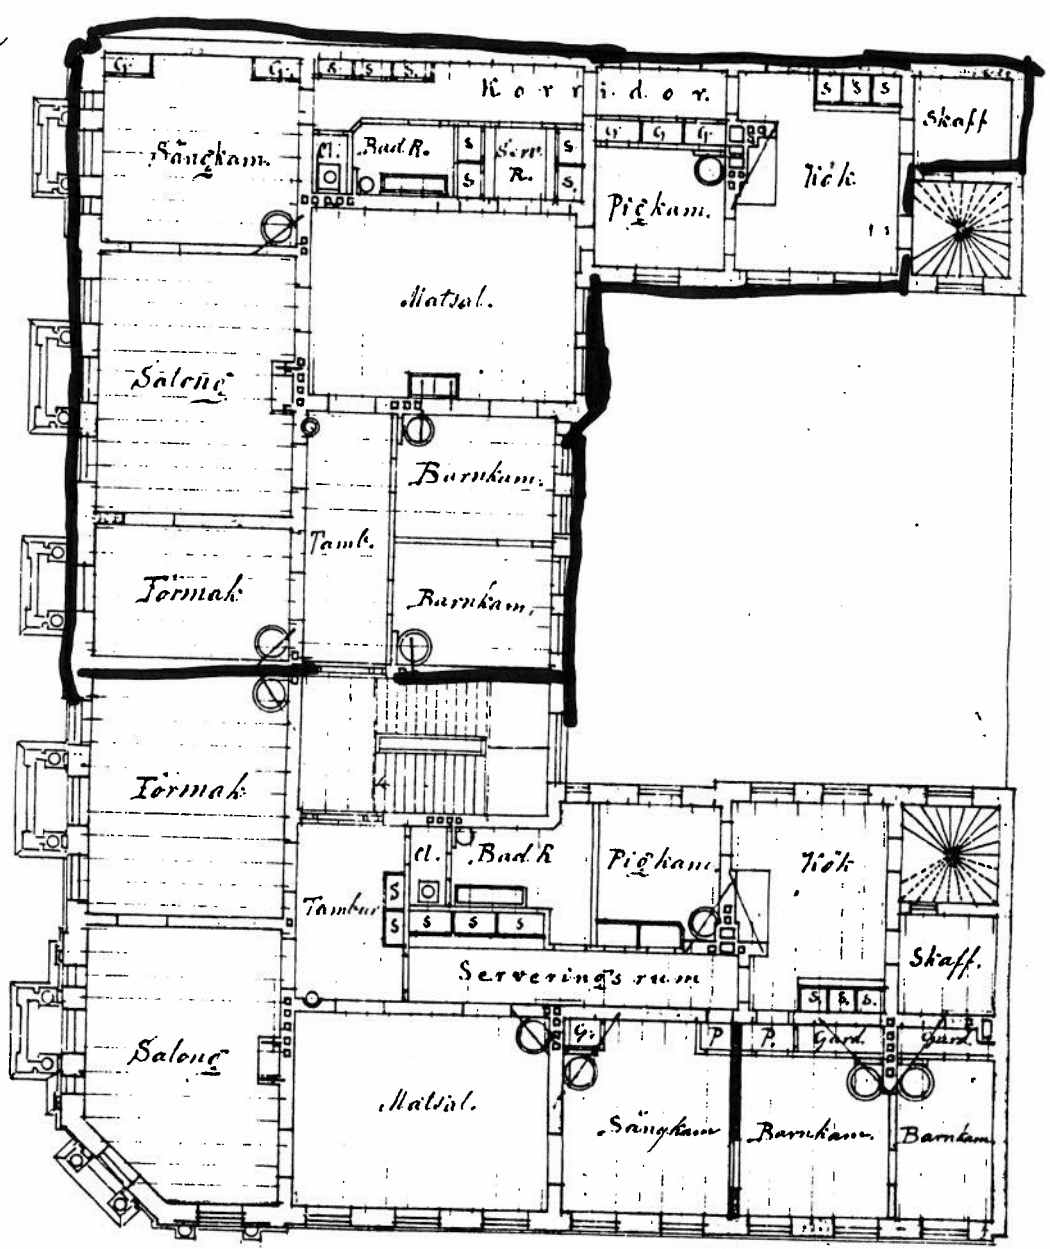

2/4871

Tredje Væningen

